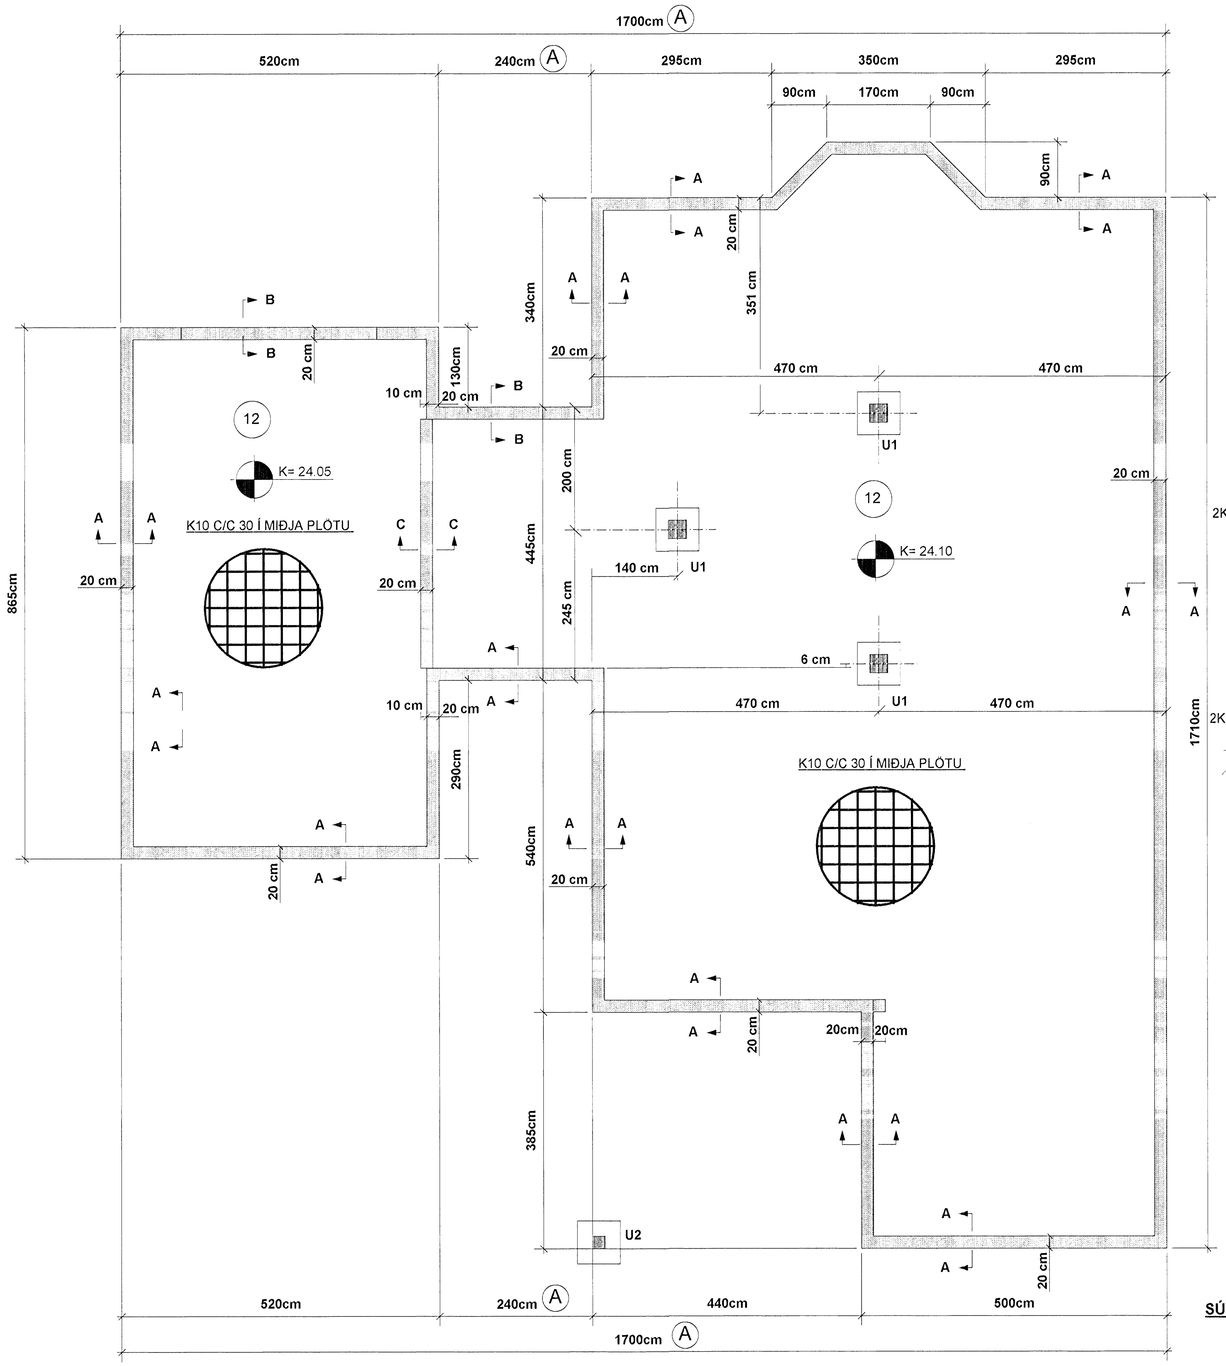

SKÝRINGAR:

STEINSTEYPA: UNDIRSTÖÐUR S-250
BOTNPLATA S-200
ATH. STEYPUFLETIR, Þ.E. ÚTVEGGIR, SÚLUR OG BITAR
SEM VERÐA FYRIR VEÐRUN SKULU VERA S-250 OG
HAFA MINNST 300 KG AF SEMENTI Í HVERJUM RÚMMETER
LOFTINNIHALD SÉ 5-6% OG VS-TALA SÉ MINNI EN 0,55

STEYPUSTYRKTARSTÁL: KS-40S
BOTNPLATA ER 12cm Á ÞYKKT. Í MIÐJA BOTNPLÖTUNA ER JÁRNAGRIND K10 C/C 30
LYFTA SKAL GRINDINNI, t.d MEÐ 4cm HELLUBROTUM ÁÐUR EN STEYPA HEFST.
NOTA MÁ BENDINET K-189 Í STAÐ JÁRNAGRINDAR K10C/C 30
NETIÐ SÉ ÞÁ VÍXLLAGT Á SAMSKEYTUM UM TVO MÖSKVA.
UNDIR ALLA BOTNPLÖTUNA ER LAGT 75 mm EINANGRUNARPLAST,POLYSTYREN
RÚMÞUNGI EINANGRUNARPLASTSINS SÉ MINNST 18kg/m3 Í ÍBÚÐ OG 24kg/m3 Í BÍLSKÚR
NIÐUR MEÐ SÖKKLUM KEMUR EINANGRUNARPLAST EINSOG SÝNT ER Á SNIÐUM,RÚMÞUNGI 18kg/m3

UNDIRSTÖÐUR STANDA Á FÖSTUM BOTNI (KLÖPP) OG
SKAL HREINSA VEL UNDAN VEGGJUM ÁÐUR EN UPPSLÁTTUR SÖKKLA HEFST

FYLLINGAR INNÍ GRUNN SKAL ÞJAPPA Í 30cm LÖGUM MEÐ STÓRUM VÍBRÓSLEÐA
OG VÆTA VEL Á MILLI LAGA

ALLAR MÁLSETNINGAR ERU Í SENTIMETRUM
ALLIR KÓTAR ERU Í METRUM

SNIÐ A-A MKV. 1:10

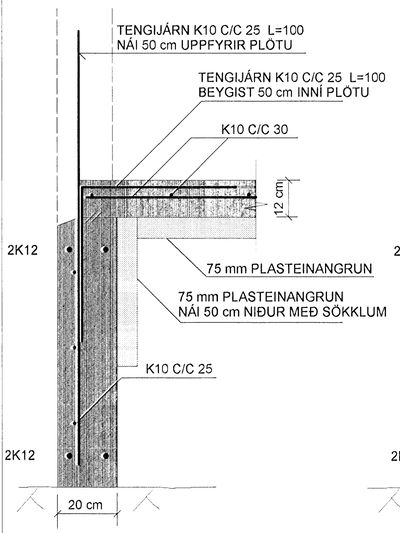

SNIÐ B-B MKV. 1:10

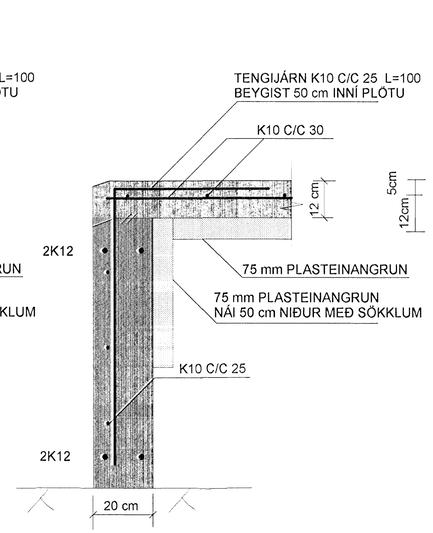

SNIÐ C-C MKV. 1:10

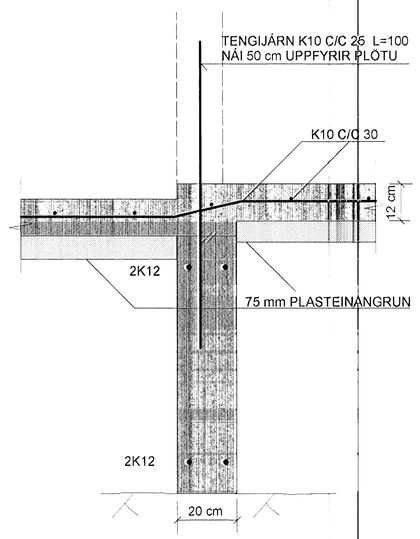

SÚLUUNDIRSTAÐA : U1 , MKV. 1:10

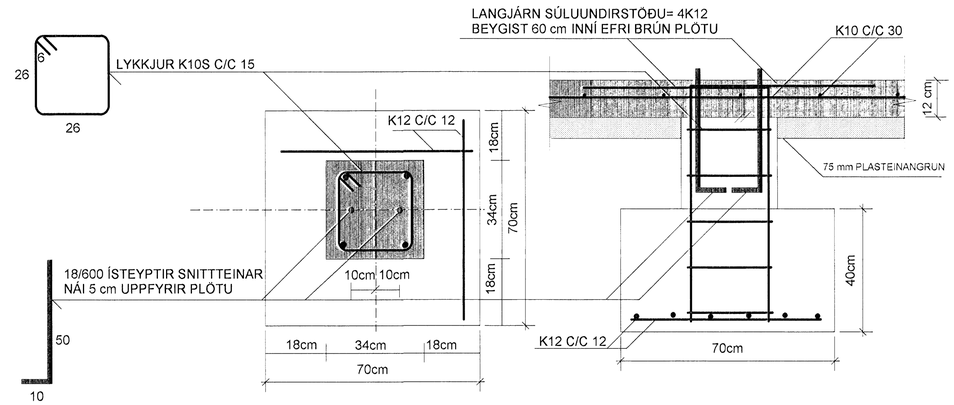

SÚLUUNDIRSTAÐA : U2 , MKV. 1:10

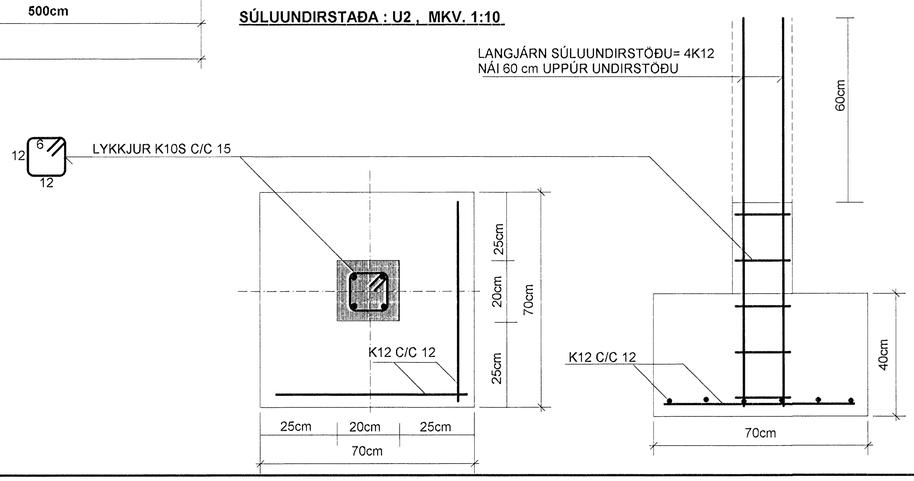

Byggingarfulltrúi Hafnarfjarðar
Dags. mót. 17 JAN 2006

A BREYTT. 01.09.2006 ....(Mál breytist til samræmis við breytta teikningu arkitekts)

TEIKN.NR. 1.01	TV Tæknivangur ehf. KT.450586-1889 Kirkjustétt 28 , 113 Reykjavík Sími:564 22 44 , Netf. tv@vortex.is
KVARÐI: 1:50,1:10	
DAGS.JÚLÍ 2006	
HANNAÐ: MG	VERKEFNI: GLITVELLIR 20, HAFNARFIRÐI
TEIKNAÐ: MG	BURÐARVIRKI: UNDIRSTÖÐUR , GRUNNMYND SNIÐ OG SKÝRINGAR
YFIRFARIÐ: Magnús Gylfason Kt.201251-4199	Undirskrift Aðalhönnuðar