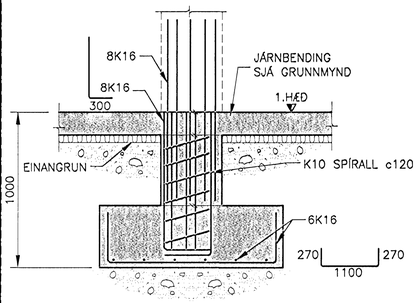

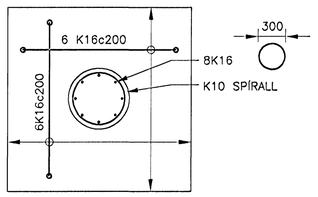

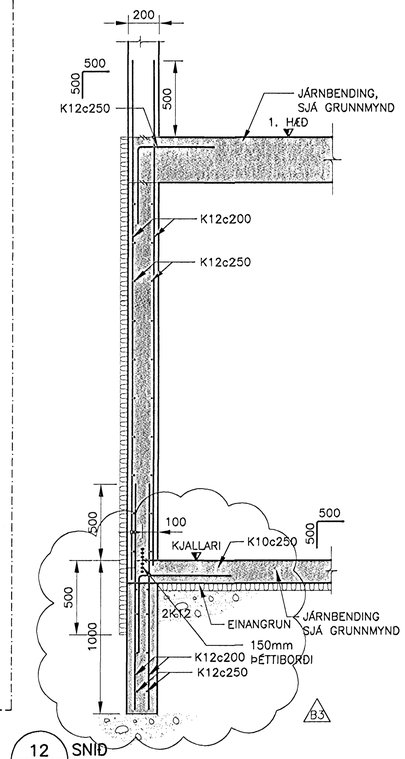

12 SNIÐ 114 511 116 MKV. 1

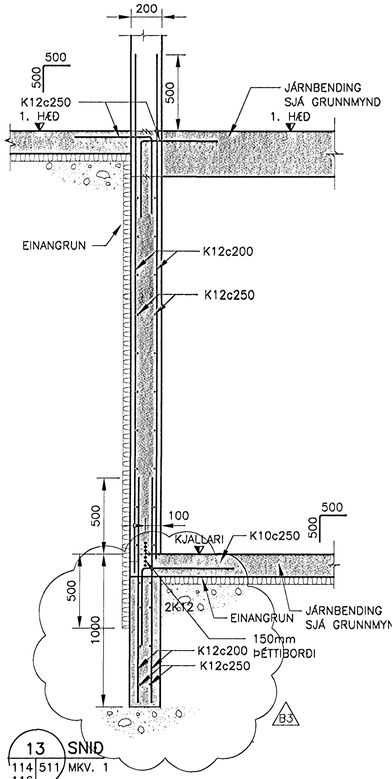

13 SNIÐ 114 511 116 MKV. 1

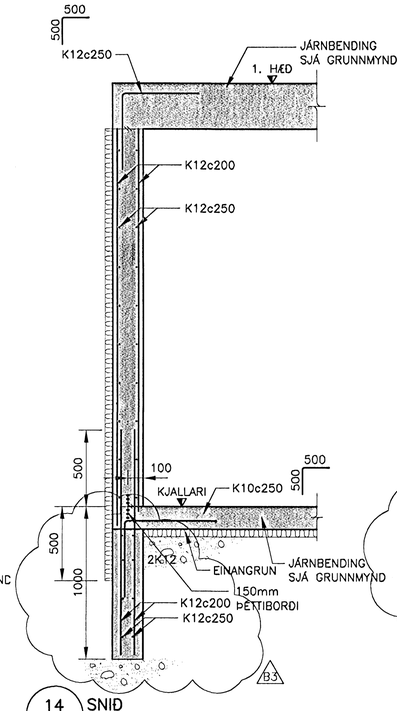

14 SNIÐ 114 511 116 MKV. 1

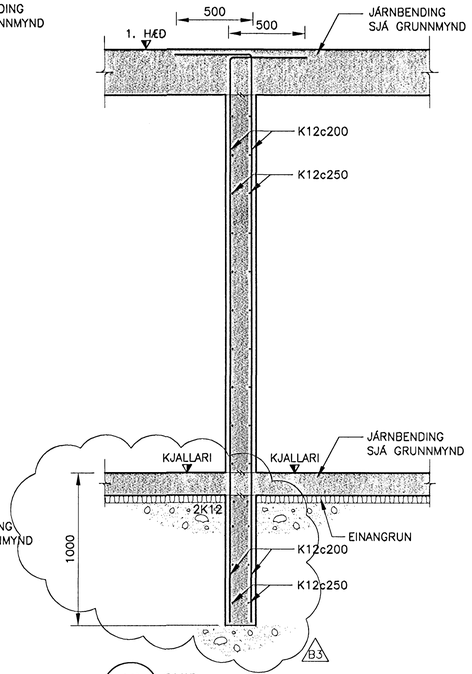

15 SNIÐ 114 511 116 MKV. 1

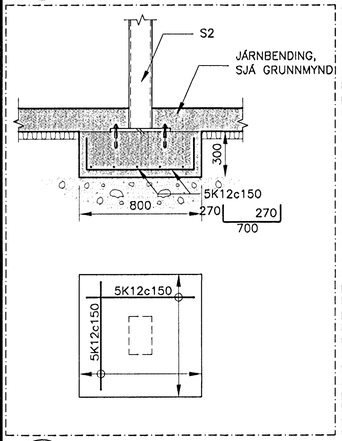

U2 SNIÐ 113 511 MKV. 1

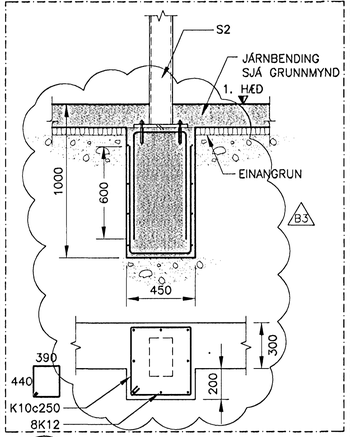

U3 SNIÐ 113 511 MKV. 1

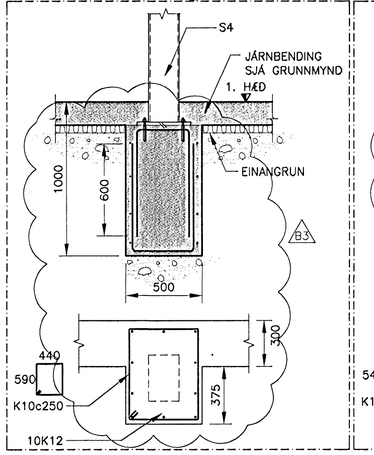

U4 SNIÐ 113 511 MKV. 1 114

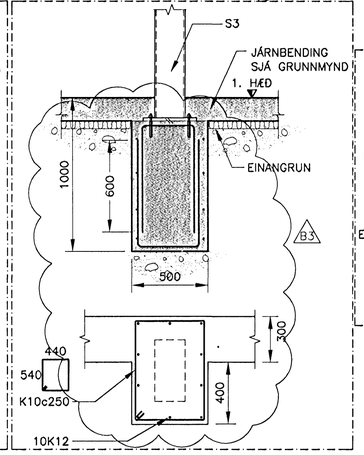

U5 SNIÐ 111 511 MKV. 1 112

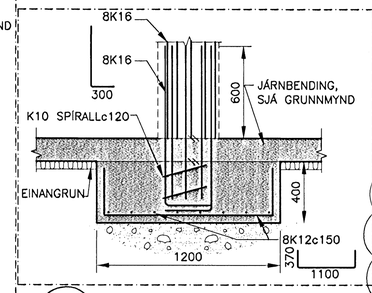

U6 SNIÐ 114 511 MKV. 1

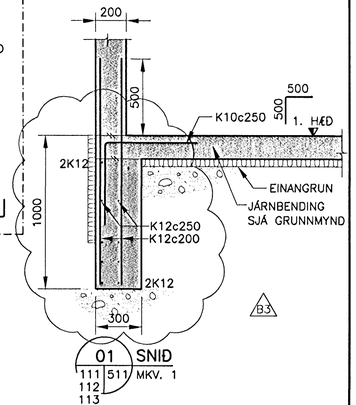

01 SNIÐ 111 511 112 113 MKV. 1

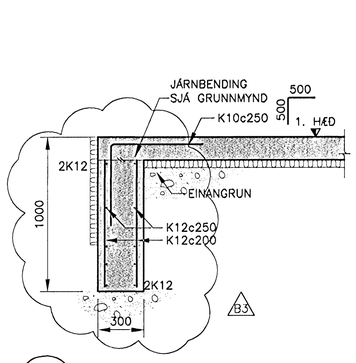

02 SNIÐ 111 511 112 113 MKV. 1

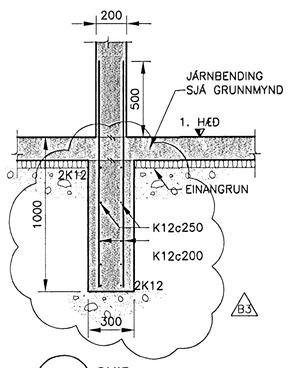

03 SNIÐ 111 511 113 MKV. 1

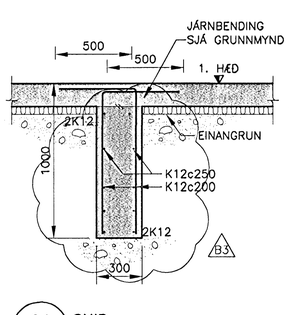

04 SNIÐ 111 511 113 MKV. 1

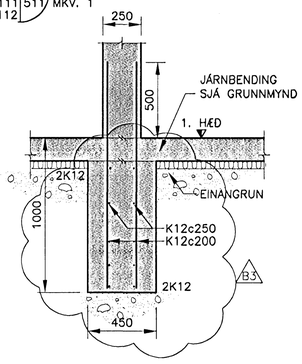

05 SNIÐ 111 511 MKV. 1

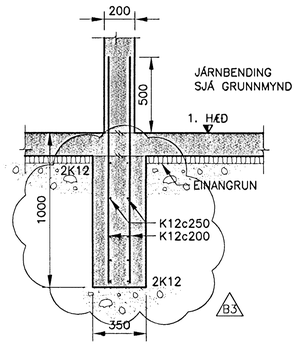

06 SNIÐ 113 511 MKV. 1

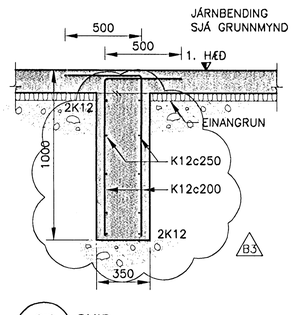

07 SNIÐ 113 511 MKV. 1

ÚTGÁFUFERILL

NÚMER:	DAGS:	SKÝRINGAR:	HANNAÐ:
B1	03.08.2005	BYGGINGARTEIKNING	PG
B2	05.09.2005	BREYTINGAR Á SÖKKLUM	HÓÓ
B3	16.09.2005	BREYTINGAR Á SÖKKLUM	PG

DAGS. UNDIRSKRIFTAR: NAFN OG KT. SAMRÆMINGARHÖNNUÐAR:

UNDIRSKRIFT SAMRÆMINGARHÖNNUÐAR:

Byggingafulltrúi Hafnarfjarðar
Afrit af þessu
27 SEPT. 2005

MKV. 1

0 500 1000 1500 2000

1:20 (Í A1) mm

ÖLL AFNOT OG AFRITUN TEIKNINGAR, AÐ HLUTA EÐA HEILD, ER HÁÐ SKRIFLEGU LEYFI HÖFUNDA.

1 HÖNNUN
GRENSÁSVEGI 1 108 REYKJAVÍK SÍMI: 510 4000 FAX: 510 4001
VEFFANG: www.honnun.is NETFANG: honnun@honnun.is

HEITI VERKS:

HRAUNVALLASKÓLI

DREKAVELLIR 9, HAFNARFIRÐI

HEITI TEIKNINGAR:

BURÐARVIRKI:
UNDIRSTÖÐUR
SÉRMYNDIR, SNIÐ OG DEILI

MÆLT:	TEIKNAÐ: AOH	GEYMSLUNÚMER:	VNR: 3.151.218
HANNAÐ: PG	YFIRFARIÐ: JGG	MKV: 1:50	NR. TEIKNINGAR: B1-511
DAGS. UNDIRSKRIFTAR: 19.09.05	NAFN OG KT. HÖNNUÐAR: HÖNNUN hf 430572-0169		
UNDIRSKRIFT HÖNNUÐAR: Kt. 110658-6489			ÚTGÁFA: B3