


Byggingafræðingur
 27. SEPT. 2005

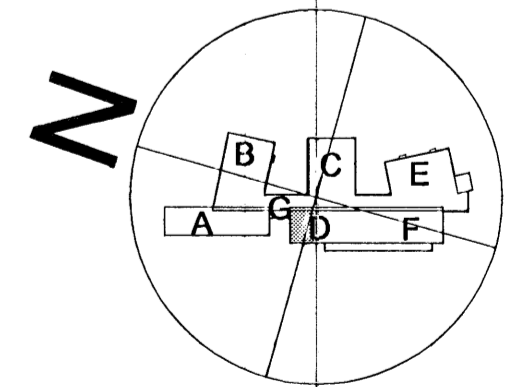

20 21 22 23 24 25 26 27 28 29 30 31

STÁLRIST YFIR

A - 20.09.2005 - Málsetning lagferðir

á stofnunni arkitektar
 Bergstaðastráti 10. Rvk. Sími 451 1460. Stofna@stofnunni.is

Finnur Björnsson, arkitekti FAI KT: 180940-3069

Hilmur Þór Björnsson, arkitekti FAI KT: 280845-3109

Sigríður Ólafsdóttir, arkitekti FAI KT: 071070-5669

DREKAVELLIR
 Iðrannavallasögju - 1. AFANGI
 Síðelking - 50 Húsi - GRUNNMÝND KJALLARA

05-01 A-VG0-001