25.220.9.DWG XREF: 05823-gm, 05823-la, 05823-vatn, 05823-haedarlinur, Hblad

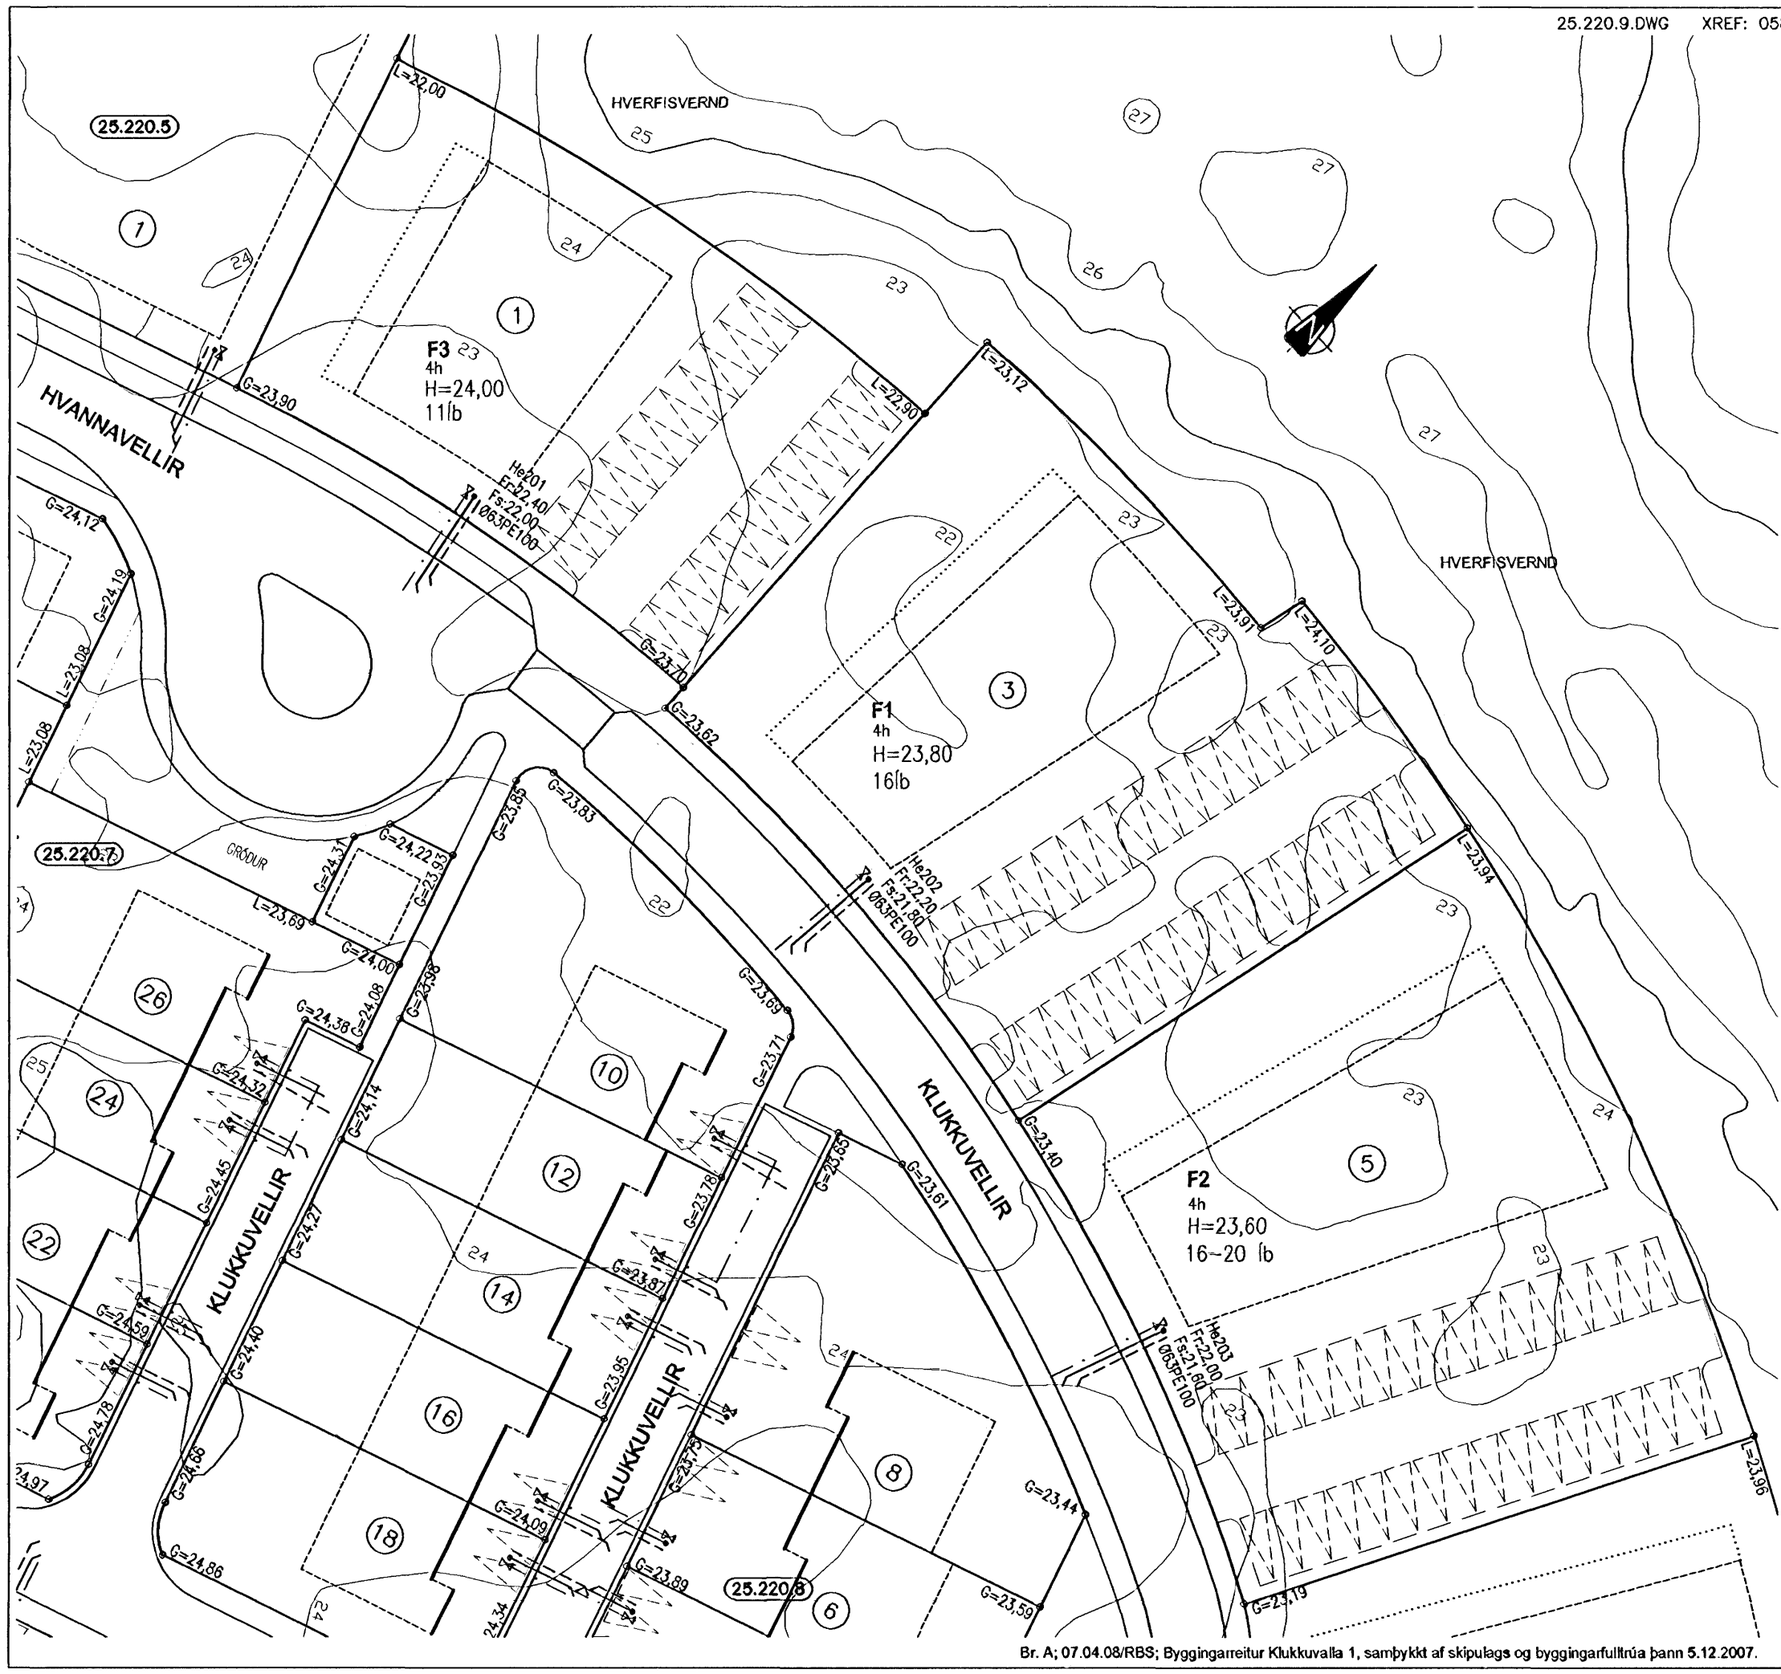

SKÝRINGAR:

FRÁGANGUR Á LÓÐAMÖRKUM VERÐI GERÐUR Í SAMRÁÐI VIÐ LÓÐARHAFA AÐLIGGJANDI LÓÐA.
STÆRÐ OG STAÐSETNING LÓÐA, BYGGINGARREITA OG BÍLASTÆÐA ERU SÝND Á MÆLIBLÖÐUM.

2h= HÚS Á TVEIMUR HÆÐUM
G= REIKNUÐ HÆÐ Á GÖTU, GANGSTÉTT, -STÍG EÐA LÓÐAMÖRKUM
L= LANDHÆÐ VIÐ LÓÐAMÖRK (LEIÐBEINANDI)
H= HÆÐ Á AÐKOMUGÓLFI - SJÁ SKILMÁLA
Fr= TENGIHÆÐ Á REGNVATNSFRÁRÆSI
Fs= TENGIHÆÐ Á SKÓLPFRÁRÆSI

BAKRÁSARVATN HITAVEITU SKAL VEITA Í REGNVATNSFRÁRÆSI. NEYSLUVATNSHEIMÆÐAR ERU Ø32 mm PE100, NEMA ANNAÐ SÉ SÝNT Á TEIKNINGU. TENGIHÆÐ NEYSLUVATNSHEIMÆÐAR ER AÐ ÖLLU JÖFNU 1,2 m UNDIR YFIRBORÐI LANDS.

- · — · ⋈ NEYSLUVATNSHEIMÆÐ (MEÐ LOKA)
— — — REGNVATNSFRÁRÆSI
———• SKÓLPFRÁRÆSI
(13) NÚMER LÓÐAR
E,F,R.. HÚSAGERÐ, SJÁ SKILMÁLA
(25.215.1) NÚMER AÐLIGGJANDI LÓÐABLAÐA

SJÁ JAFNFRAMT SKIPULAGSUPPDRÁTT OG SKILMÁLA

0 10 20 30 40
Kvarði 1 : 500

HÆÐABLAÐ 25.220.9

TEIKNING NR. 413.085

KLUKKUVELLIR 1,3 OG 5

HAFNARFJARÐARBÆR
UMHVERFIS- OG TÆKNISVIÐ
VELLIR 6. ÁFANGI

VSB
VERKFRÆÐISTOFA

BÆJARHRAUNI 20 220 HAFNARFJÖRÐUR
SÍMI 58 58 600 FAX 58 58 610
Netfang: vsb@vsb.is, kt:710796-2899

Br. A; 07.04.08/RBS; Byggingarreitur Klukkuvalla 1, samþykkt af skipulags og byggingarfulltrúa þann 5.12.2007.

Dags.: 16.03.2006 Gert af: HKB, KK, ÞEI Yfirfarið: