

SKÝRINGAR:


FRÁGANGUR Á LÓÐAMÖRKUM VERÐI GERÐUR Í SAMRÁÐI VIÐ LÓÐARHAFA AÐLIGGJANDI LÓÐA. STÆRÐ OG STAÐSETNING LÓÐA, BYGGINGARREITA OG BÍLASTÆÐA ERU SÝND Á MÆLIBLÓÐUM.

2h= HÚS Á TVEIMUR HÆÐUM
 G= REIKNUÐ HÆÐ Á GÖTU, GANGSTÉTT, -STÍG EÐA LÓÐAMÖRKUM
 L= LANDHÆÐ VIÐ LÓÐAMÖRK (LEIÐBEINANDI)
 H= HÆÐ Á AÐKOMUGÓLFI - SJÁ SKILMÁLA
 Fr= TENGIHÆÐ Á REGNVATNSFRÁRÆSI
 Fs= TENGIHÆÐ Á SKÓLPFRÁRÆSI

BAKRÁSARVATN HITAVEITU SKAL VEITA Í REGNVATNSFRÁRÆSI. NEYSLUVATNSHEIMÆÐAR ERU Ø32 mm PE100, NEÐA ANNAD SÉ SÝNT Á TEIKNINGU. TENGIHÆÐ NEYSLUVATNSHEIMÆÐAR ER AÐ ÖLLU JÖFNU 1,2 m UNDIR YFIRBORDI LANDS.

- NEYSLUVATNSHEIMÆÐ (MEÐ LOKA)
- REGNVATNSFRÁRÆSI
- SKÓLPFRÁRÆSI
- 13 NÚMER LÓÐAR
- E,F,R.. HÚSAGERÐ, SJÁ SKILMÁLA
- 25.215.1 NÚMER AÐLIGGJANDI LÓÐABLAÐA

SJÁ JAFNFRAMT SKIPLAGSUPPRÁTT OG SKILMÁLA

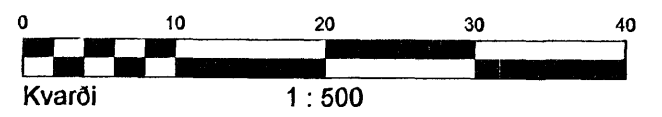

HÆÐABLAÐ 25.218.8

TEIKNING NR. 413.068

KVISTAVELLIR 46, 48, 50, 52, 54, 56, 58, 60, 62, 64, 66, 68, 70 OG 72



HAFNARFJARÐARBÆR
 UMHVÆRFIS- OG TÆKNISVIÐ
 VELLIR 5.ÁFANGI



VERKFRÆÐISTOFA

BÆJARHRAUNI 20 220 HAFNARFJÓRÐUR
 Sími 58 58 600 FAX 58 58 610
 Netfang: vsb@vsb.is, kt710798-2899

ÁSVALLABRAUT

KVISTATORG

Breyting A: 12.04.06, HKB. Hæðir á lóðamörkum við Kvistavelli 54, 64, 66, 68, 70 og 72
 Breyting B: 10.07.06, HKB. Hæðir á lóðamörkum við Kvistavelli 54 og 64.
 Breyting C: 02.08.06, HKB. Hæðir á lóðamörkum við Kvistavelli 64 og 72.

Dags.: 08.12.2005 Gert af: HKB, KK, ÞEI Yfirarið: SV