


SKÝRINGAR:

FRÁGANGUR Á LÓÐAMÖRKUM VERÐI GERÐUR Í SAMRÁÐI VIÐ LÓÐARHAFA ADLIGGJANDI LÓÐA. STÆRD OG STAÐSETNING LÓÐA, BYGGINGARREITA OG BÍLASTÆÐA ERU SÝND Á MÆLIBLÖÐUM.

2h= HÚS Á TVEIMUR HÆÐUM
 G= REIKNUD HÆÐ Á GÓTU, GANGSTÉTT, -STÍG EDA LÓÐAMÖRKUM
 L= LANDHÆÐ VIÐ LÓÐAMÖRK (LEIÐBEINANDI)
 H= HÆÐ Á AÐKOMUGÓLFI - SJÁ SKILMÁLA
 Fr= TENGIHÆÐ Á REGNVATNSFRÁRÆSI
 Fs= TENGIHÆÐ Á SKÓLPFRÁRÆSI

BAKRÁSARVATN HITAVEITU SKAL VEITA Í REGNVATNSFRÁRÆSI. NEYSLUVATNSHEIMÆÐAR ERU Ø32 mm PE100, NEMA ANNAD SÉ SÝNT Á TEIKNINGU. TENGIHÆÐ NEYSLUVATNSHEIMÆÐAR ER AÐ ÖLLU JÖFNU 1,2 m UNDIR YFIRBORDI LANDS.

- - - ▷ NEYSLUVATNSHEIMÆÐ (MEÐ LOKA)
- - - REGNVATNSFRÁRÆSI
- SKÓLPFRÁRÆSI
- ⑬ NÚMER LÓÐAR
- E,F,R.. HÚSAGERÐ, SJÁ SKILMÁLA
- (25.219.1) NÚMER ADLIGGJANDI LÓÐABLAÐA

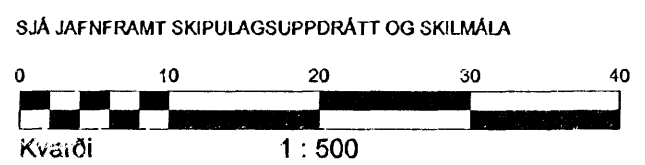

HÆÐABLAÐ 25.219.4
 TEIKNING NR. 413.072
 GLITVELLIR 11,13,15,17,19,21,23,25,27,29,31,33 OG 35

HAFNARFJARÐARBÆR
 UMHVÆRFIS- OG TÆKNISVIÐ
 VELLIR 5.ÁFANGI



VERKFRÆÐISTOFA

SÍMI 58 58 600 FAX 58 58 610
 Netfang: vsb@vsb.is, kt:710798-2899

(25.219.6)
 Breyting A: 05.04.06, HKB. Hæðir á lóðamörkum við Glitvelli 27.
 Breyting B: 31.08.06, IRB. Hæðir á lóðamörkum við Glitvelli 31. Samþykkt á fundi SBF-300806

Dags: 08.12.2005 Gert af: HKB, KK, ÞEI Yfirfarið: SV