

**SKÝRINGAR:**

FRÁGANGUR Á LÓÐAMÖRKUM VERÐI GERÐUR Í SAMRÁÐI VIÐ LÓÐARHAFA AÐLIGGJANDI LÓÐA. STÆRÐ OG STAÐSETNING LÓÐA, BYGGINGARREITA OG BÍLASTÆÐA ERU SÝND Á MÆLIBLÖÐUM.

2h= HÚS Á TVEIMUR HÆÐUM  
 G= REIKNUÐ HÆÐ Á GÖTU, GANGSTÉTT, -STÍG EÐA LÓÐAMÖRKUM  
 L= LANDHÆÐ VIÐ LÓÐAMÖRK (LEIÐBEINANDI)  
 H= HÆÐ Á AÐKOMUGÓLFI - SJÁ SKILMÁLA  
 Fr= TENGIHÆÐ Á REGNVATNSFRÁRÆSI  
 Fs= TENGIHÆÐ Á SKÓLPFRÁRÆSI

BAKRÁSARVATN HITAVEITU SKAL VEITA Í REGNVATNSFRÁRÆSI. NEYSLUVATNSHEIMÆÐAR ERU Ø32 mm PE100, NEMA ANNAÐ SÉ SÝNT Á TEIKNINGU. TENGIHÆÐ NEYSLUVATNSHEIMÆÐAR ER AÐ ÖLLU JÓFNU 1,2 m UNDIR YFIRBORDI LANDS.


- - - - - NEYSLUVATNSHEIMÆÐ (MEÐ LOKA)
- - - - - REGNVATNSFRÁRÆSI
- SKÓLPFRÁRÆSI

13 NÚMER LÓÐAR

E,F,R.. HÚSAGERÐ, SJÁ SKILMÁLA

25.215.1 NÚMER AÐLIGGJANDI LÓÐABLAÐA

SJÁ JAFNFRAMT SKIPULAGSUPPDRAÐT OG SKILMÁLA

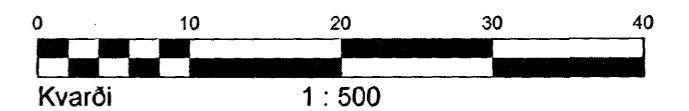

**HÆÐABLAÐ 25.209.4**

TEIKNING NR. 413.056

TJARNARVELLIR 9,11



**HAFNARFJARÐARBÆR**  
 UMHVERFIS- OG TÆKNISVIÐ  
 VELLIR - MIÐSVÆÐI



HAUKATORG

VERKFRÆÐISTOFA



BÆJARHRAUNI 20 220 HAFNARFJÓRÐUR  
 Sími 58 58 600 FAX 58 58 610  
 Netfang: vsb@vsb.is, kt:710798-2899

Breyting B: 30.05.2007; RBS, Hæð Tjarnarvalla 11 breytt ásamt hæð á suð-vestur lóðamörkum.

Breyting A: 15.11.2006; HKB, Breytt númer á lóðablaði. Var númer 25.212.2. Heimæð He05 færð og tengihæðum breytt á heimæðum við Tjarnarvelli 11.

Dags: 22.11.2005

Gert af: HKB/BV

Yfirarið: SV