ESKIVELLIR 9 HAFNARFIRÐI.

Samþykkt þann
13 OKT 2010
Byggingafulltrúinn Hafnarfirði
F.h. Sigurður Steinar Jónsson

Úr Gildi

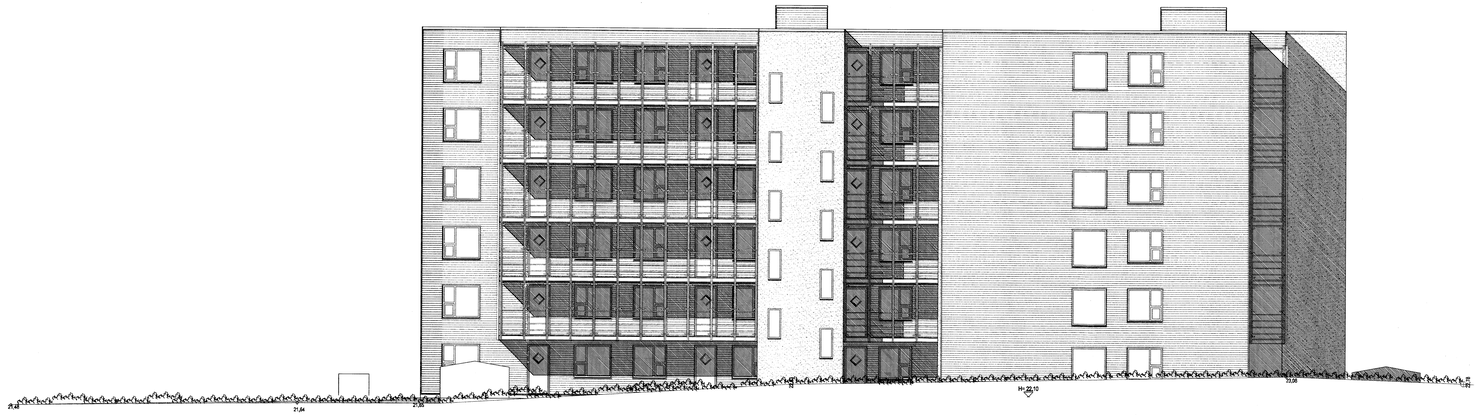

AUSTUR. MKV. 1:100.

SNIÐ B-B. MKV. 1:100.

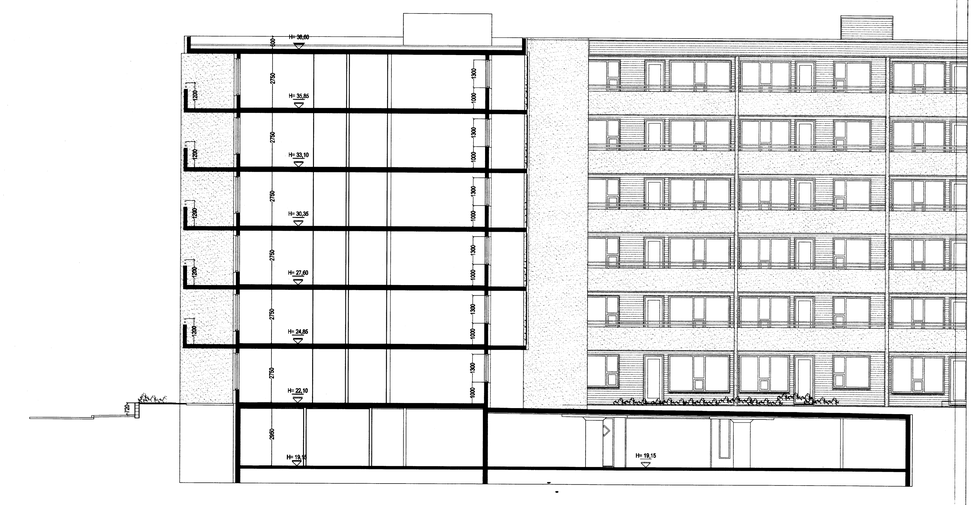

SNIÐ A-A. MKV. 1:100.

SNIÐ C-C. MKV. 1:100.

ESKIVELLIR 9 HAFNARFIRÐI.

Sigurður Þorvarðarson byggingafræðingur bfí.
Teiknistofan Strandgötu 11 220 Hafnarfirði.
Sími: 5651510. Netfang: teiknistofan@simnet.is
STH. teiknistofan ehf. kt. 510298-2769. Kt. aðalhönnuðar: 141250-4189.

Skýringar:	Aðaluppdrættir.
Teikning:	Útlit og sniðmyndir. 1:100.
Mælikvarði:	1 : 100. Dagsetning: 7 júlí 2004.
Undirskrift:	28/7 2010
Blað nr:	9 af 11.
Breytt:	6 blað teiknað 6 feb. 2005. Mælieiningum breytt í ágúst 06. (REYNDARUPPDRÁTTUR) Hlaðvörp/ stoypir veggir milli sléttra og sérsigins svæða teiknuð í maí 2010. REYNDARUPPDRÁTTUR)