



Sambærkt þann  
 13 OCT 2010  
 Byggingakvæðinn í Hafnarfirði  
 F.h. Sigurður Steinar Jónsson

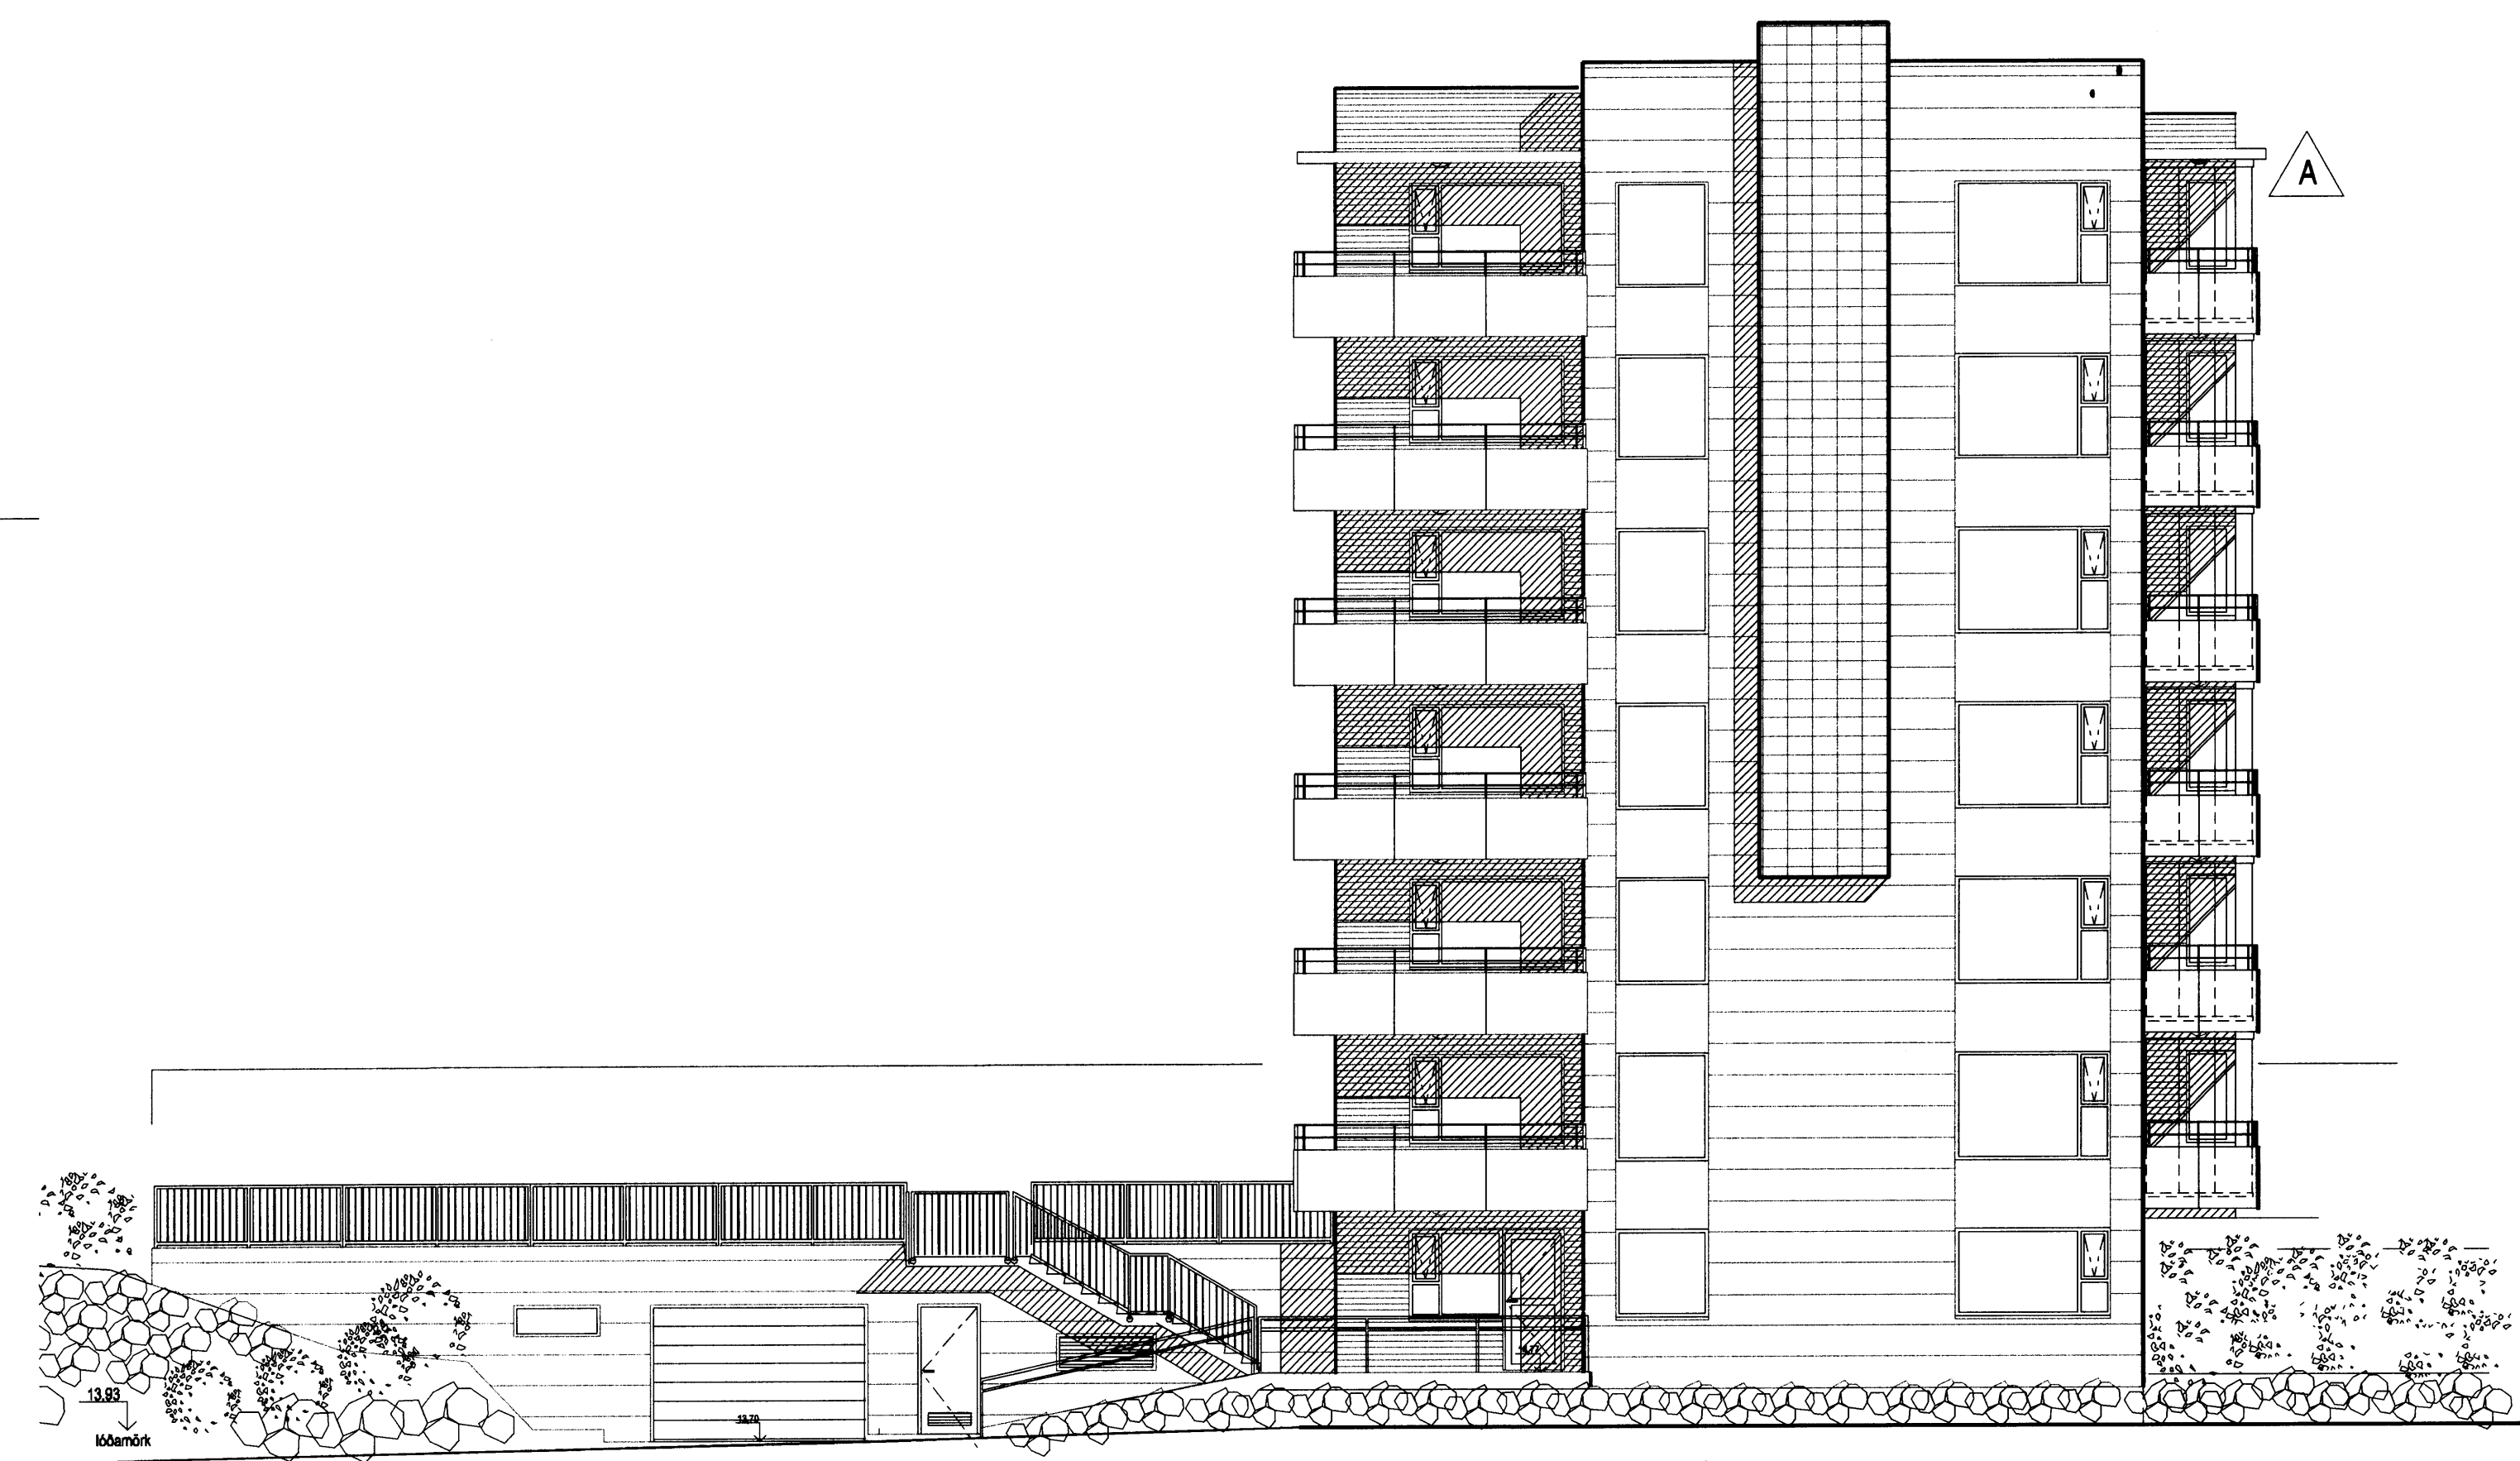


ÚTLIT 1:100  
 norð vestur hlíð

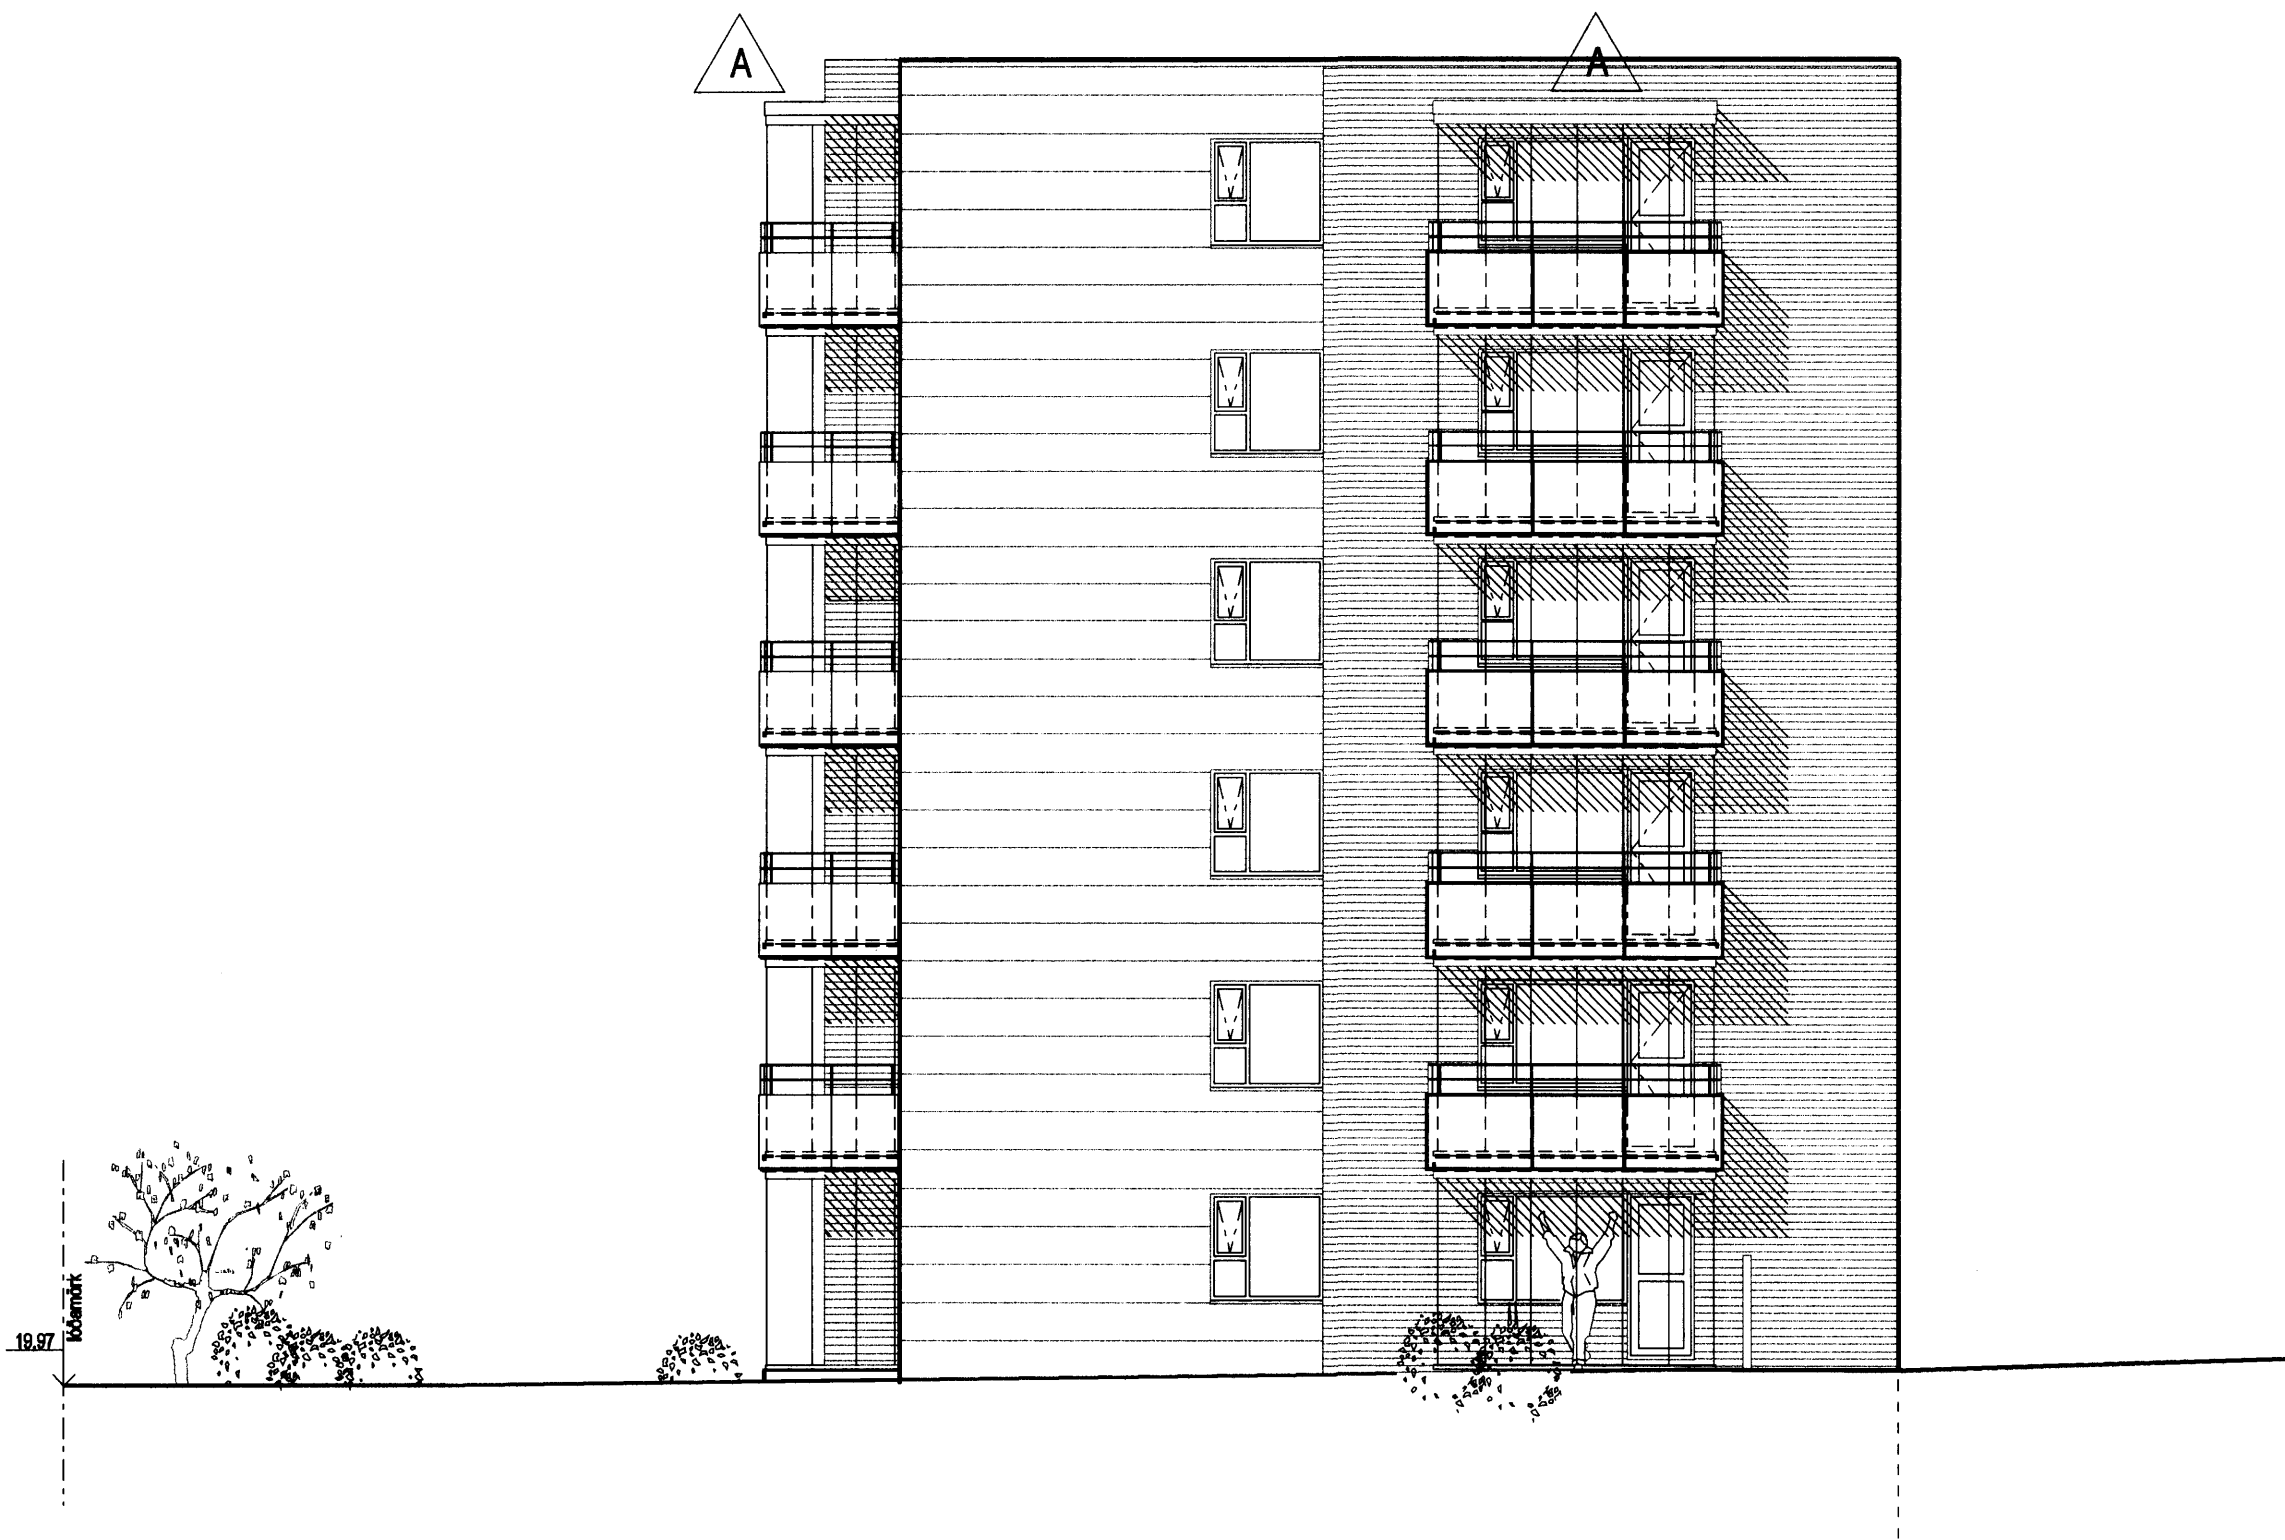

ÚTLIT 1:100  
 suð austur hlíð

A	SS	PG	10.08.2010
Glerfelli veggr settir á svalir á suður og vestur hlíðum.			
UTGAFA	TEKNIÐ	SAMÞYKKT	1 DAGS
BÆTTIÞINGAR			

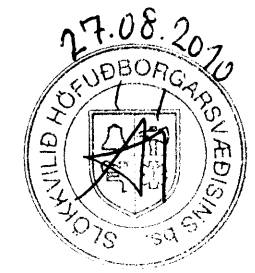

ASK Arkitektar  
 Götungúta 9  
 101 Reykjavík  
 Sími 515 0300  
 Fax 515 0319  
 www.ask.is



Ártun aðalhöfundur:  
 Páll Guðnauðsson arkitektur, kt. 210662-2199

SKÍPALÓN 16-20 ADALTEIKNINGAR		MIN. I A1
VERKEFNI	HÉTTI ÞEYRNINGAR	1:100
Útlit		TEKNIÐ
		ASK
		DAÐS
		30.04.2007
VERK NÚM.	NÖMUR TEYRNINGAR	UTGAFA
0457	10-31	A