


Samþykkt þann  
**13/OCT/2010**  
 Byggingafræðingur / Hafnarfirði  
 F.h. Sigurður Steinar Jónsson


L=37,68 20,0 m L=37,18

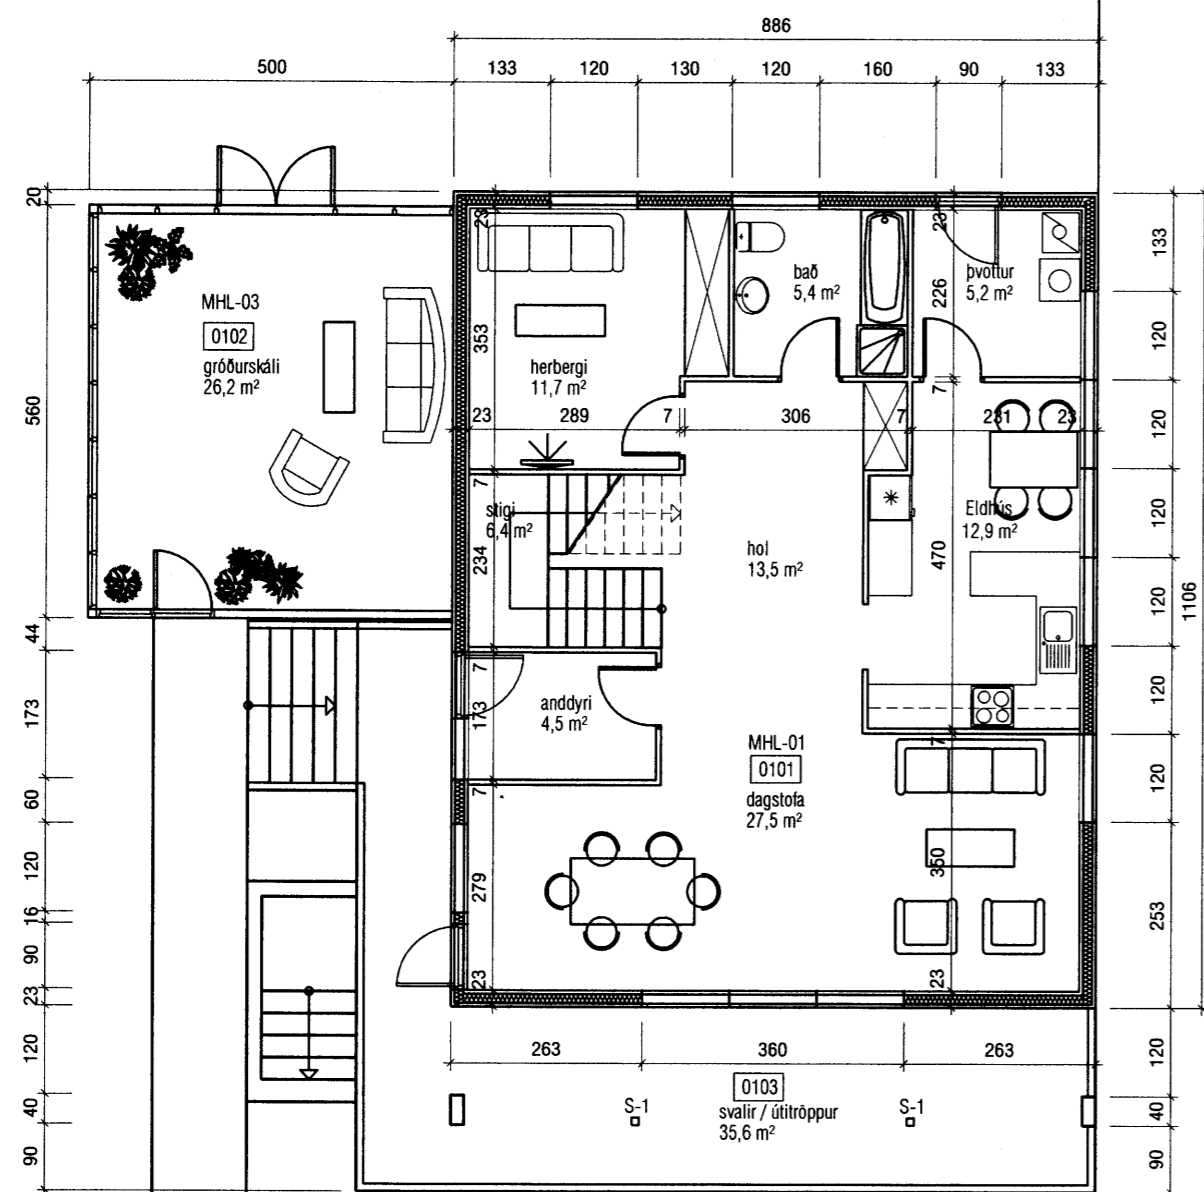

S-1: Stúlsíða sem sett er til styrkingar vegna svalalokunar á 2. hæð.

**GRUNNMYND 1. HÆÐ**

(Óbreytt frá áður samþykktum teikningum)

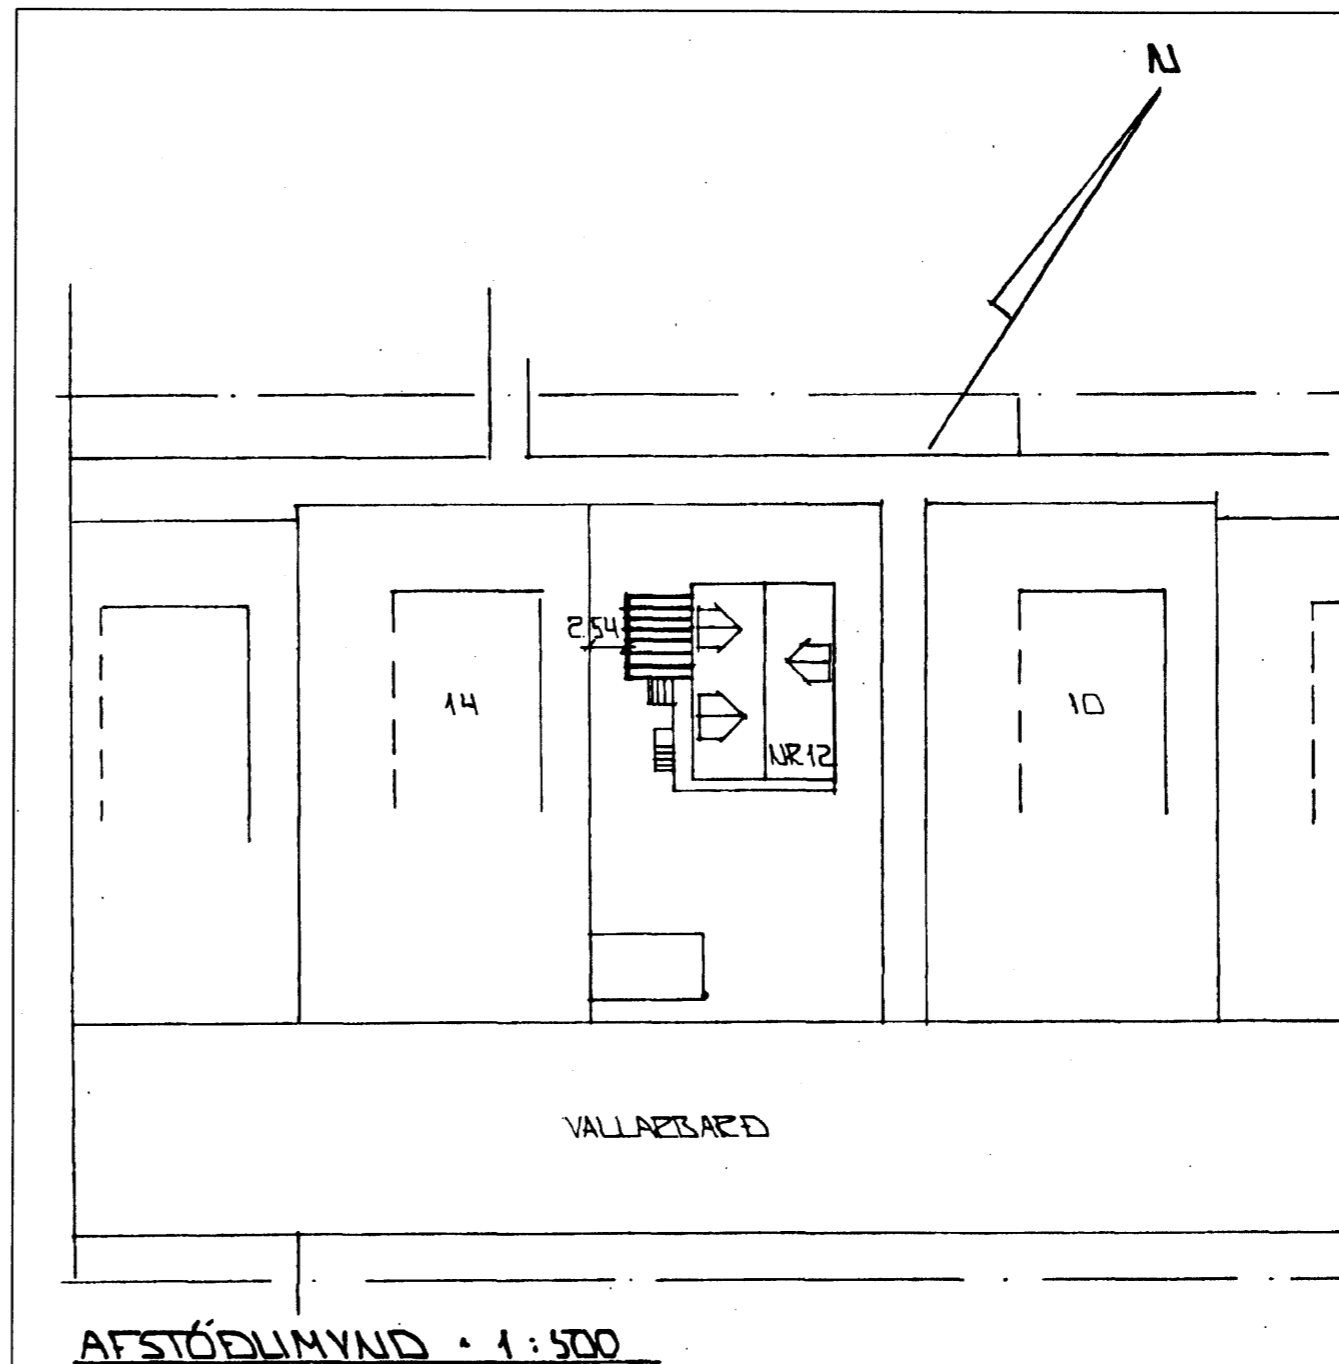

AFSTÖÐUMYND • 1 : 500

35,0 m

35,0 m

746

BÍLAGEMYSLA  
 MHL-02

446

150

G= 34,41

20,0 m

G= 34,55

BREYTING 6. OKTÓBER 2010:  
 SVALALOKUN SETT Á SVALIR Á 2. HÆÐ.  
 AÐ ÖÐRU LEYTI EN VIÐKEMUR BREYTINGU ÞESSARI ER  
 HÚSIÐ ÓBREYTT FRÁ ÁÐUR SAMÞYKKTUM TEIKNINGUM.  
 SKRÁNING MHL-01 ER ÓBREYTT.

<b>VEKTOR</b> - hönnun og ráðgjöf - Akralind 6, 201 Kópavogi.		Sigurður Hafsteinsson byggingatæknifræðingur Kl. 030859-7749 sími: 554-6650 fax: 554-6669.		VALLARBARÐ 12, HAFNARFIRÐI GRUNNMYND, AÐALHÆÐ OG AFSTÖÐUMYND	
Teikn. nr.	Tilvísun í teikningu	Br.	Dags.	Hannað	Teiknað
Samþykkt				SH	SH
Dagsetning		Verk nr.		Mælikvarði	Teikn. nr.
06.10.2010				1:100	A-01