



Samþykkt þann
13 OCT 2010
 Bygginguvaltrúinn í Hafnarfirði
 F.h. Sigurður Steinar Jónsson

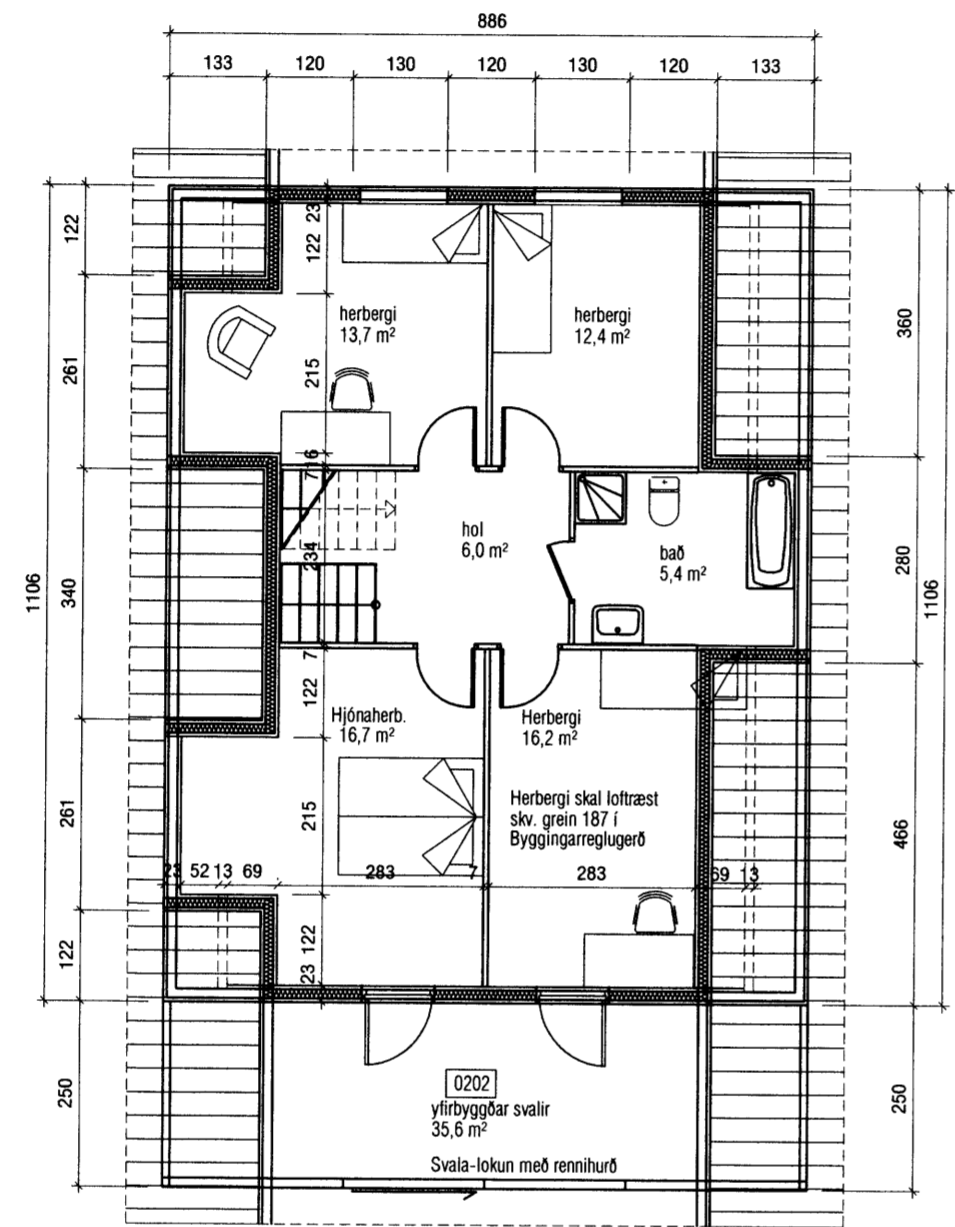

GRUNNMYND 2. HÆÐ
 (Svala-lokun sett 06-10-2010).

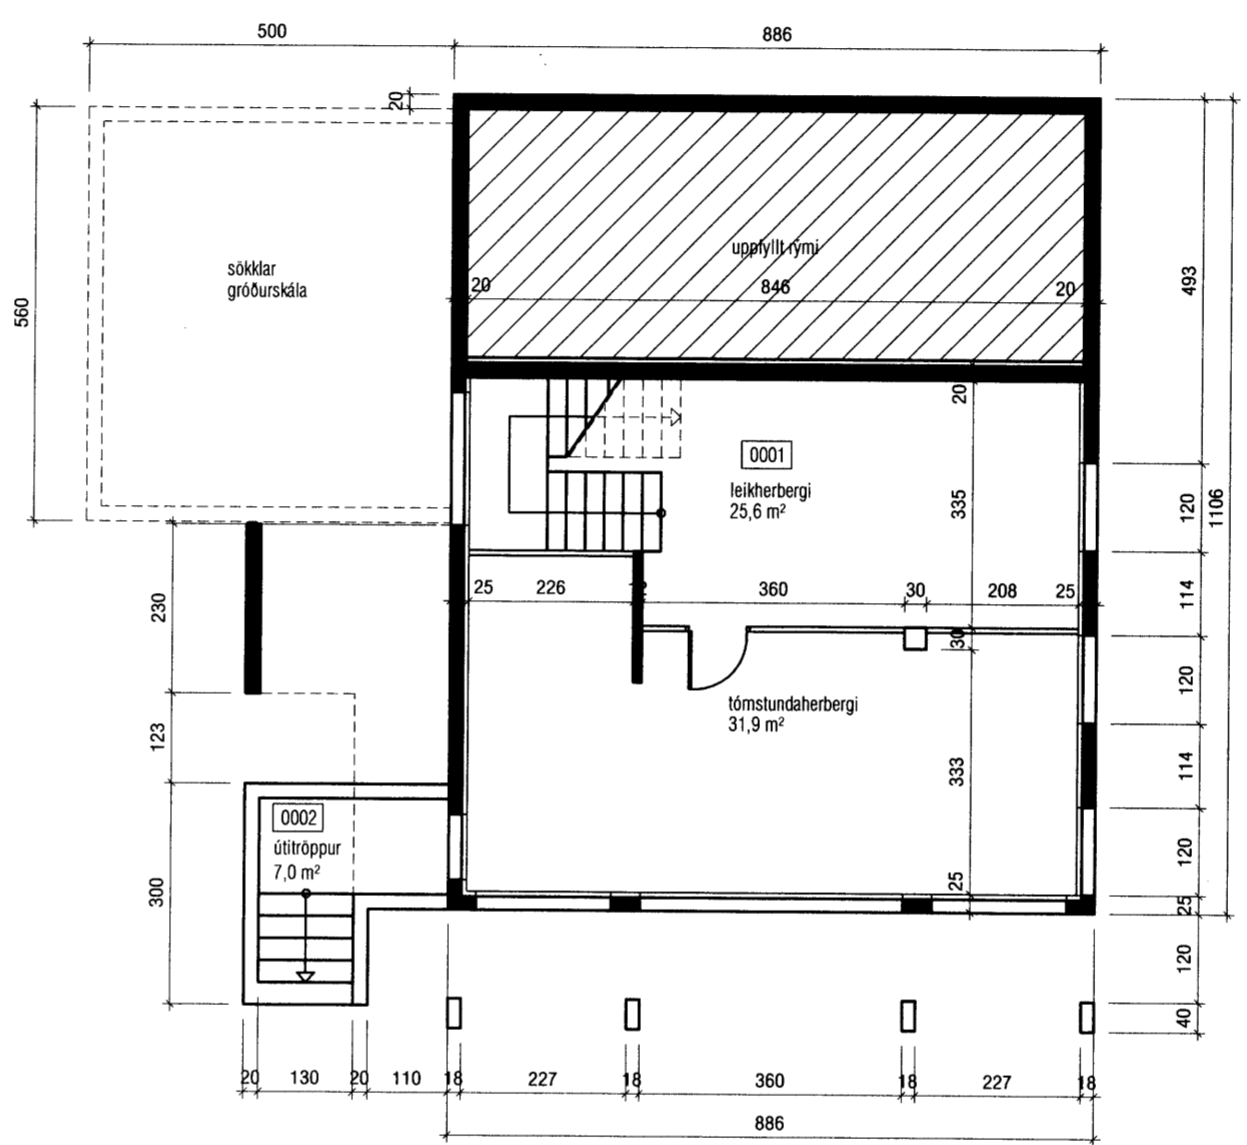

GRUNNMYND KJALLARA
 (Óbreytt frá áður samþykktum teikningum).

BREYTING 6. OKTÓBER 2010:
 SVALALOKUN SETT Á SVALIR Á 2. HÆÐ.
 AÐ ÖÐRU LEYTI EN VIÐKEMUR BREYTINGU ÞESSARI ER
 HÚSID ÓBREYTT FRÁ ÁÐUR SAMÞYKKTUM TEIKNINGUM.
 SKRÁNING MHL-01 ER ÓBREYTT.

VEKTOR - hönnun og ráðgjöf - Akralind 6, 201 Kópavogi.		Sigurður Hafsteinsson byggingatæknifræðingur Kt. 030859-7749 sími: 554-8650 fax: 554-8669.	VALLARBARD 12, HAFNARFIRÐI GRUNNMYNDIR KJALLAIR OG RISHÆÐ
Teikn. nr. Samþykkt	Tilvisun um teikningu 	Br. Dags.	Hannað SH Teiknað SH
Dagsetning 06.10.2010		Verk nr. Mælikvæði 1:100	Teikn. nr. A-02