

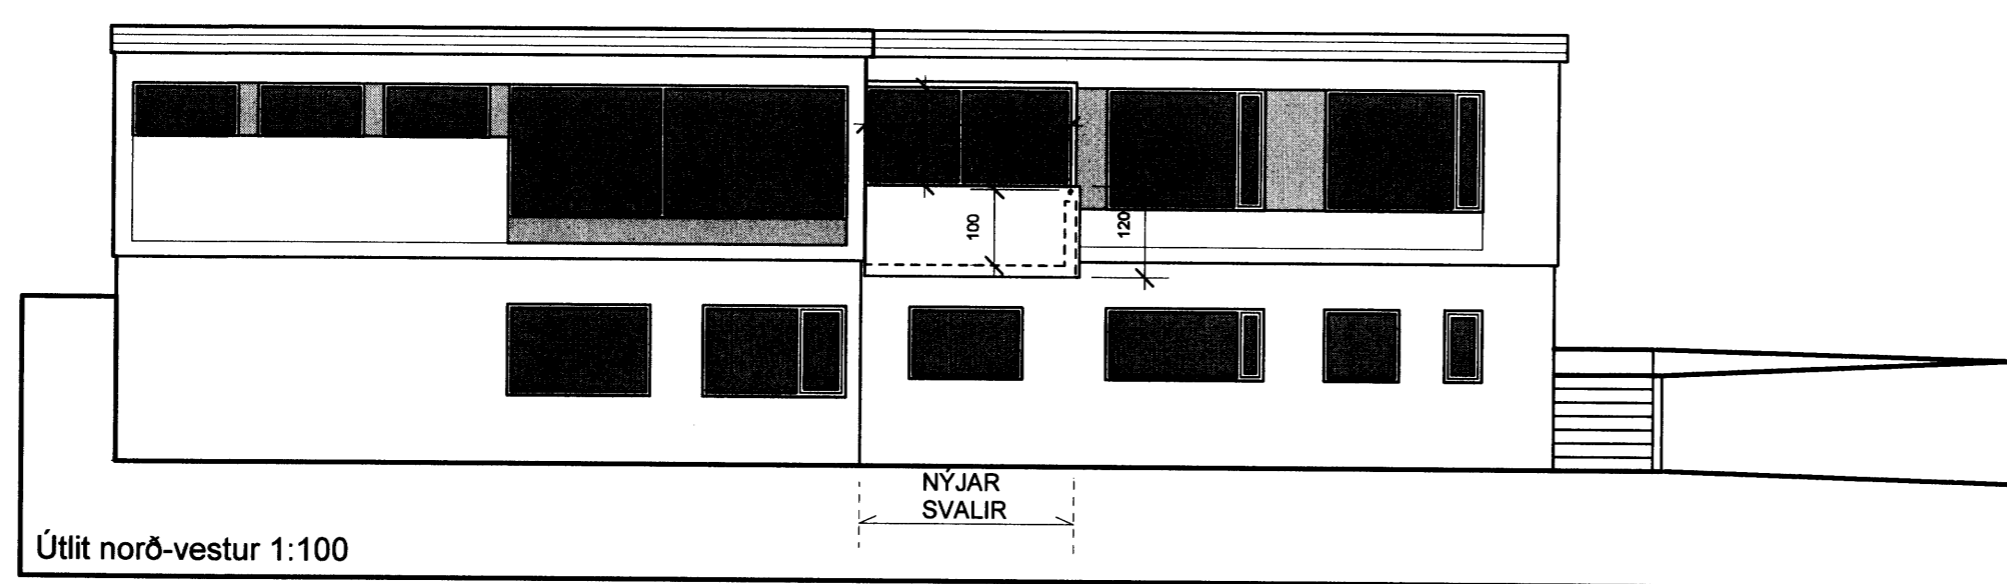


GRUNNMYND 1:100

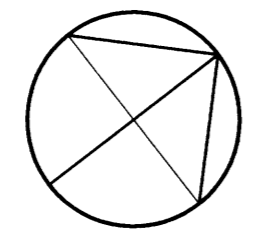


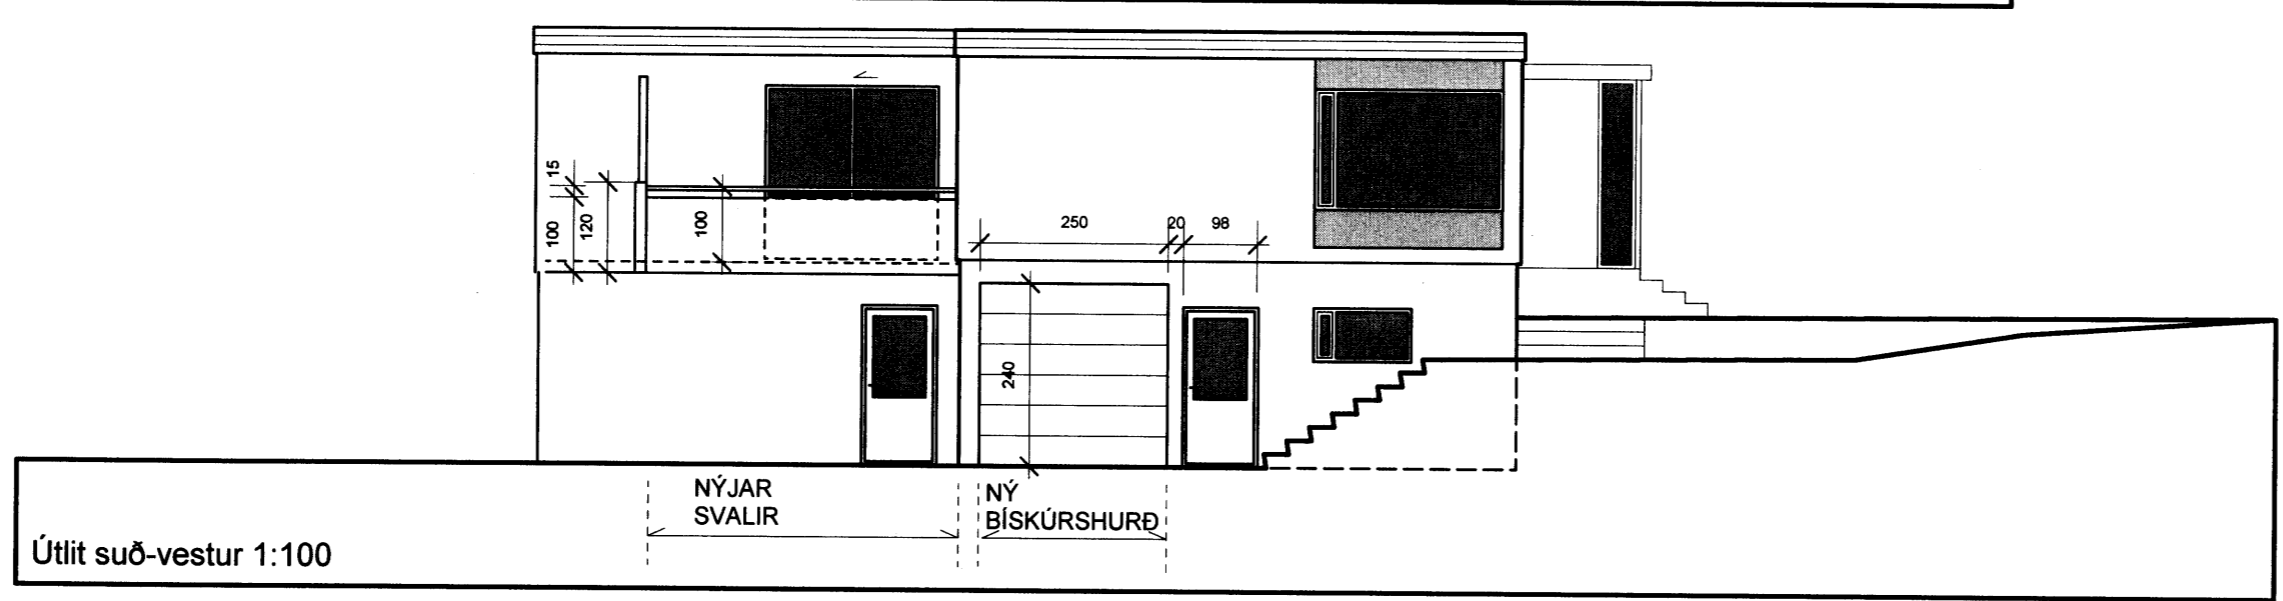

Útlit suð-vestur 1:100

Samþykkt þann  
**06 OCT 2010**  
 Byggingafulltrúinn í Hafnarfirði  
 F.h. Hrólfur S. Gunnlaugsson

BREYTINGAR NR.	DAGS.	BREYTING
1	28.09.10	GLUGGUM OG SVÖLUM BR, LÓÐAM. LEIÐR. OFL.

**GUNNLAUGUR JÓNASSON**  
 ARKITEKT KT: 090462 2299  
 HÁVALLAGÖTU 38, SÍMI 824 4555  
 101 REYKJAVÍK NETFANG gj@hive.is

SAMÞYKKT  
 VERK Móabaráð 32, svalir og bílskúr  
 UNNIÐ FYRIR Guðlaug Jónasson  
 TEIKNING Kjallari og útlit  
 KVARÐI 1:100  
 DAGS. 16.08.10  
 TEIKNAD AF G.J.  
 TEIKNING NR. 100402

Gunnar P. Kristinsson arkitekt, 260665 3679