
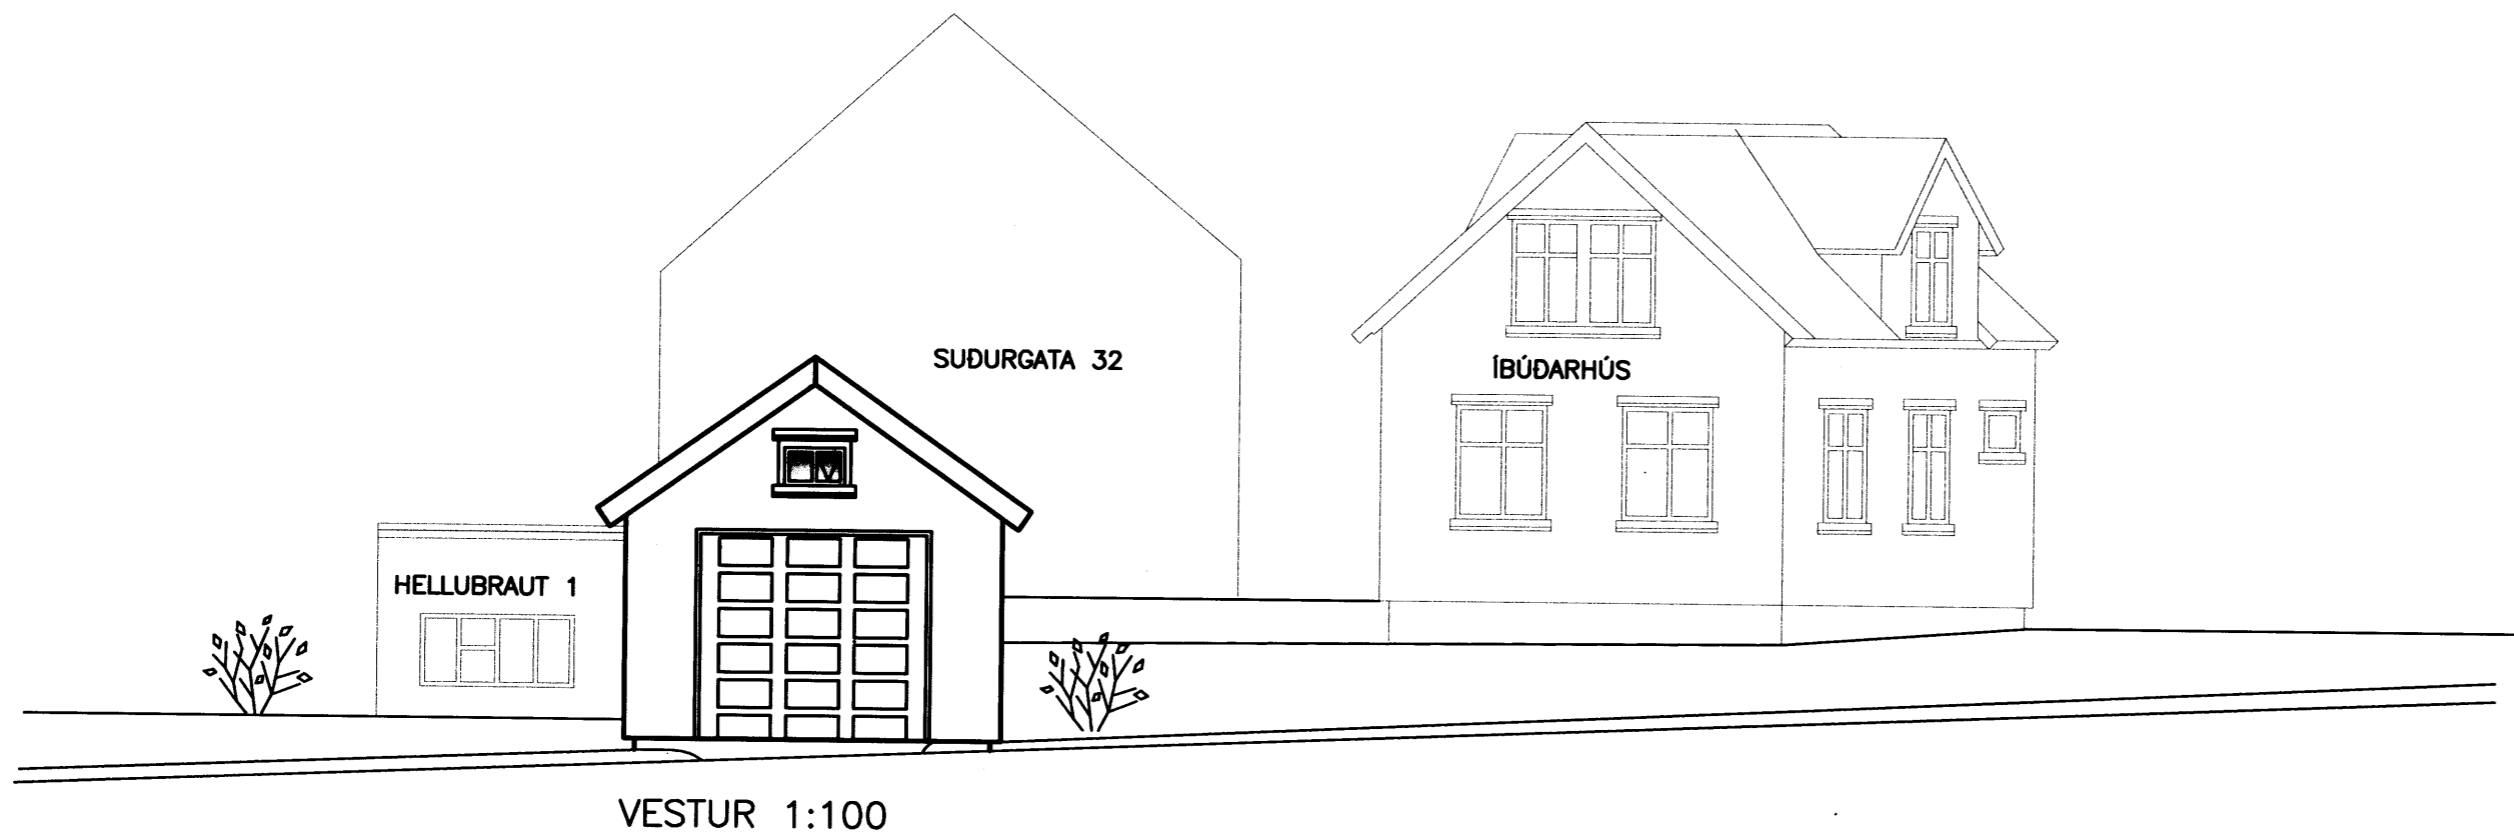
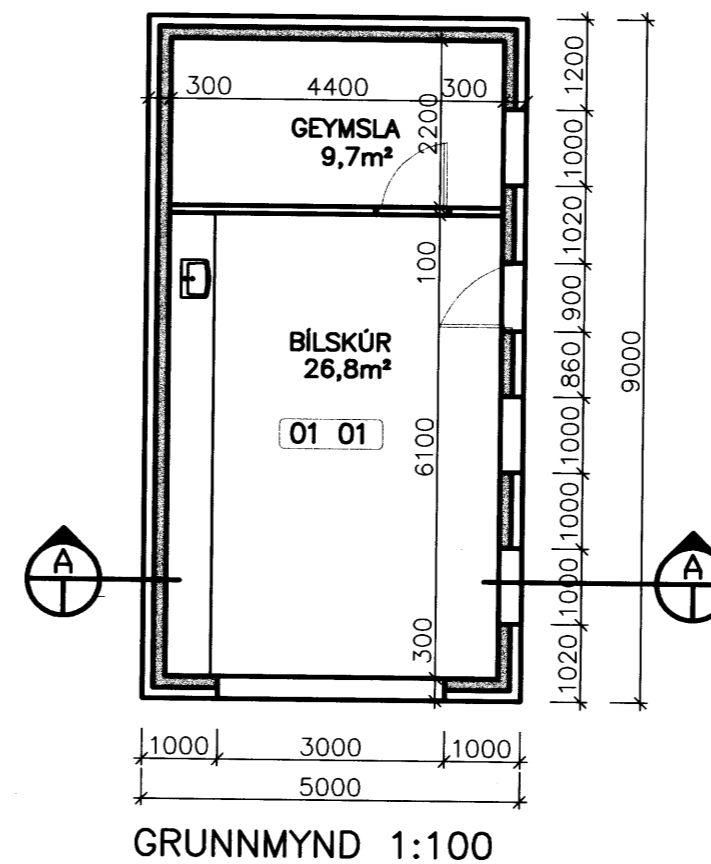
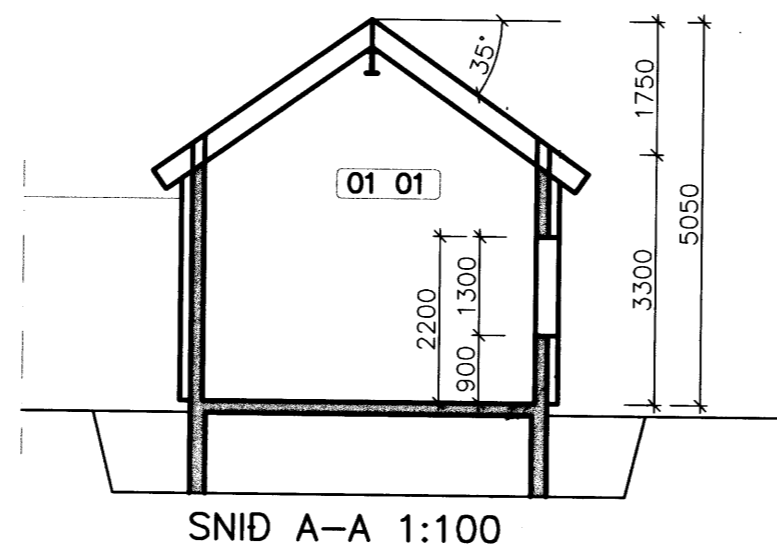
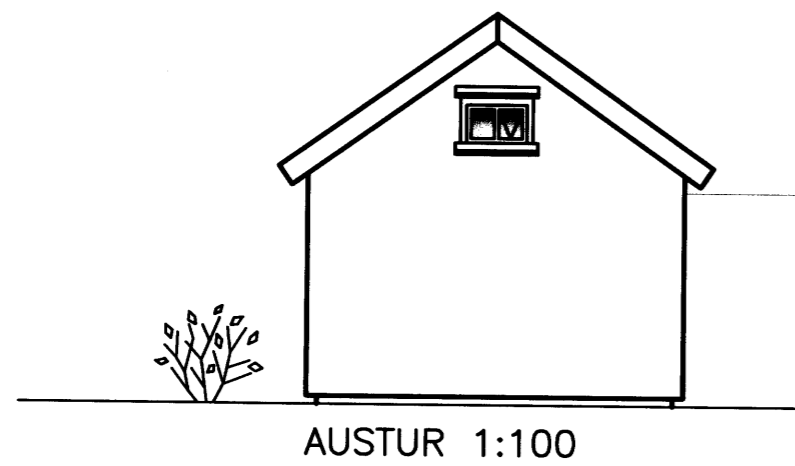
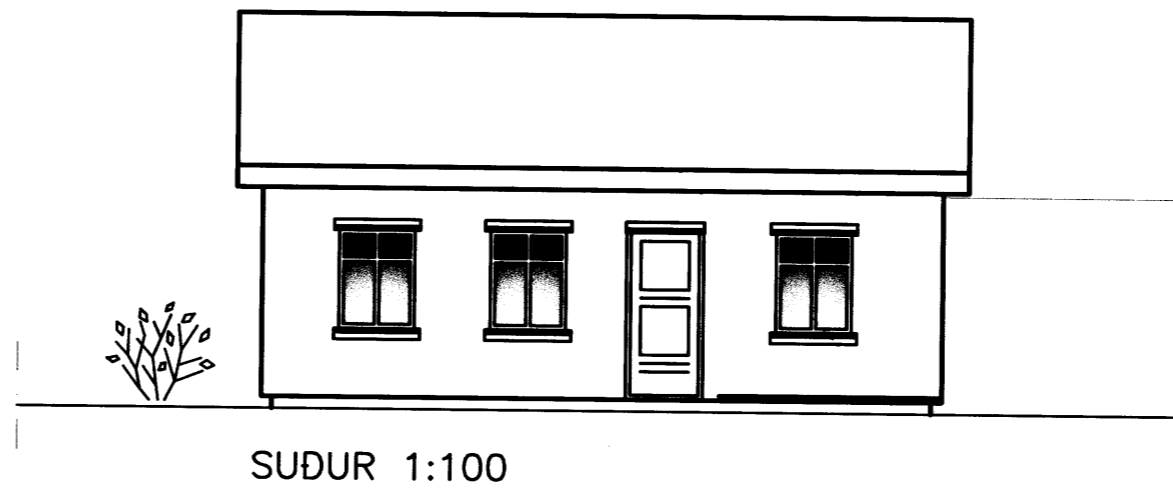


Samþykkt þann  
**29 SEP 2010**  
 Byggingafulltrúinn í Hafnarfirði  
 F.h. Hrölfur S. Gunnlaugsson

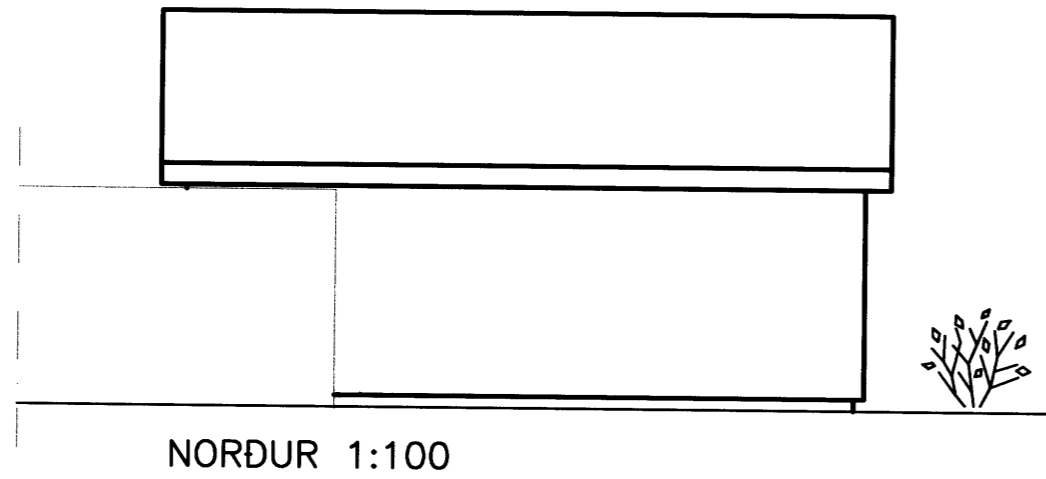

ÚTG. DAGS.	ÚTGÁFUFRILL	HANNAÐ TEIKN. YFIRF.

**SKÝRINGAR**

HÚSID ER BYGGT ÚR STEINSTEYPU OG TIMBRI.  
 UNDIRSTÖÐUR, GÓLF OG ÚTVEGGIR ERU ÚR JÁRNÞENTRI STEINSTEYPU, ÞAK ÚR TIMBRI OG MÁLMKLÆÐNINGU.  
 ÚTVEGGIR ERU EINANGRADIR OG KLÆDDIR AD UTAN MED BÁRUJÁRNI.

HELSTU STÆRDIR: (SJÁ SKRÁNINGARTÖFLU)  
 STÆRD..... 45,0m² 152,6m²

**VERKFRÆÐISTOFA SUDURLANDS EHF**  
 Austurvegur 1-5, 800 Selfoss, Sími: 412 6900, Fax: 482 3914, Netf: verkfrad@verksud.is

**HAMARSBRAUT 3, HAFNARFIRÐI**  
 BÍLSKÚR, BREYTINGAR Á GLUGGUM  
 1. ÚTGÁFA MARS 1992

ÆÐALUPPDRAÐTUR; REYNDARTEIKNINGAR  
 GRUNNMYND, ÚTLIT, SNID

TEIKNINÚMÉR	BLAÐSTÆRD	HANNAÐ:	EI
10106	A2	TEIKNAD:	EBB
101		YFIRFARID:	
DAGS.	MÆLIKVARÐI	ÚTGÁFA	
16.07.10	1:100	A	
SAMÞYKKT: <i>Erlingur Ingvarson</i>			
Erlingur Ingvarson kt. 280152 4399			

K:\2010\10106-Hamarsbraut 3\DWG\10106-01.dwg