



11.04. 22/1 '09
J

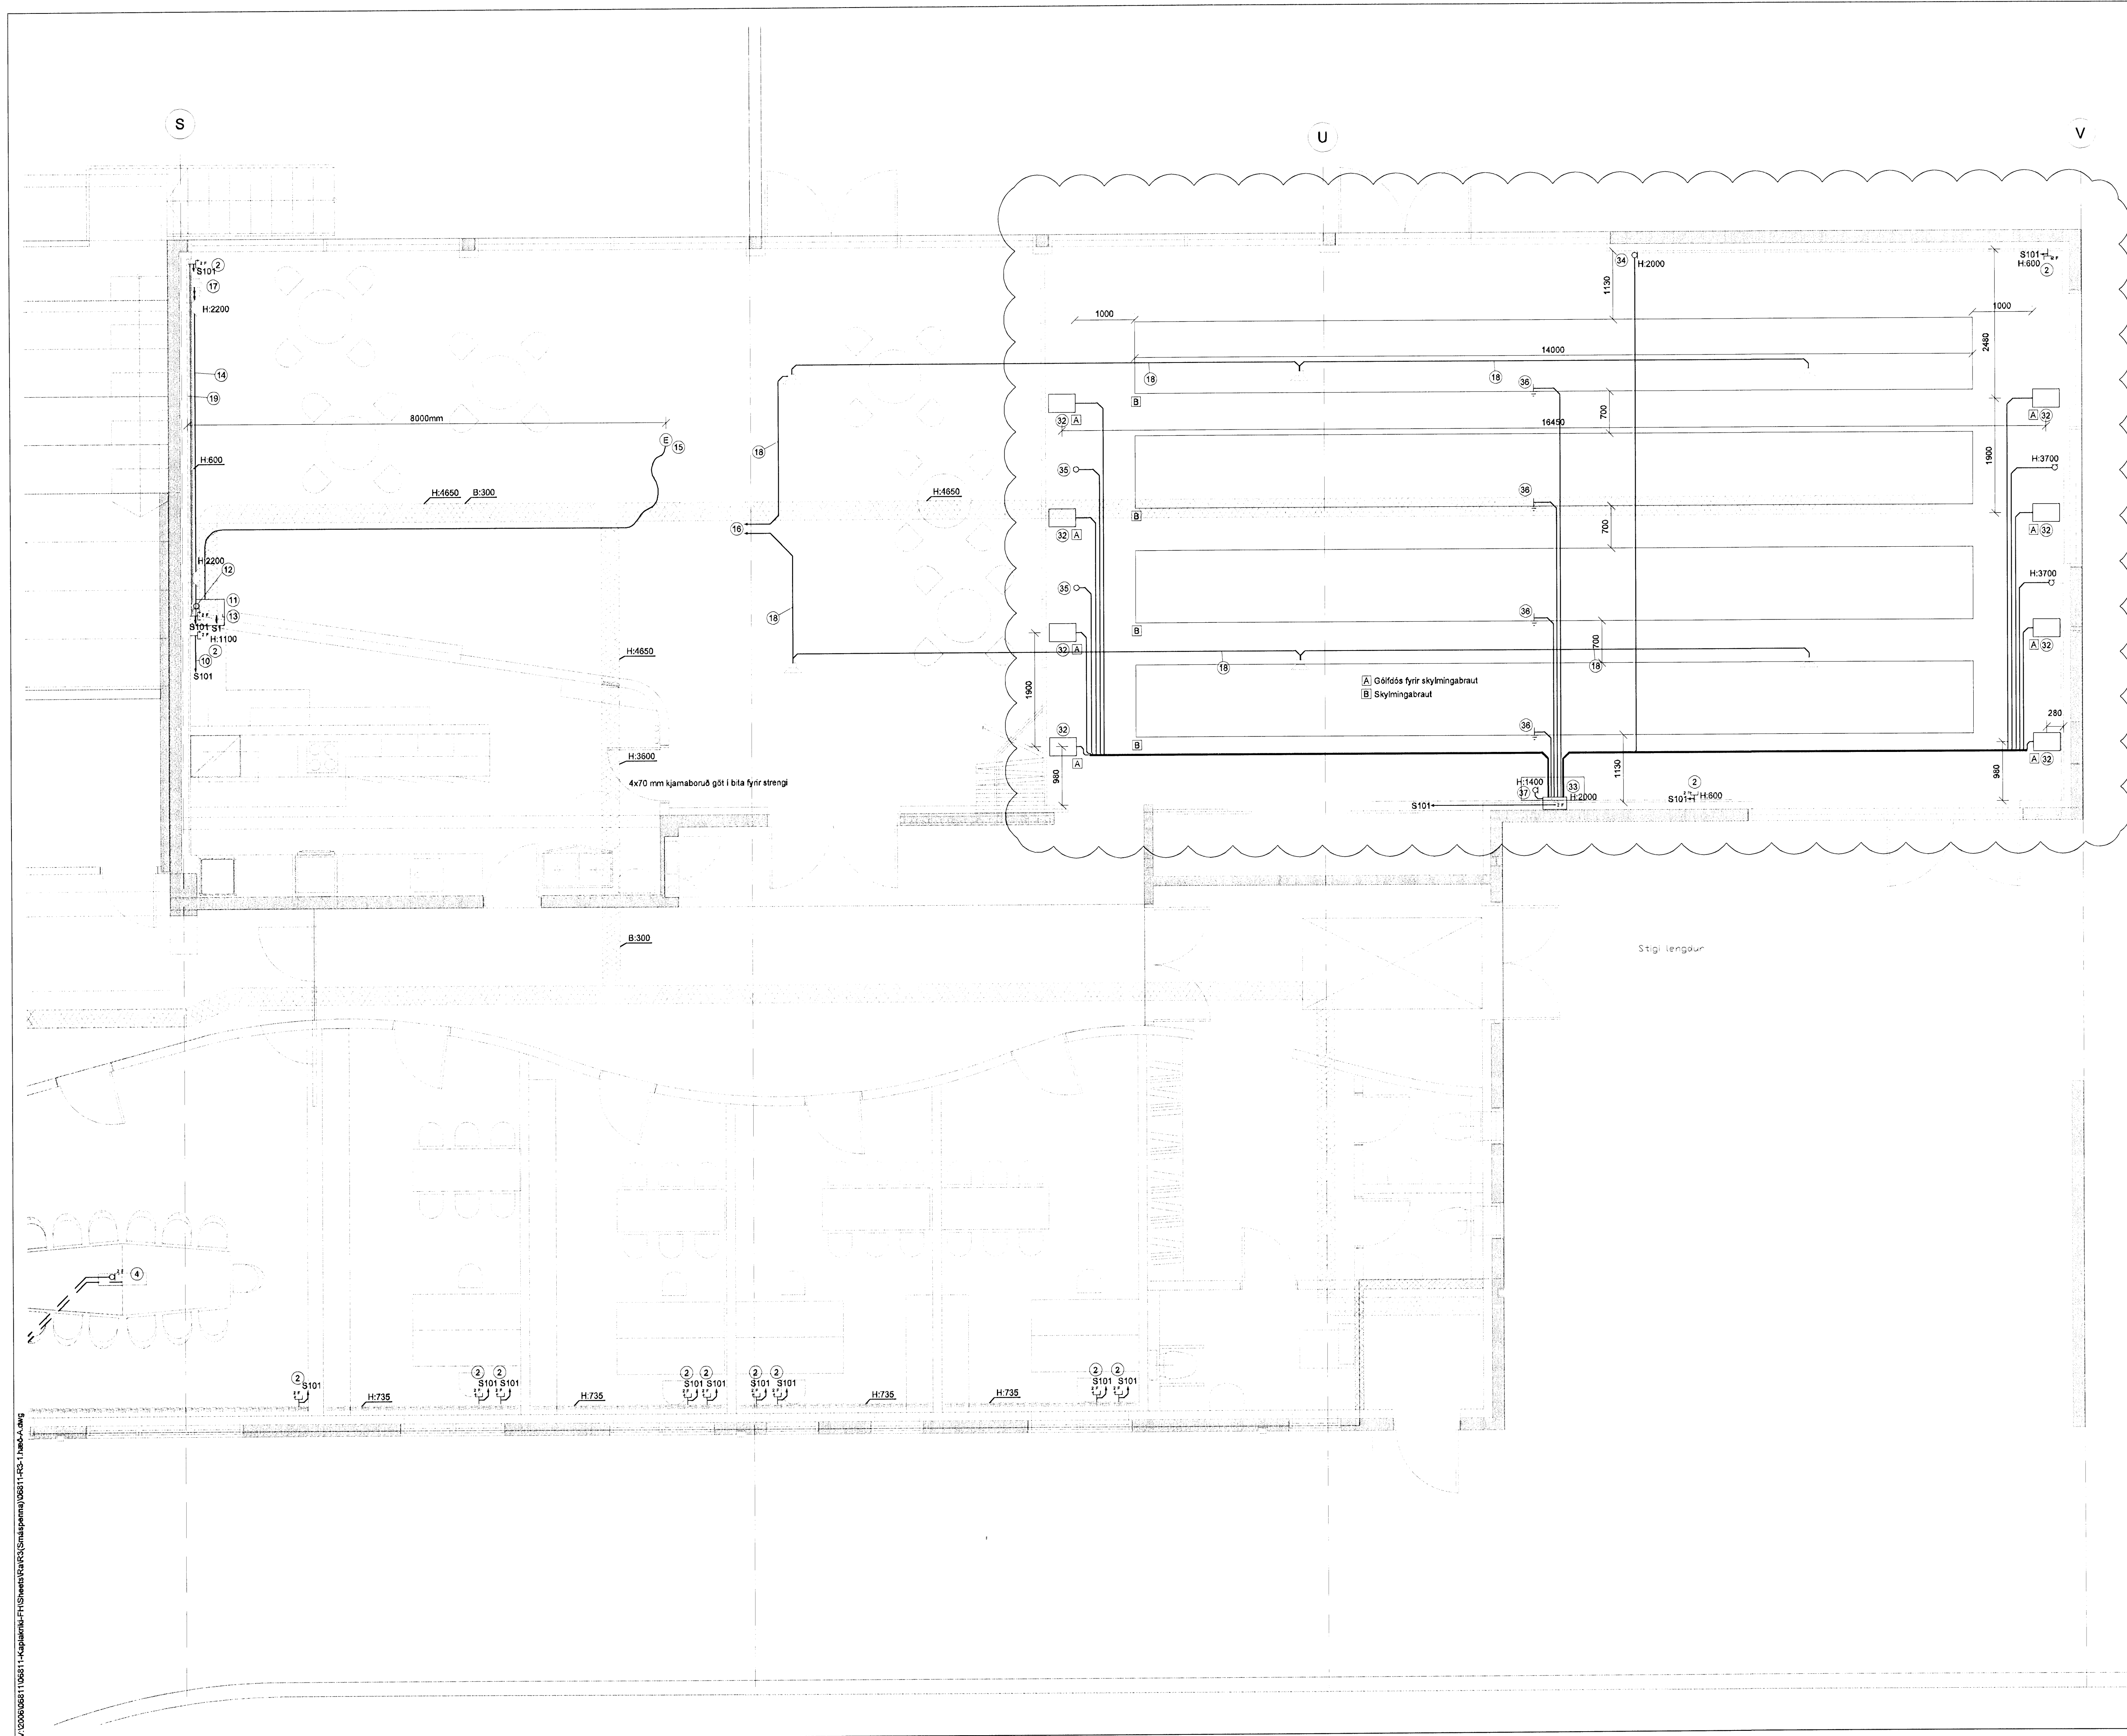

Þorgerður
 Kt. 110457-2785

BATTERI

KAPLAKRIKI

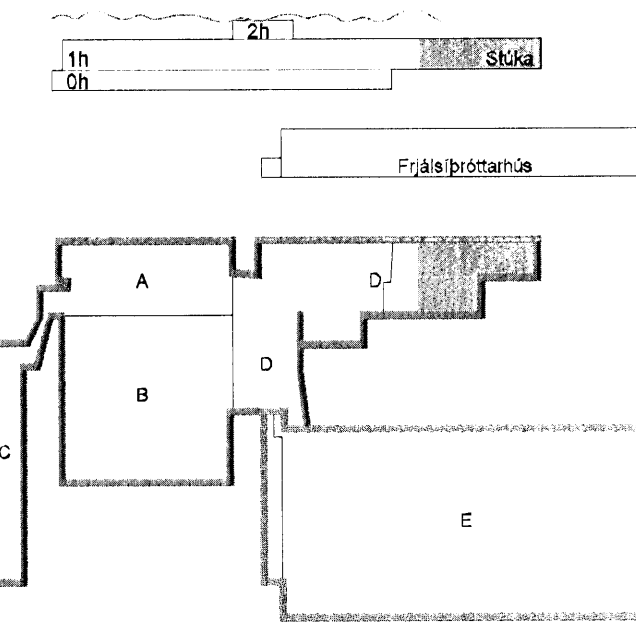

B 12.01.09 Vegna skýmingabrautar SF/CG
 A 27.11.07 Verkefning RVK/HJ
 Útg. Dags. Skýring Hannabryfirfard

VSB

VERKFRÆÐISTOFA

BÆJARHRAUN 20 · 220 HAFNARFJÖRDUR · KENNIT. 710706-2899
 vsb@vsb.is · Sími 585 8600 · Fax 585 8610 · www.vsb.is

Aritun sérhöfundar
 Örn Guðmundsson Kt: 220961-2739 *Örn*
 Verkefni
KAPLAKRIKI
HAFNARFIRÐI
 Verkið
Rafkerfi
Smáspenna 1.hæð
Grunnmynd
 Hannað RVK/HJ Teiknað RVK Yfirfarið RVK Kvarði 1:50 / A1 Síða
 Dags 30.04.2007 Verkefni 06811 Teikning A R314 Útgáfa B

V:\2006\06811\06811-Kaplakriki-FH\Smáspenna\06811-FB-1-hæð-A.dwg