

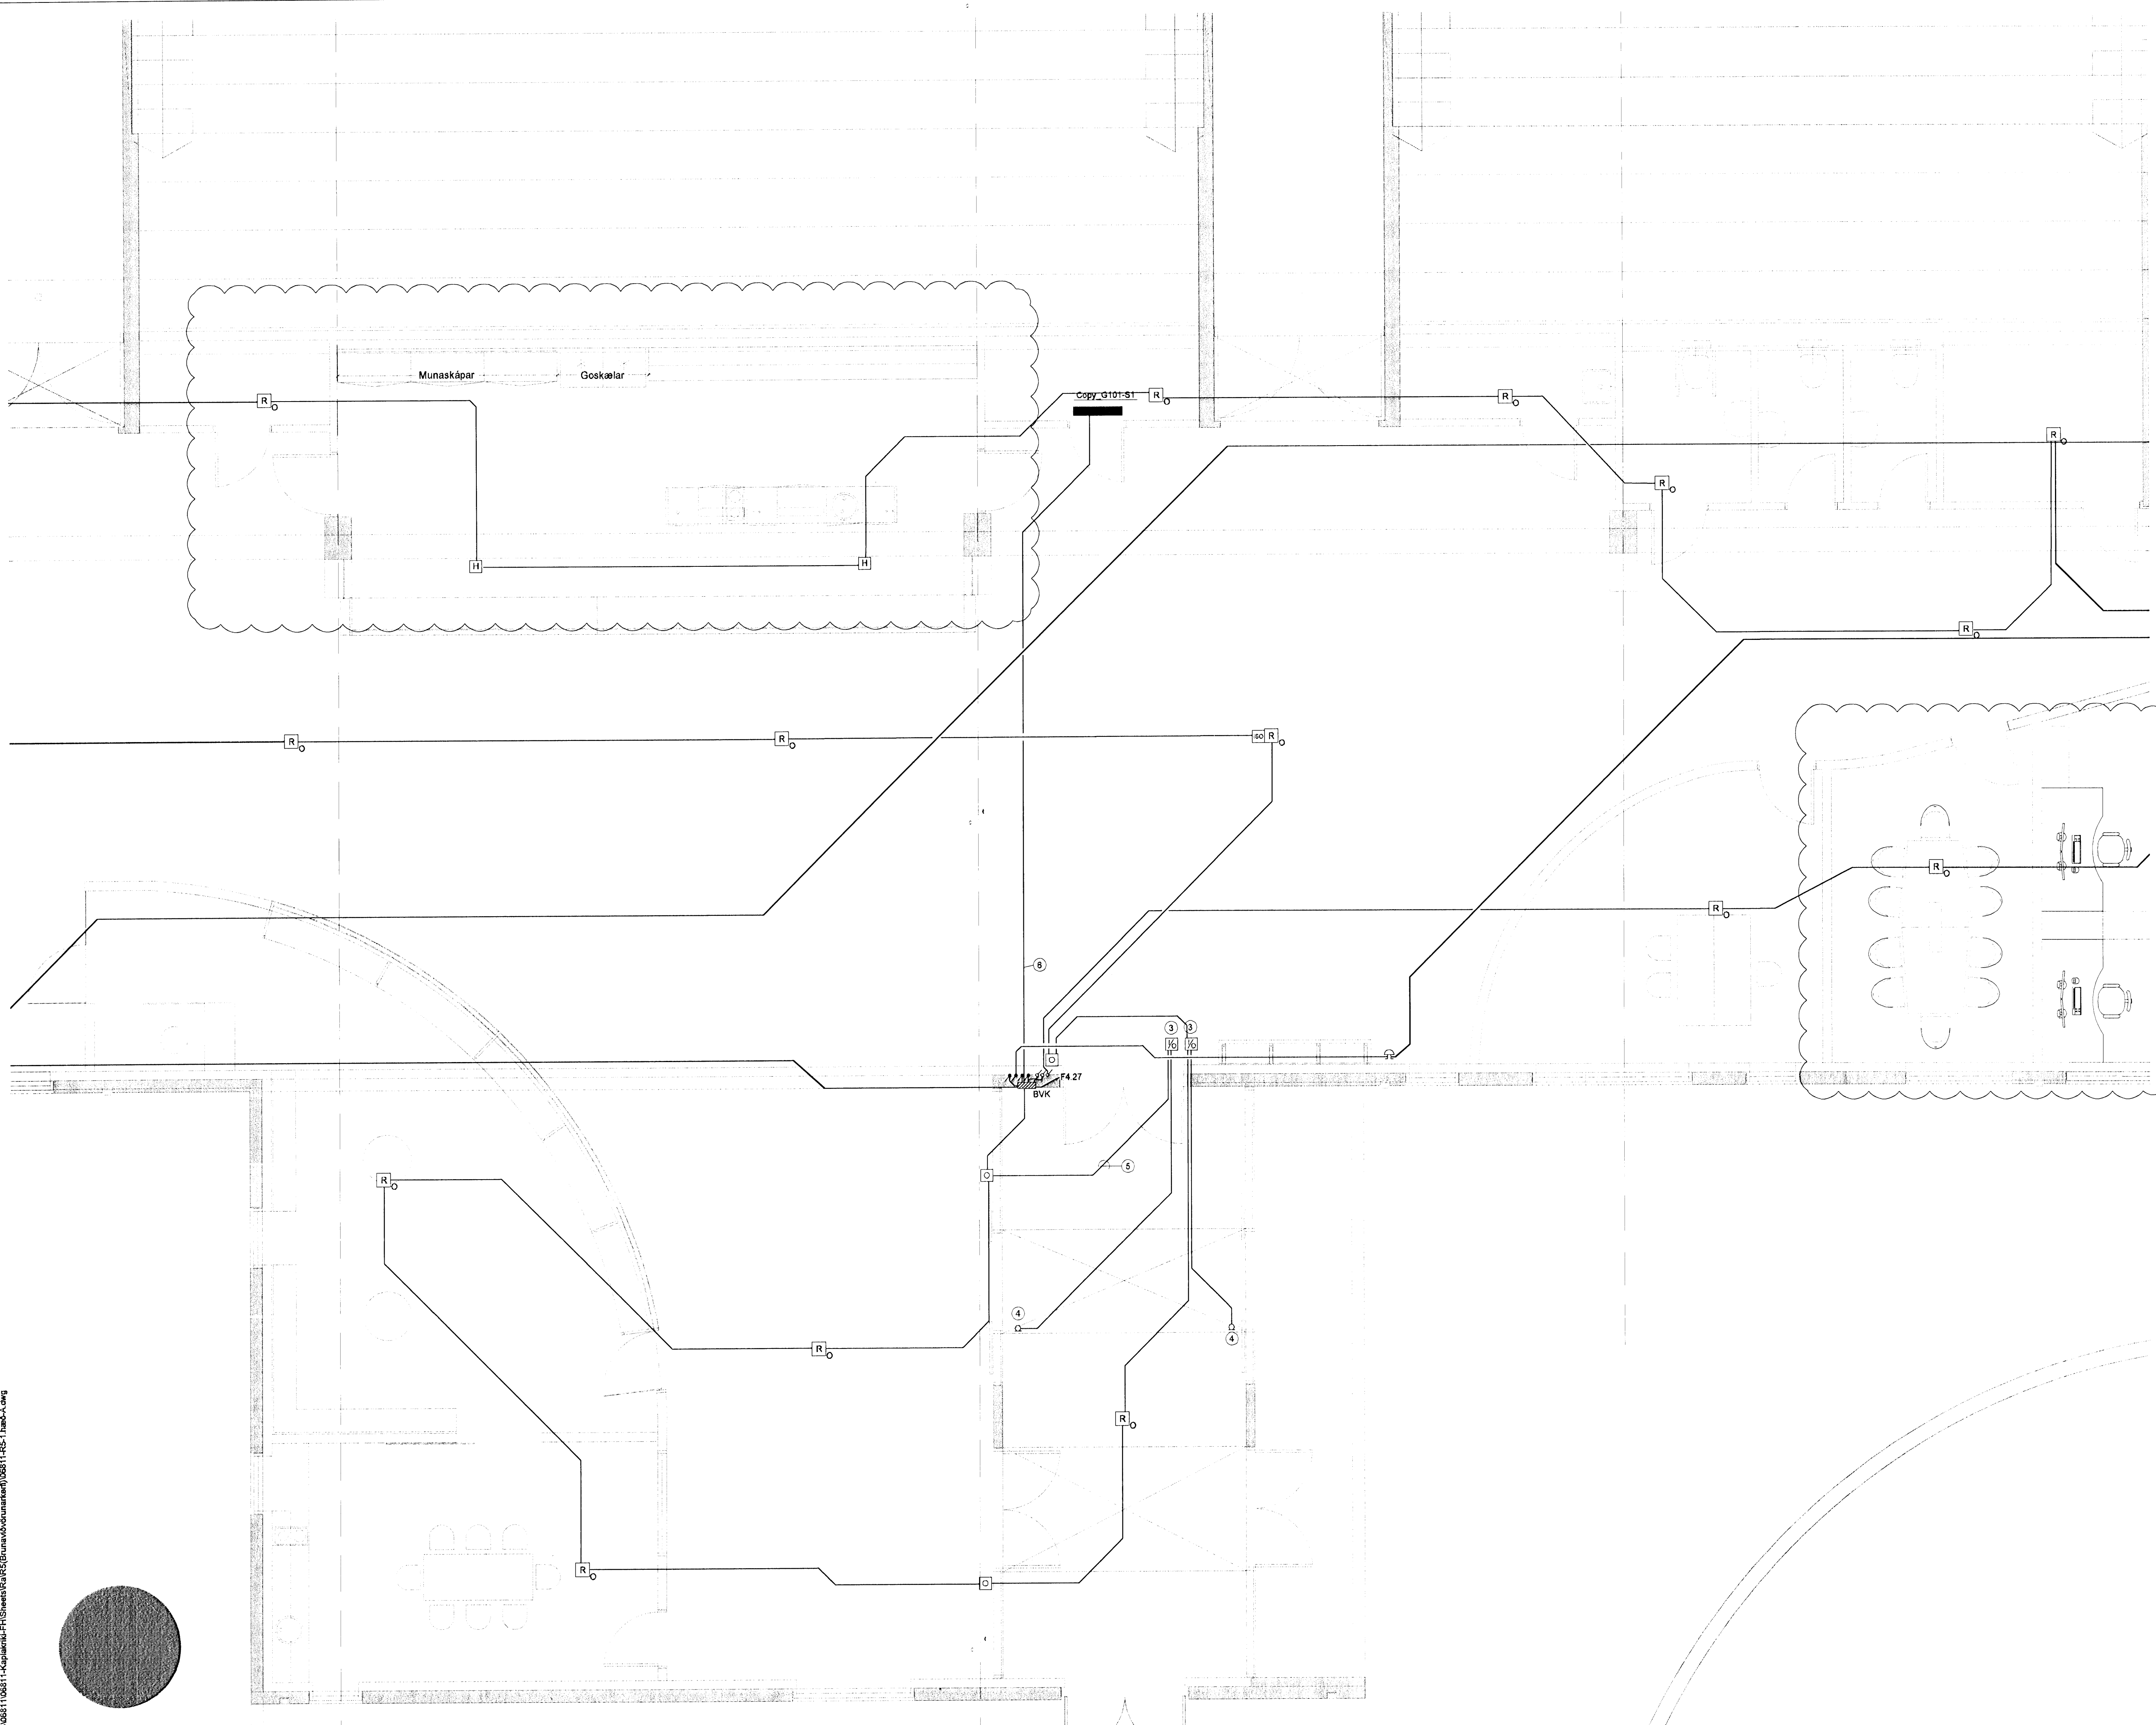


Byggj. Skoð. 25/6/09
 07 AUG 2009
 Sigurður Steinar Jónsson

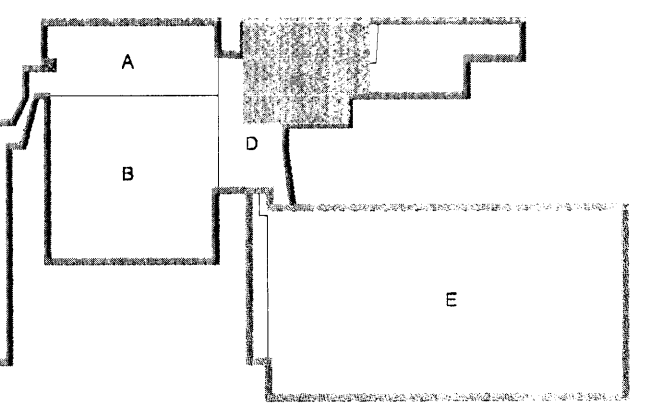

BATTERÍÐ | ARKITEKTAR
 KAPLAKRIKI
 Nr. 110457-0769

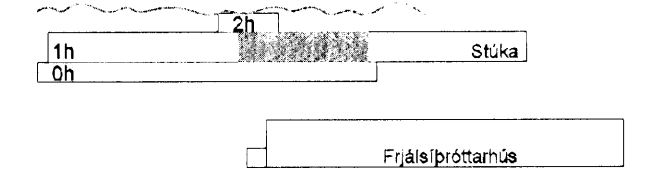

B 12.06.09 Ný verslun, breytt hebergi SF/BSG
 A 27.11.07 Verkteikning RVK/HJ
 Útg. Dags. Skýring Hannað/Yfirfarð

VSB

VERKFRÆÐISTOFA

BEIARHRAUN 20 · 220 HAFNARFJÖRDUR · KENNIT. 710796-2899
 vsb@vsb.is Sími 565 8600 Fax 565 8610 www.vsb.is

Ártun sérhönnuðar
 Örn Guðmundsson Kt: 220961-2739

Verkefni
 KAPLAKRIKI
 HAFNARFIRDI

Verkhúli
 Rafkerfi
 Brunaviðvörðunarkerfi 1.hæð
 Grunnmynd

Hannað	Teiknað	Yfirfarð	Kvarði	Síða
RVK/HJ	RVK/HJ	RVK	1:50	/ A1
Dags.	Verkefni	Teikning	Útgáfa	
30.04.2007	06811	A R513	B	

V:\2006\06811\06811-Kaplakriki\Fri\Sheets\KRI\06811-R5-1-hæð-A.dwg

