



Byggingar  
Móttölur 23/6/09  
07 AUG 2009  
Sigurður Steinar Jónsson

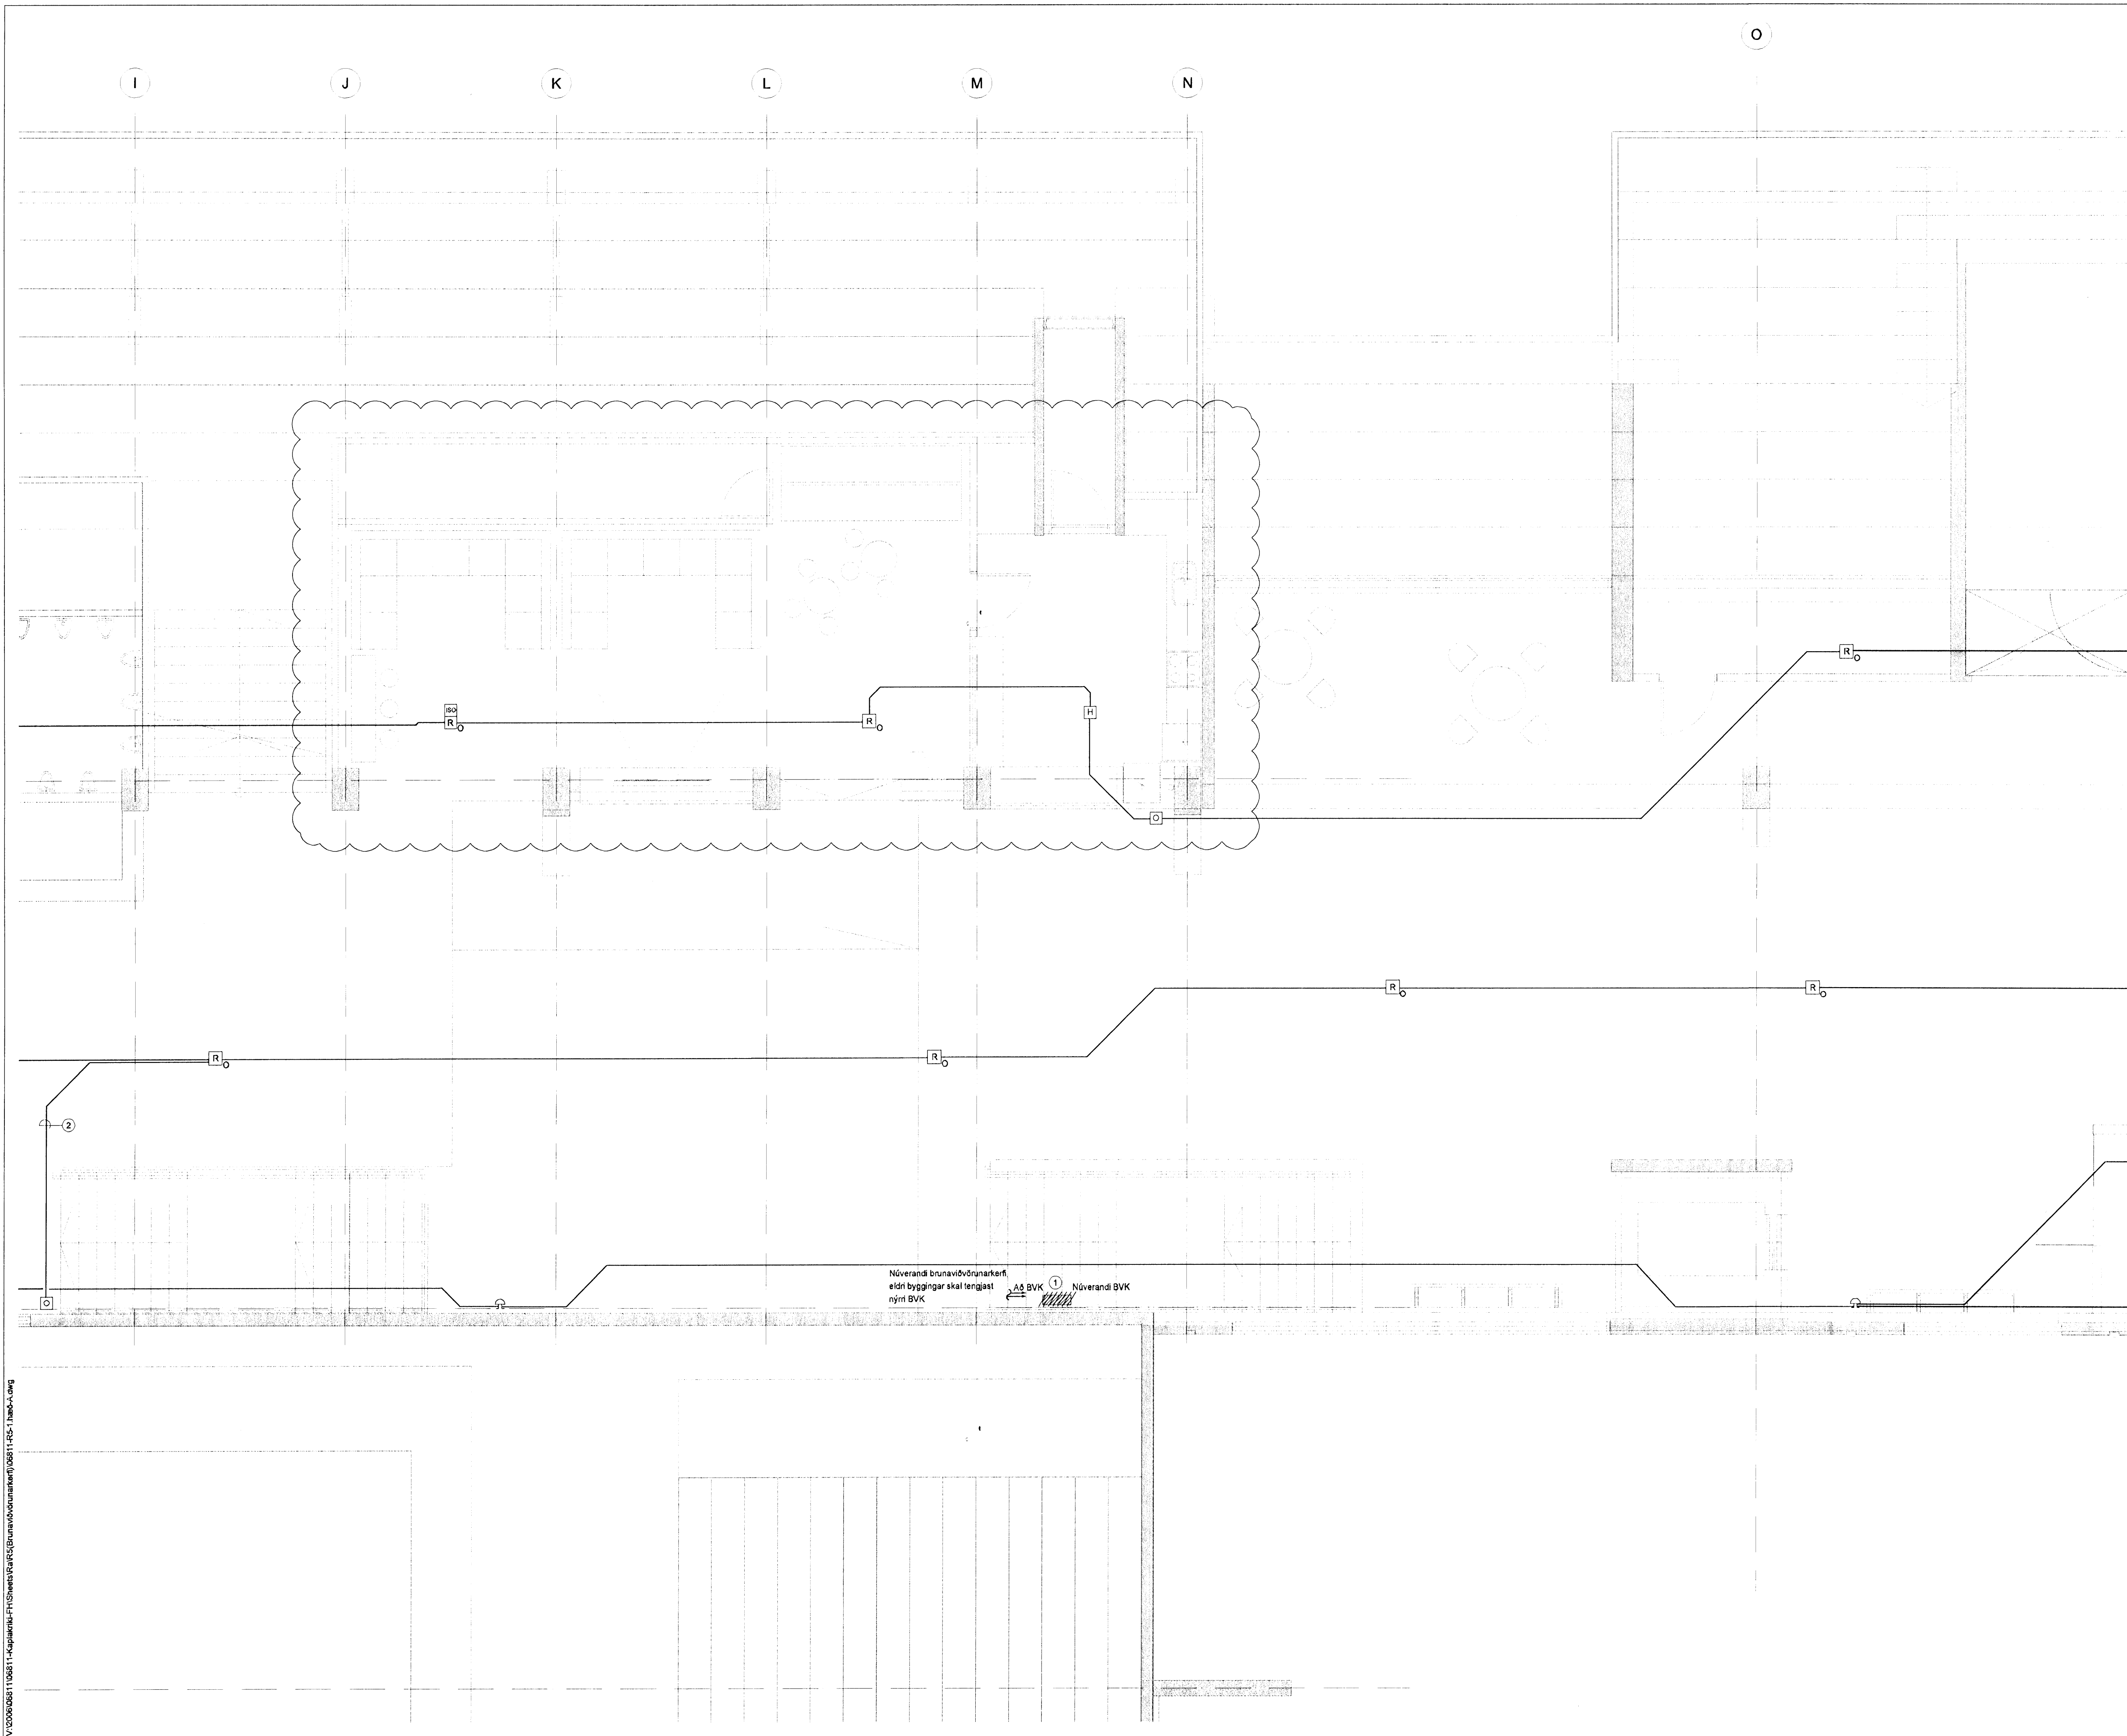

BATTERÍÐ | ARKITEKTAR

*Sigurður Steinar Jónsson*  
K. Hólmbergsg. 11

KAPLAKRIKI

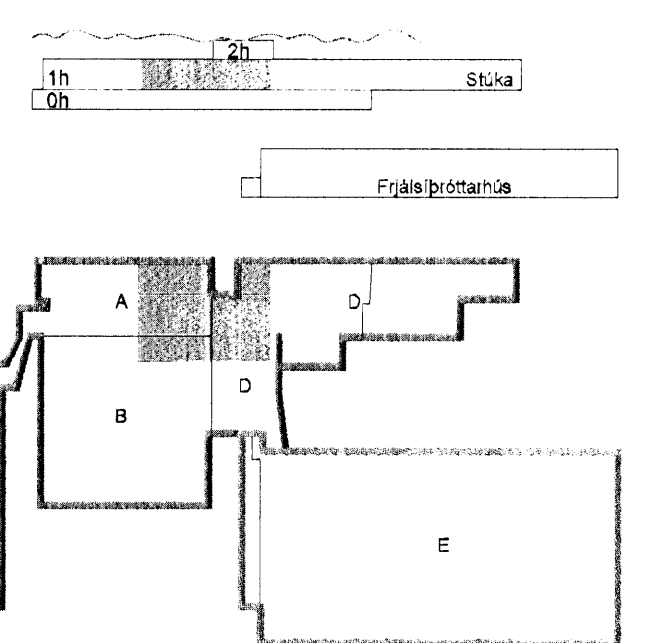

B 12.08.09 Breyting Sjávarhöll SF/BSG  
A 27.11.07 Verkefning RVKHJ  
Útg. Dags. Skýring Hannadýrfríð

**VSB**

VERKFRÆÐISTOFA

BEIARHRAUN 20 · 220 HAFNARFJÖRDUR · KENNIT. 710796-2899  
vsb@vsb.is · Sími 585 8600 · Fax 585 8610 · www.vsb.is

Áritun sérhönnuðar  
Örn Guðmundsdóttir Kt: 220961-2739

Verkefni  
KAPLAKRIKI  
HAFNARFIRÐI

Verkefni  
Rafkerfi  
Brunaviðvörðunarkerfi 1.hæð  
Grunnmynd

Hannad.	Teknað	Yfirfarið	Kvarði	Síða
RVKHJ	RVKHJ	RVK	1:50	/ A1
Dags.	Verkefni	Tekning	Útgáfa	
30.04.2007	06811	A R512	B	

