



25/6 109  
**07 AUG 2009**  
 Sigurður Steinar Jónsson

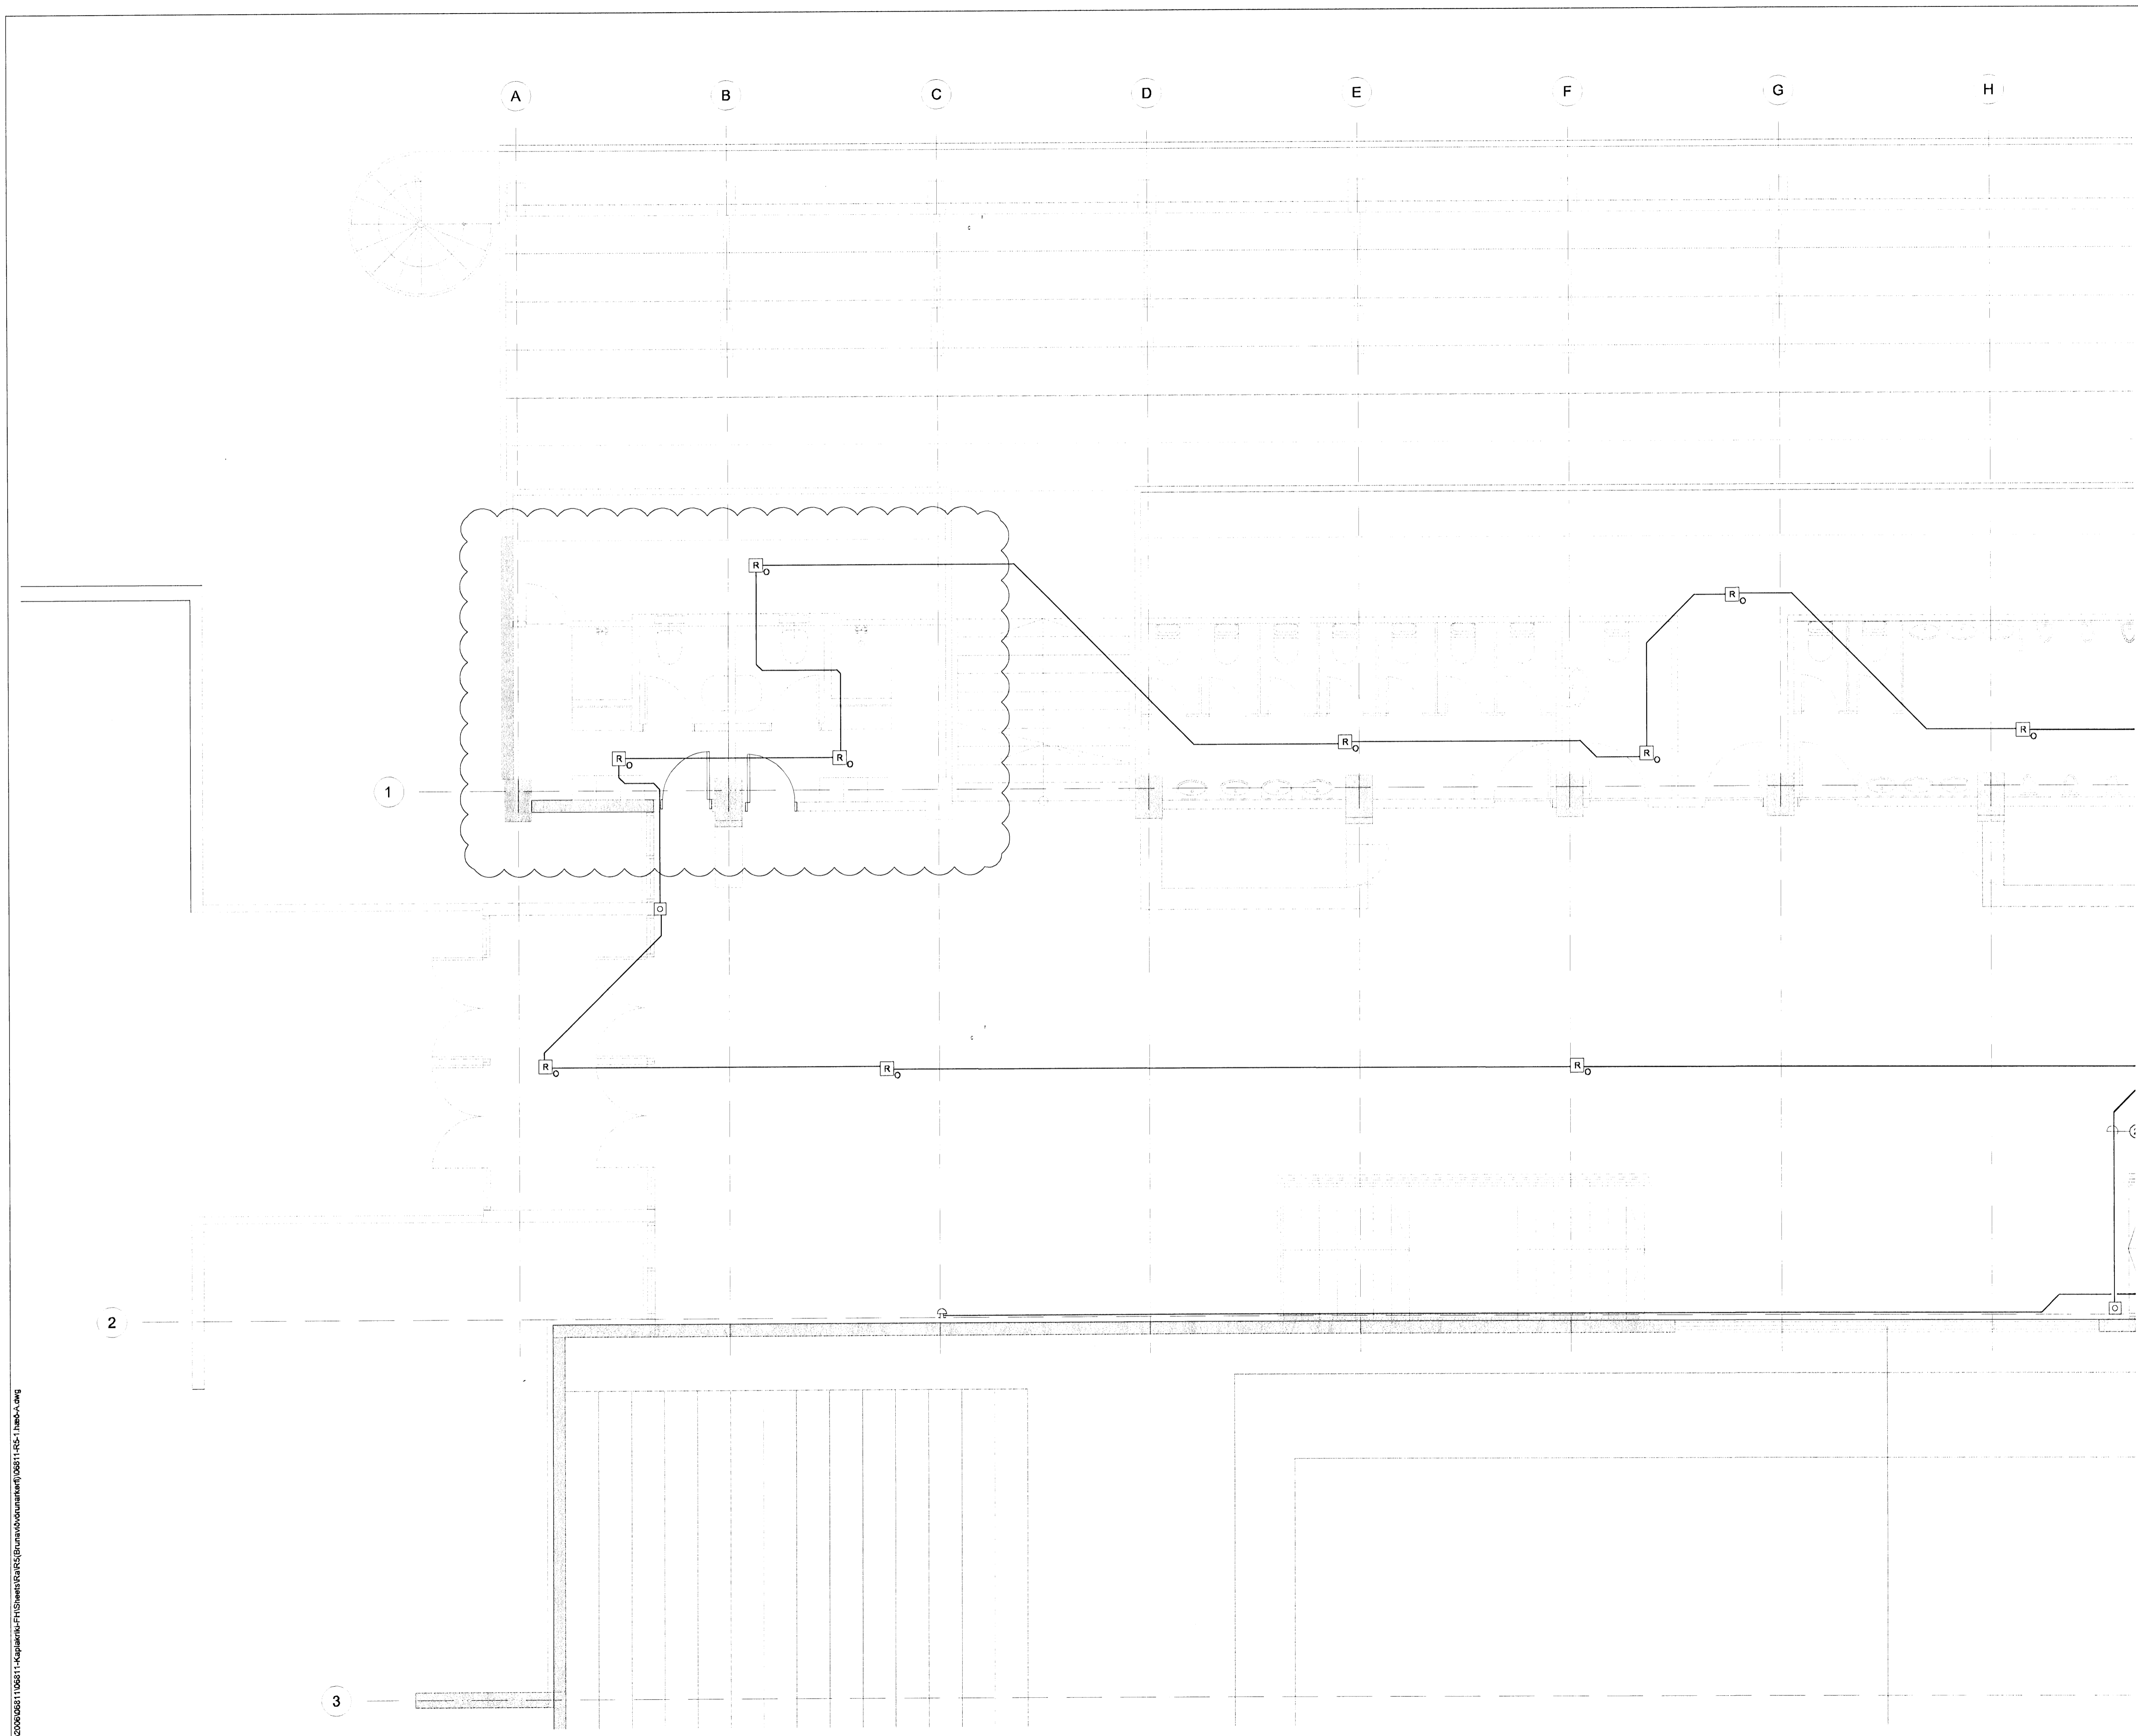

BATTERIÐ | ARKITEKTAR

Kt. 110457-2789

KAPLAKRIKI

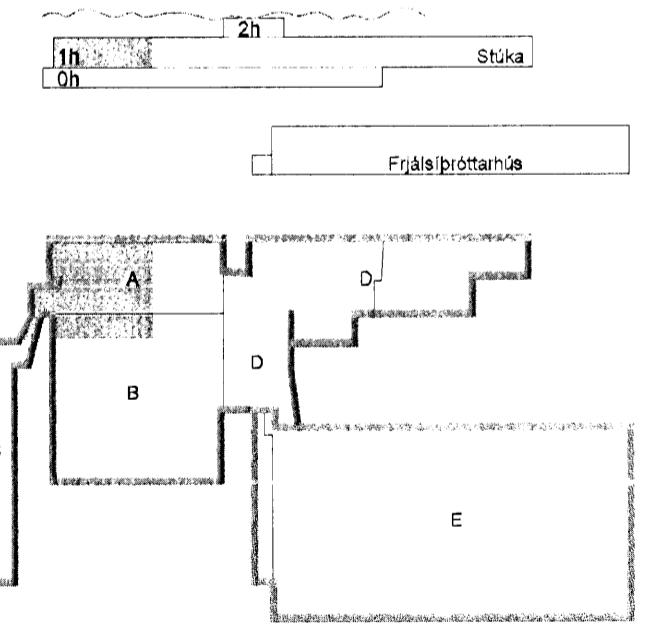

B	12.06.09	Ný starfsmannaöstaða	SF/BSO
A	27.11.07	Verkefning	RVK/HJ
Útg.	Dags.	Skýring	Hannað/Yfirfand

**VSB**

VERKFRÆDISTOFA

BÆJARHRAUN 20 · 220 HAFNARFJÖRDUR · KENNIT. 710796-2899  
 vsb@vsb.is Sími 595 8600 Fax 595 8610 www.vsb.is

Áritun sérhönnuðar  
 Örn Guðmundsson Kt: 220961-2739

Verkefni  
**KAPLAKRIKI  
 HAFNARFIRÐI**

Verkhúsi  
 Rafkerfi  
 Brunaviðvörðunarkerfi 1.hæð  
 Grunnmynd

Hannað	Teiknað	Yfirfand	Kvarði	Síða
RVK/HJ	RVK/HJ	RVK	1:50	/ A1
Dags.	Verkefni	Teikning	Útgáfa	
30.04.2007	06811	A R511	B	

V:\2006\06811\06811-Kaplaári-FH\Sheet\RVK\RVK\Brunaviðvörðunarkerfi\06811-R511-hæð-A.dwg