



Byggingafultrúi Hefnarjarðar
Móttekið þann 26/6/09
07 AUG 2009
Sigurður Steinar Jónsson

Skýringar:
E Lagnir fyrir hjóðkerfi

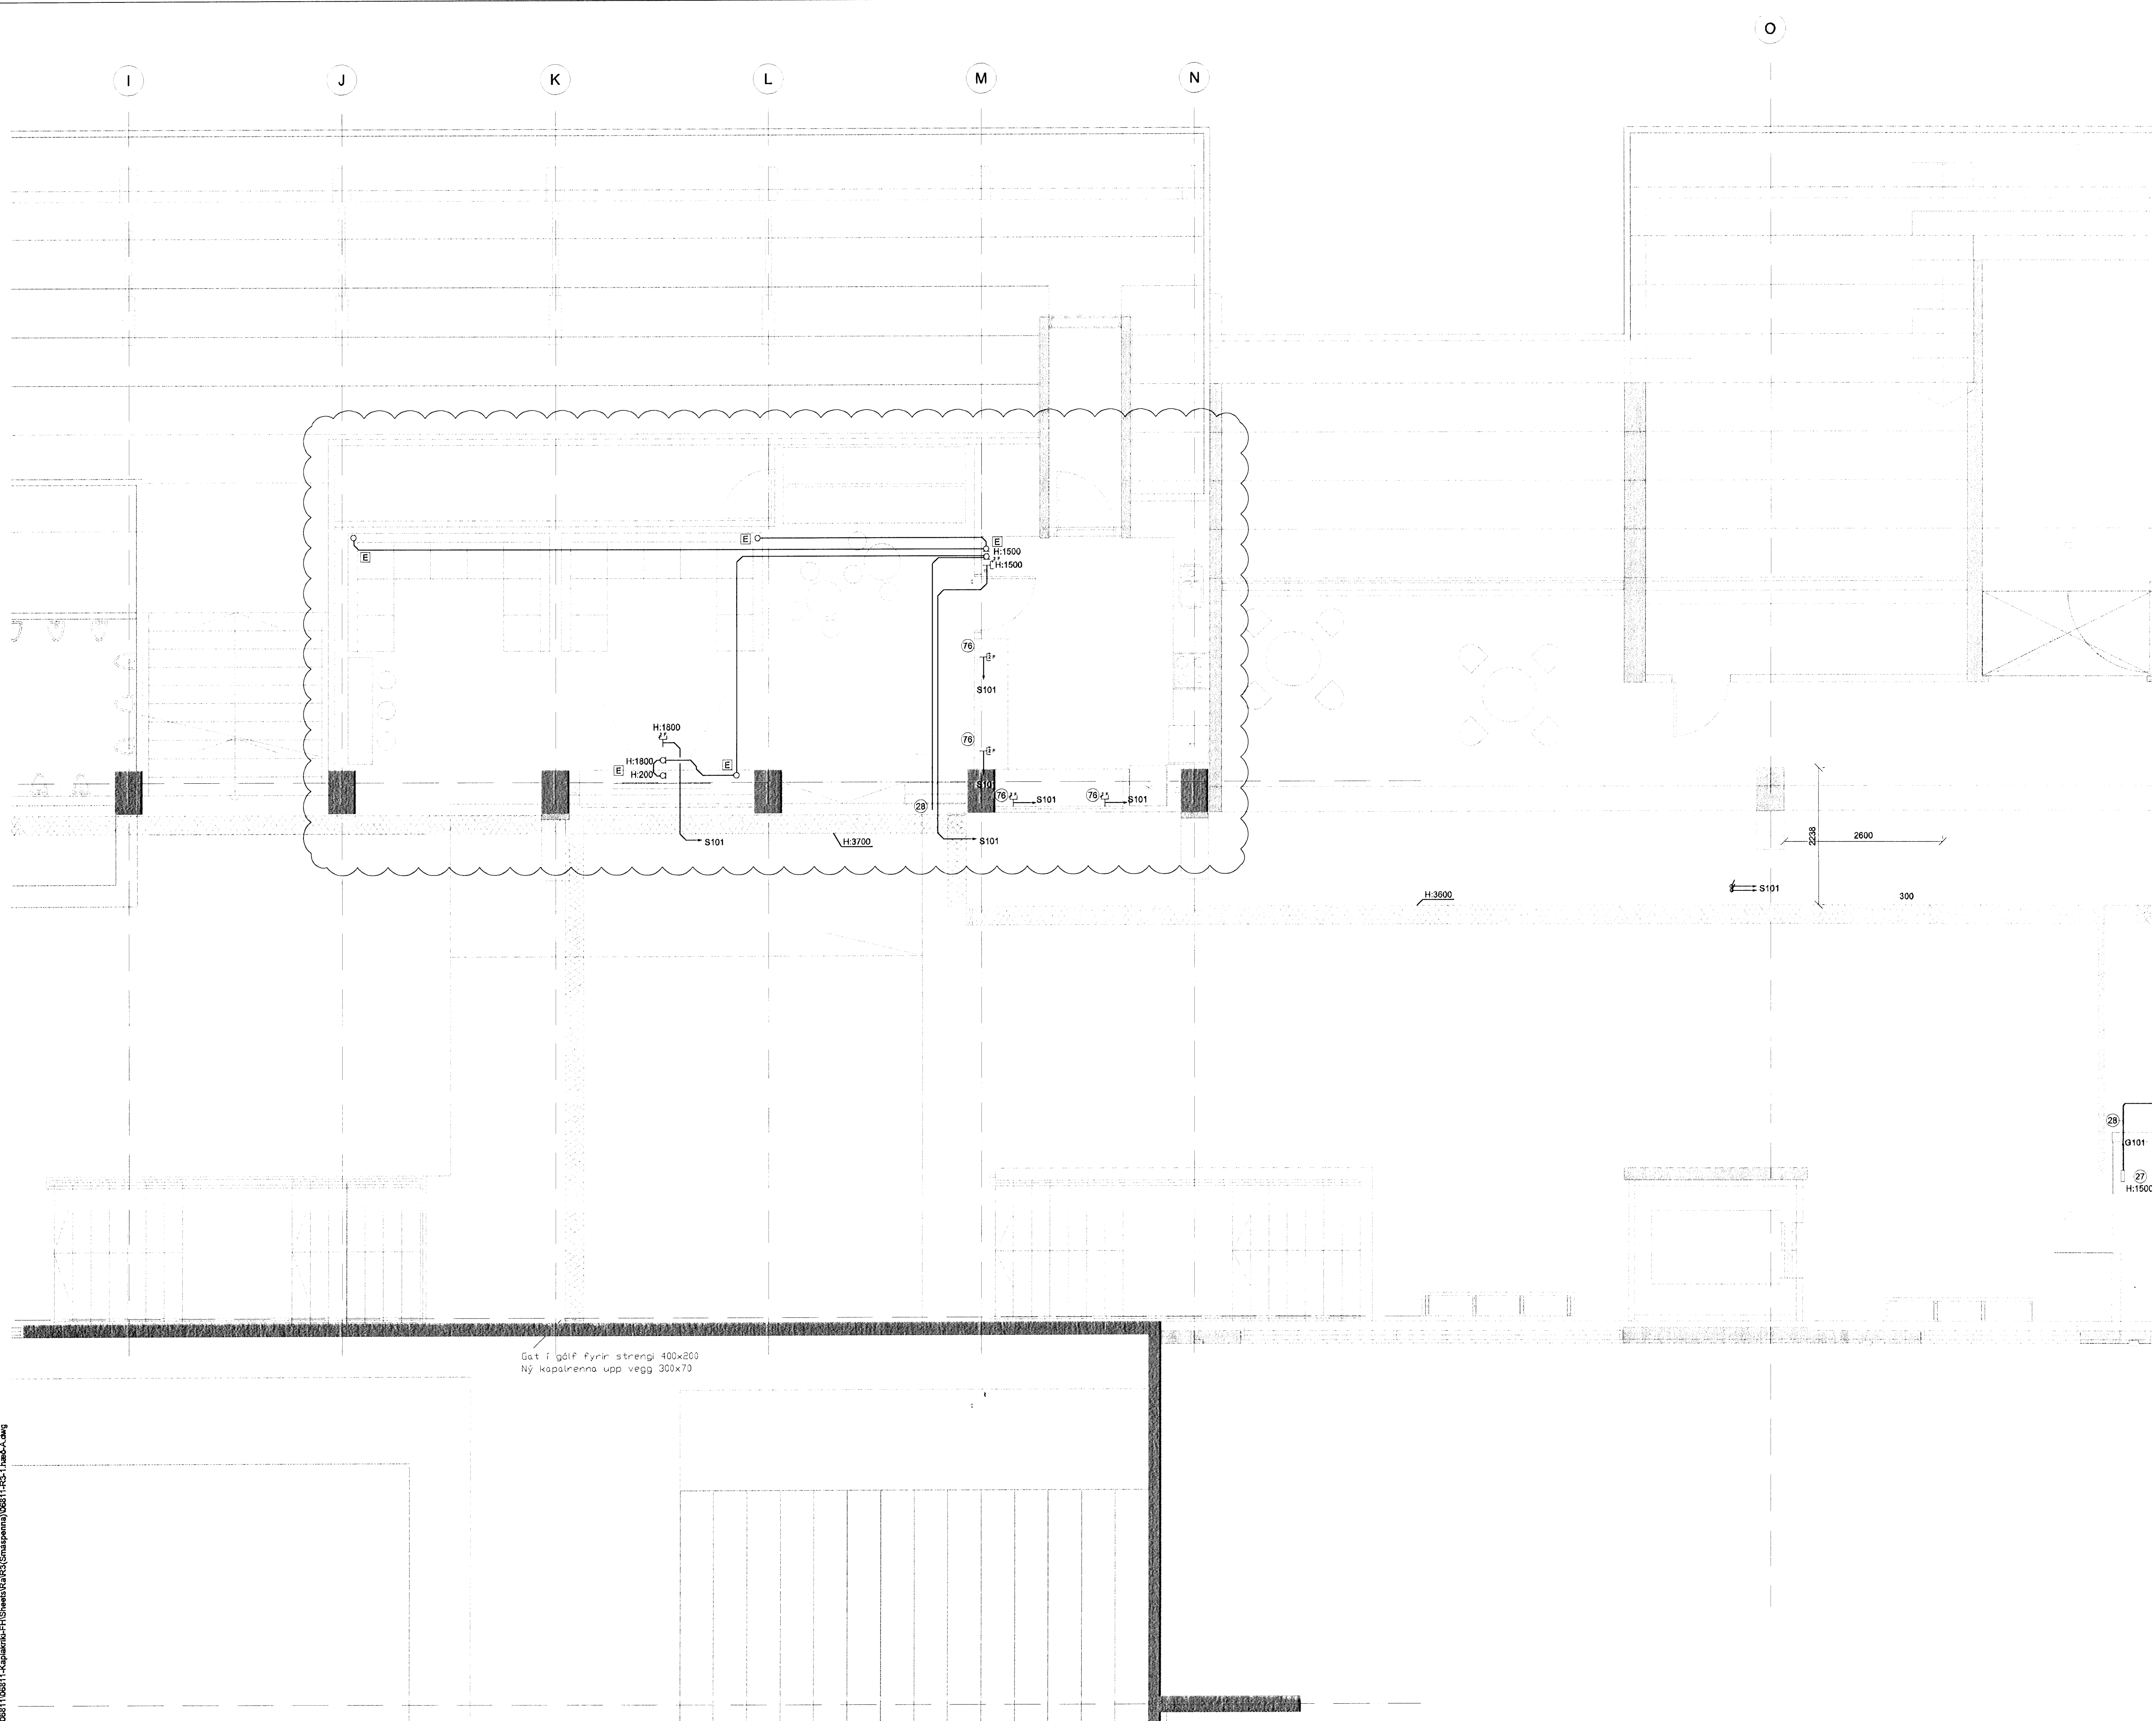

Gat í gólf fyrir strengi 400x200
Ný kapalrenna upp vegg 300x70

BATTERÍÐ | ARKITEKTAR
KAPLAKRIKI
Kt. 110457-2780

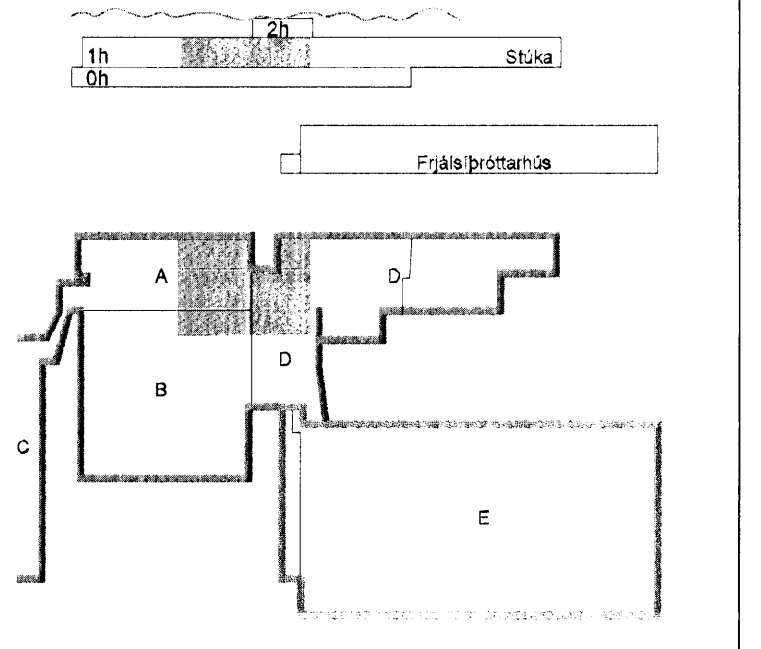

B 12.08.09 Breyting Sjónarhöf SF/BSO
A 27.11.07 Verkefning RVK/HJ
Útg. Dags. Skýring Hannad/Yfirfarð

VSB
VERKFRÆÐISTOFA

BÆJARHRAUN 20 · 220 HAFNARFJÖRDUR · KENNIT. 710798-2899
vsb@vsb.is Sími 588 8600 · Fax 588 8610 www.vsb.is

Áritun sérhönnuðar
Öm Guðmundsson Kt: 220961-2739
Verkefni
KAPLAKRIKI
HAFNARFIRÐI
Verkhúð
Rafkerfi
Smáspenna 1.hæð
Grunnmynd

Hannad	Teiknad	Yfirfarð	Kvarði	Síða
RVK/HJ	RVK/HJ	RVK	1.50	/ A1
Dags.	Verkefni	Teikning	Útgáfa	
30.04.2007	06811	A R312	B	

V:\000606811\Kaplakriki-F1\Sheet\RVK\Smáspenna\06811-R312-1.hæð-A.dwg