



Bygginguáttal
Mottökil. 26/6 109
07 AUG 2009
Sigurður Str.

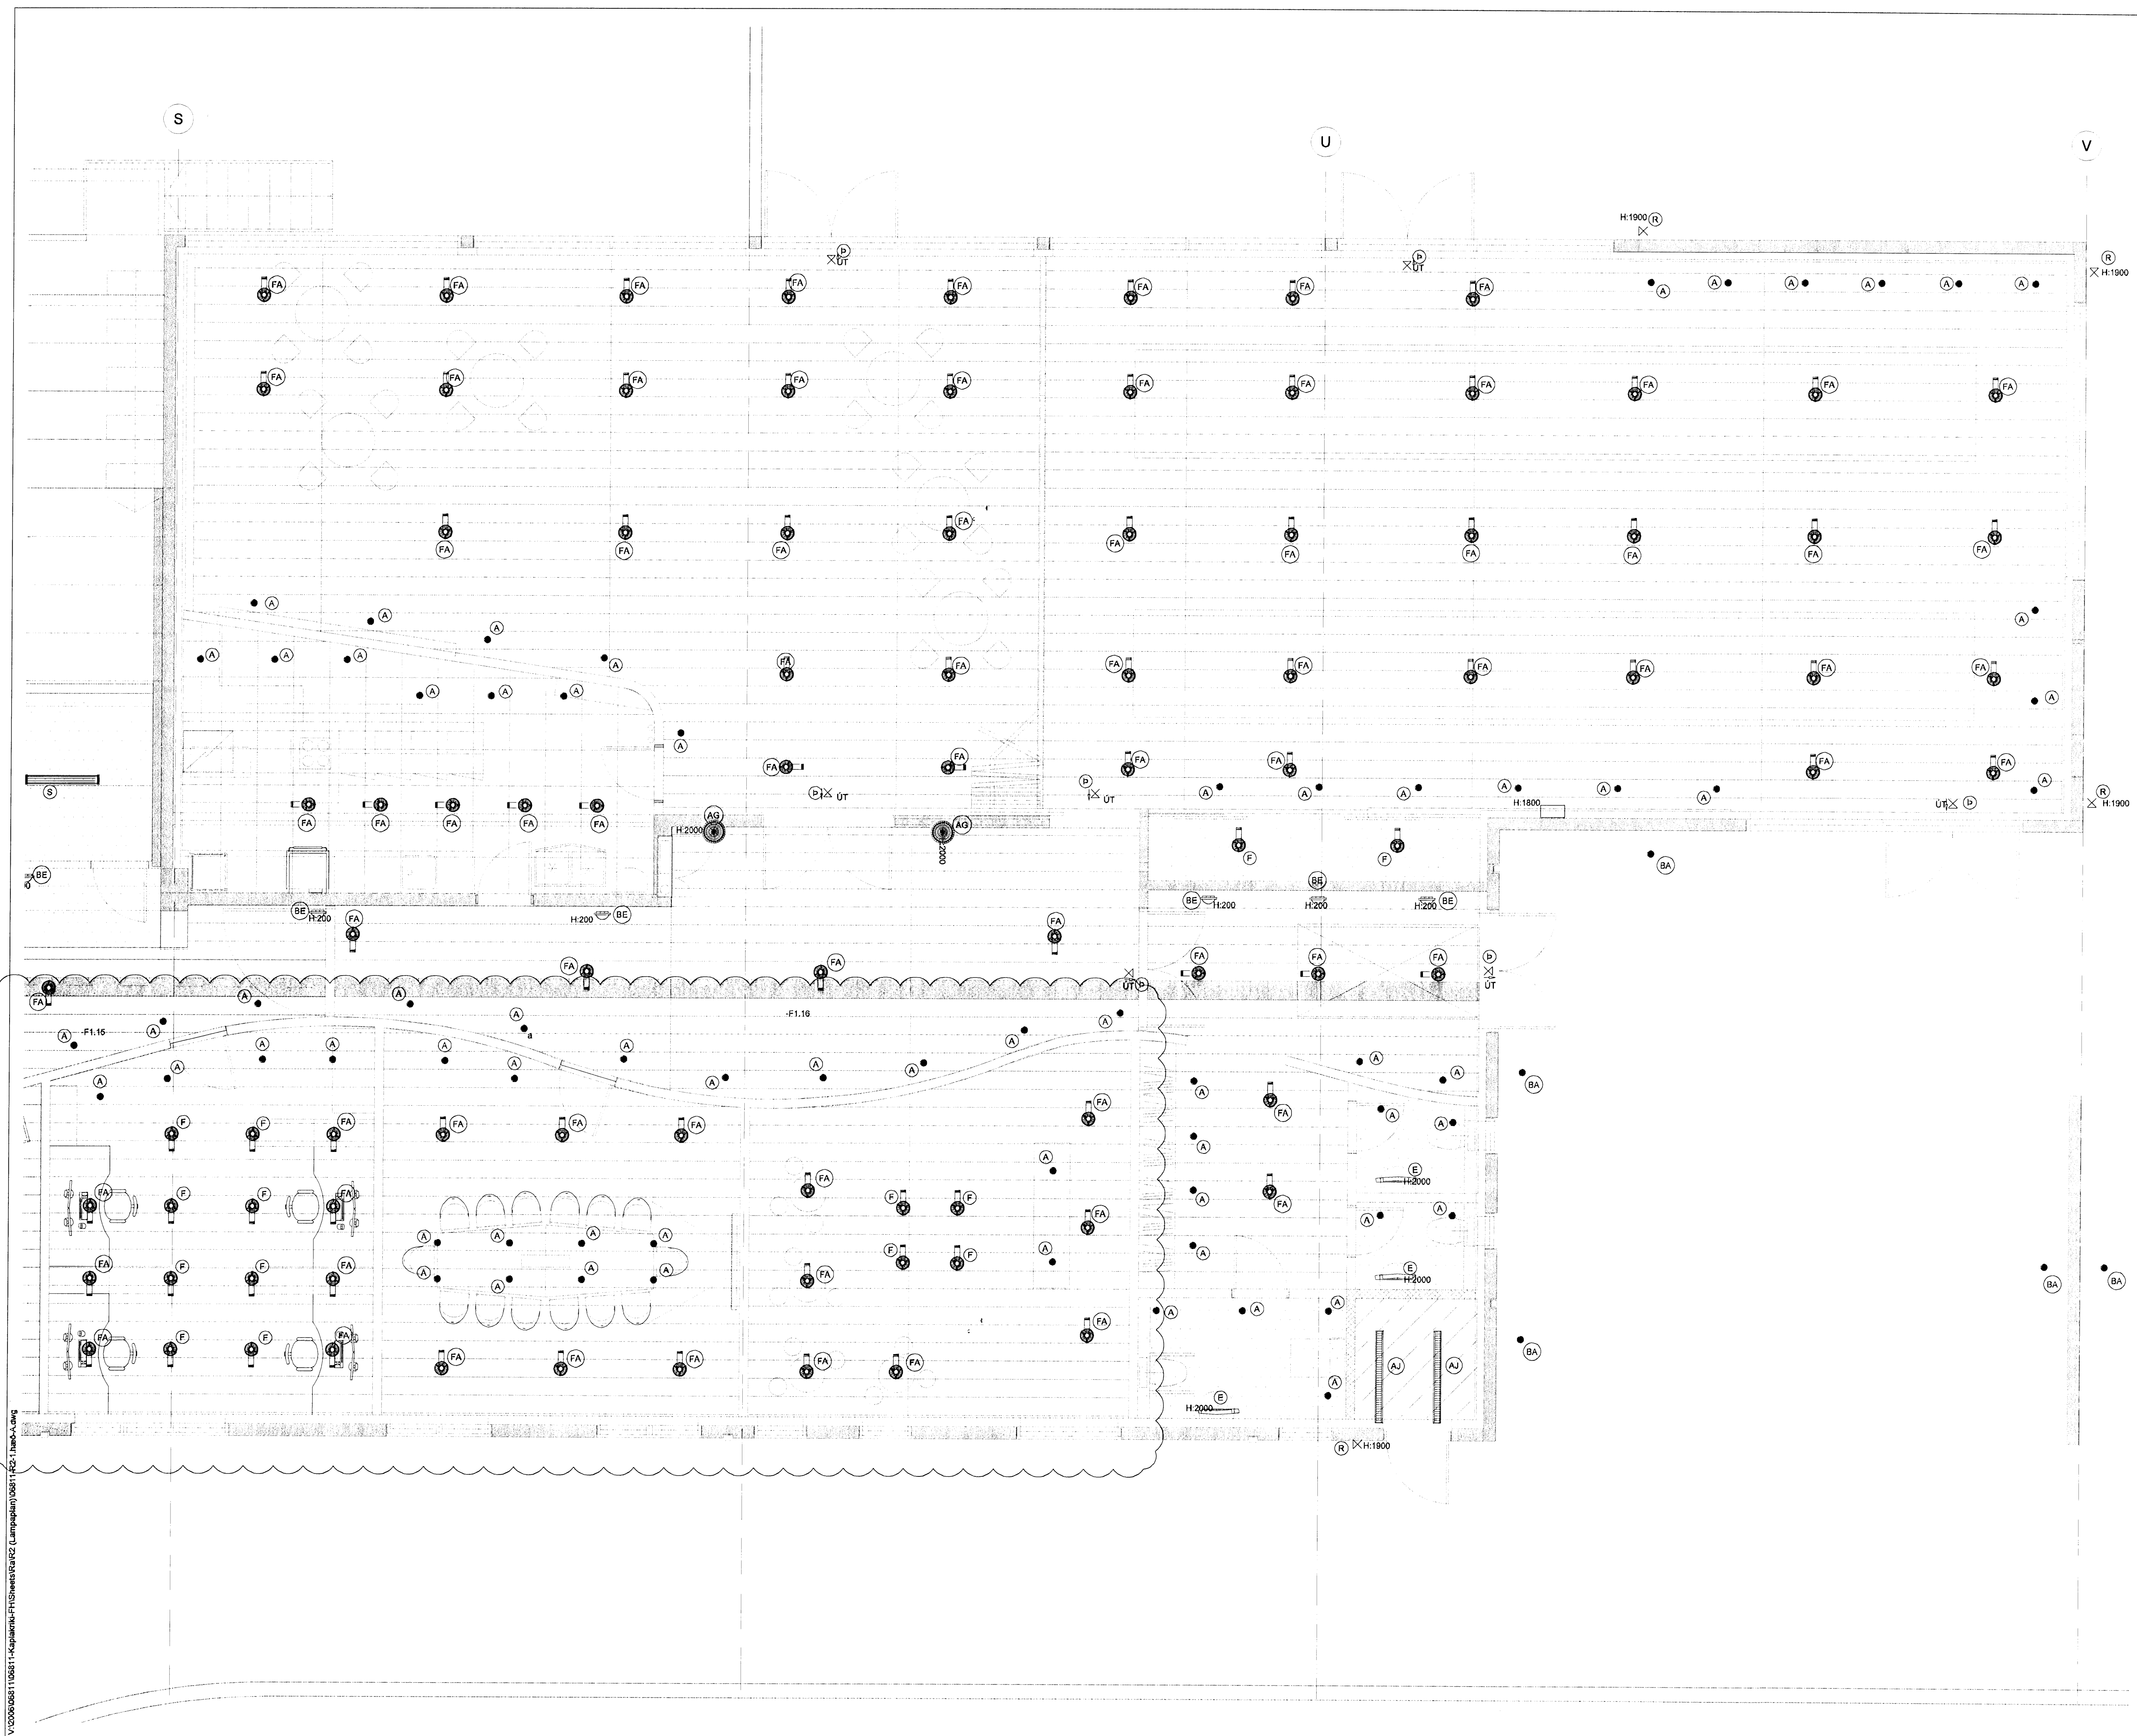

BATTERÍÐ | ARKITEKTAR
Kl. 110457-2789

KAPLAKRIKI

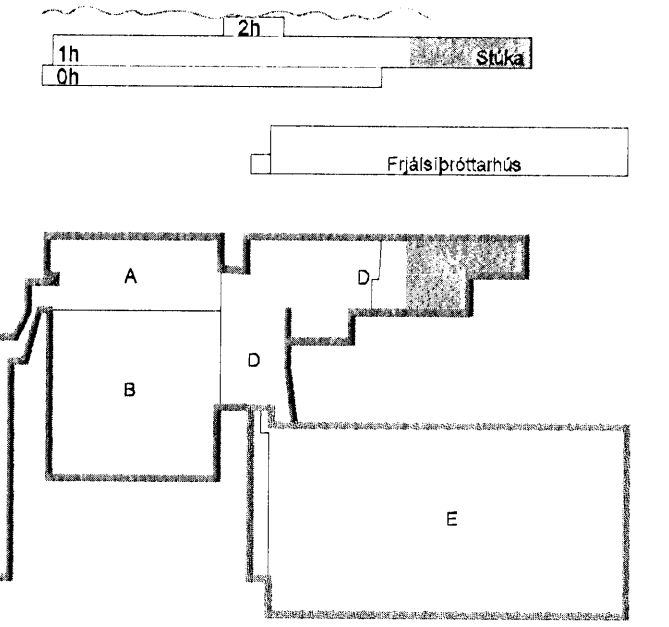

- C 12.08.09 Breyting á herbergjum SF/BSG
 - B 30.01.09 Breytt lampaplan og skýlmingaástaða SF/ÖG
 - A 27.11.07 Verktækning RVK/HJ
- Útg. Dags Skýring Hannað/Yfirfarð



VERKFRÆÐISTOFA

BEI-JARHRAUN 20 · 220 HAFNARFJÖRÐUR · KENNIT. 710796-2899
 vsb@vsb.is · Sími 585 8600 · Fax 585 8610 · www.vsb.is

Áritun sérhönnuðar
 Öm Guðmundsson Kl.220961 2739

Verkefni
**KAPLAKRIKI
 HAFNARFIRÐI**

Verkefni
**Rafkerfi
 Lampaplan 1.hæð
 Grunnmynd**

Hannað RVK/HJ	Teknað RVK/HJ	Yfirfarð RVK	Kvartí 1.50	Síða / A1
Dags 30.04.2007	Verkefni 06811	Tækning A R214	Útgáfa C	

V:\0006\06811\06811-Kaplakriki-F1\Sheets\K2 (Lampaplan)\06811_R21_Theop_A.dwg