



Byggingafulltrúi Hafnarfirðar  
Móttekið þann 26.8.09  
07 AUG 2009  
Sigurður Steinar Jónsson

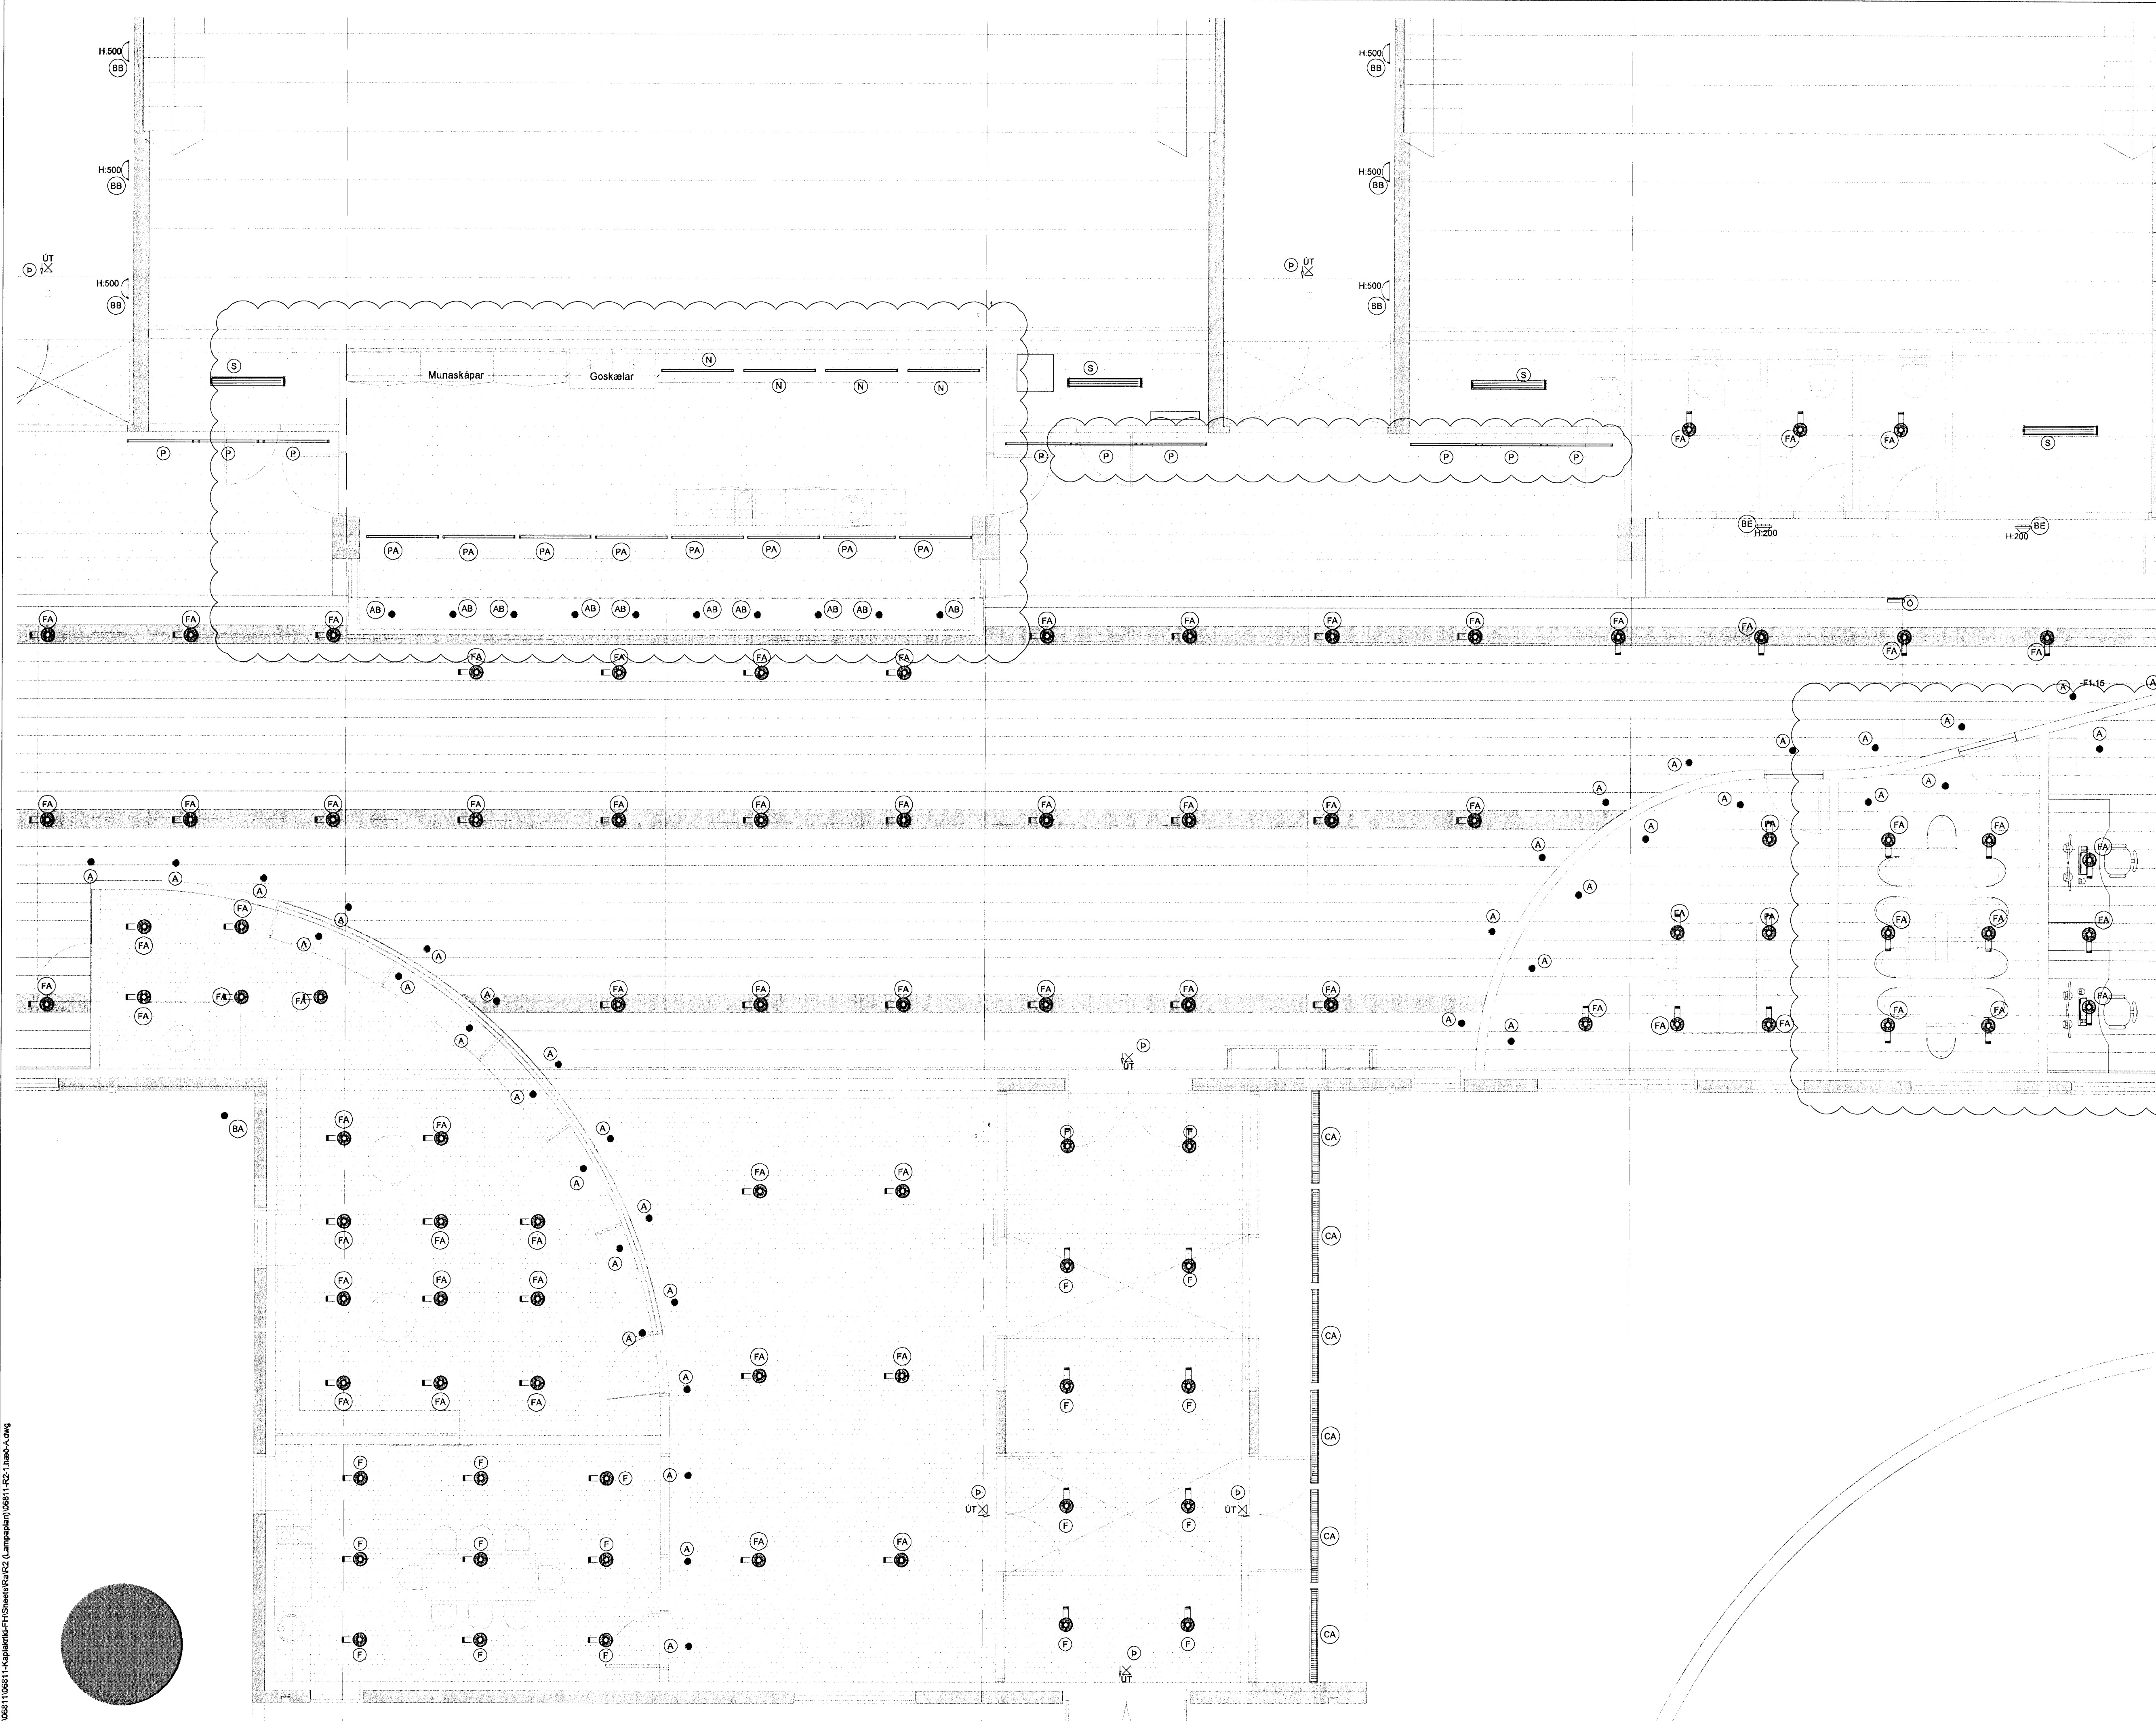

BATTERÍÐ | ARKITEKTAR  
KAPLAKRIKI

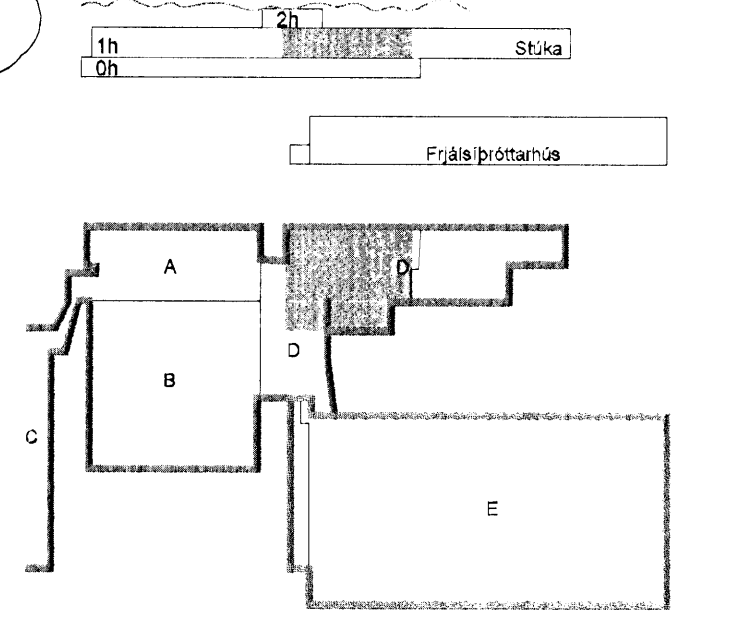

D	12.06.09	Ný verslun, breytt herbergi	SF/BSD
C	30.01.09	Breytt lampaplan	SF/OG
B	09.12.08	Breytt lampaplan	SF/OG
A	27.11.07	Verkefning	RVK/HJ
Útg.	Dags.	Skýring	Hannað/virfand

**VSB**  
VERKFRÆÐISTOFA

BÆJARHRAUN 20 · 220 HAFNARFJÖRDUR · KENNIT. 710798-2899  
vsb@vsb.is · Sími 585 8600 · Fax 585 8610 · www.vsb.is

Árftun sérhéttuáttar  
Örn Guðmundsson Kt: 220981 2739  
Verkefni  
**KAPLAKRIKI**  
**HAFNARFIRÐI**  
Verkefni  
Rafkerfi  
Lampaplan 1.hæð  
Grunnmynd  
Hannað / Teiknað / Virfandi / Kvæði / Síða  
RVK/HJ / RVK/HJ / RVK / 1:50 / A1  
Dags. / Verkefni / Teikning / Útgáfa  
30.04.2007 / 06811 / A R213 / D

V:\2009\06811\06811\_KaplaKriki\_Hafnarfirði\Lampaplan\06811\_Lamp-3.dwg