



Byggingafultrúi Hafnarfjarðar  
Móttekið þann 26/6 2009  
07 AUG 2009  
Sigurður Steinar Jónsson

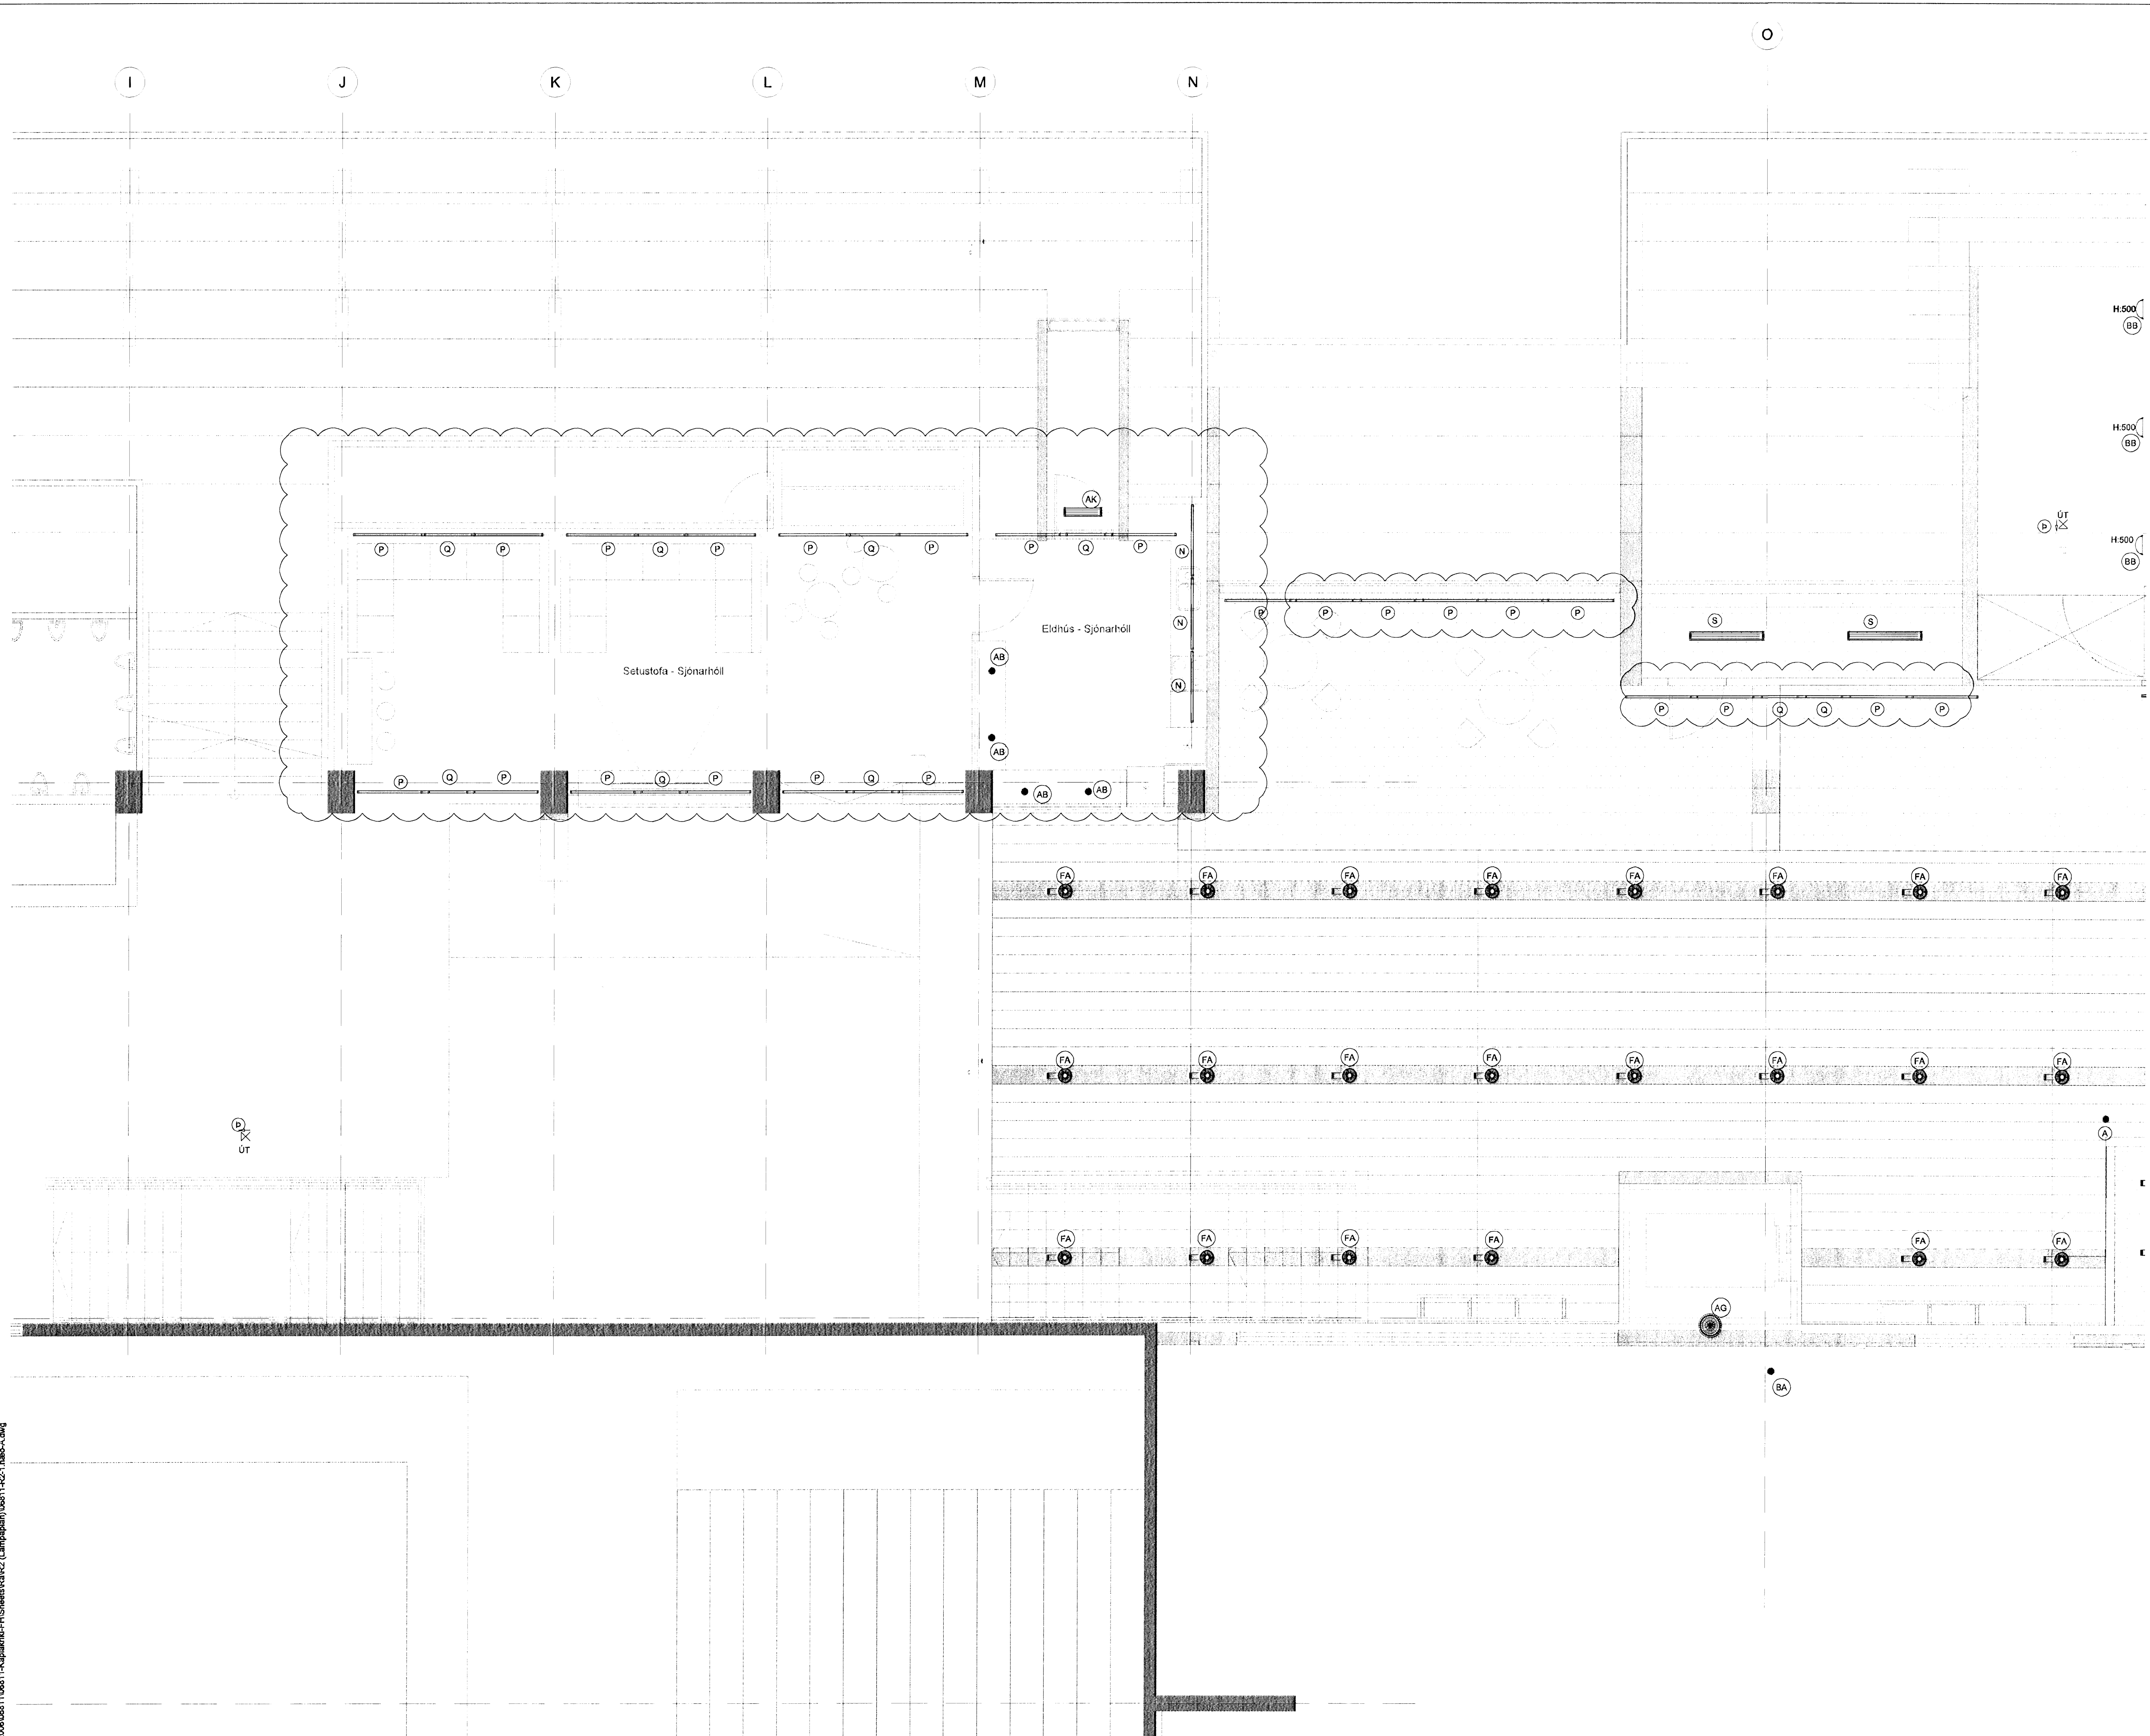

BATTERIÐ | ARKITEKTAR

*Sigurður Steinar Jónsson*  
Kr. 110-457-2789

KAPLAKRIKI

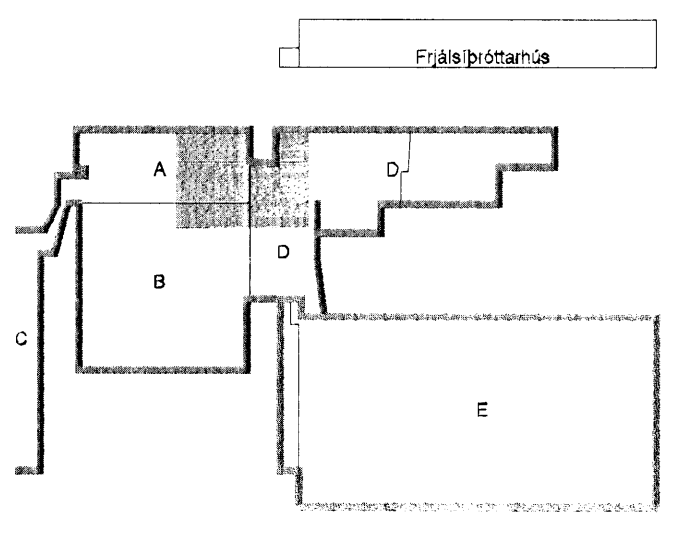

D	12.06.09	Breyting Sjónarhöll	SF/BSG
C	30.01.09	Breytt lampaplan	SF/ÖG
B	09.12.08	Breytt lampaplan	SF/ÖG
A	27.11.07	Verkefning	RVK/HJ
Útg. Dags.	Skýring		Hannað/Yfirfarið

**VSB**

VERKFRÆÐISTOFA

BÆJARHRAUN 20 · 220 HAFNARFJÖRDUR · KENNIT. 710798-2899  
vsb@vsb.is · Sími 585 8600 · Fax 585 8610 · www.vsb.is

Áritun sérfróðs  
Öm Guðmundsson K1:220981 2739

Verkefni  
KAPLAKRIKI  
HAFNARFIRDI

Verkhúsi  
Rafkerfi  
Lampaplan 1.hæð  
Grunnmynd

Hannað	Teiknað	Yfirfarið	Kvarti	Síða
RVK/HJ	RVK/HJ	RVK	1:50	/ A1
Dags.	Verkefni	Teikning	Útgáfa	
30.04.2007	06811	A R212	D	

V:\2009\06811\06811\_Kaplaerki-FH\Sheets\RAV2\_Lampaplan\06811\_02\_1\_haerA.dwg