GRUNNMYND ÚTIHÚSNÆÐI

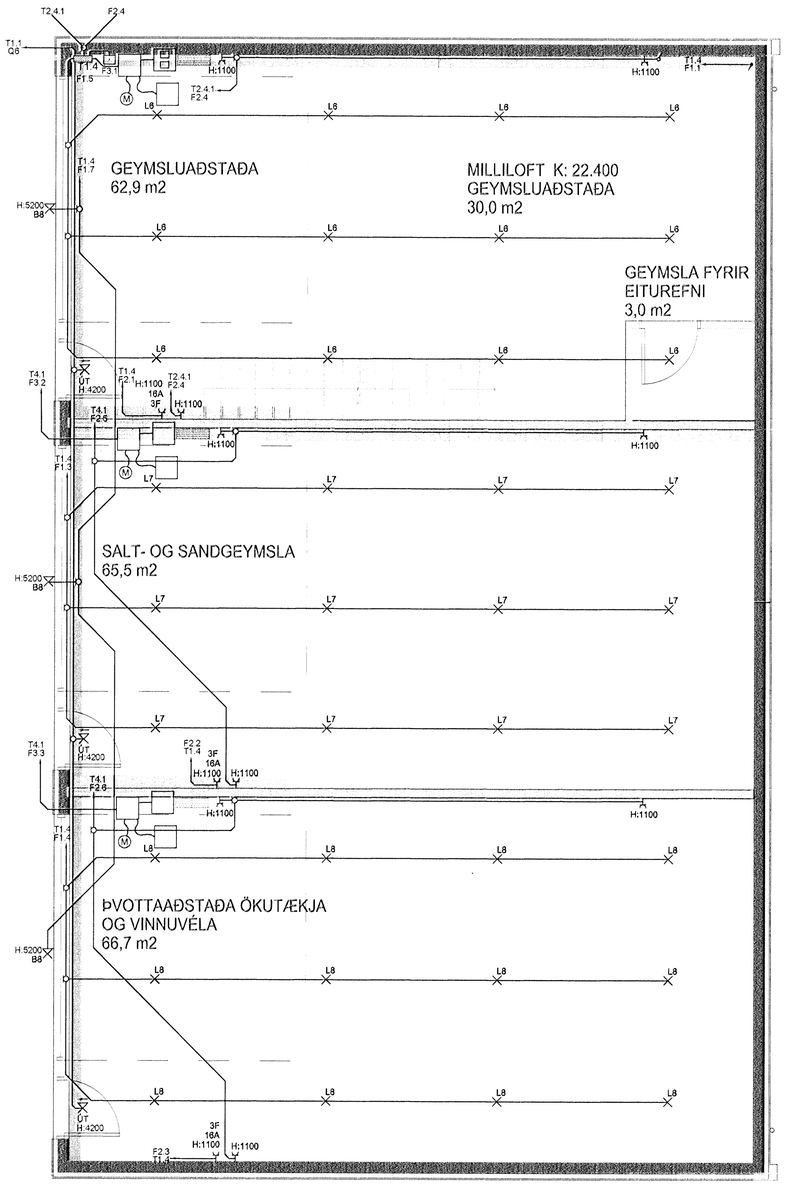

GRUNNMYND ÚTIHÚSNÆÐI MILLILOFT

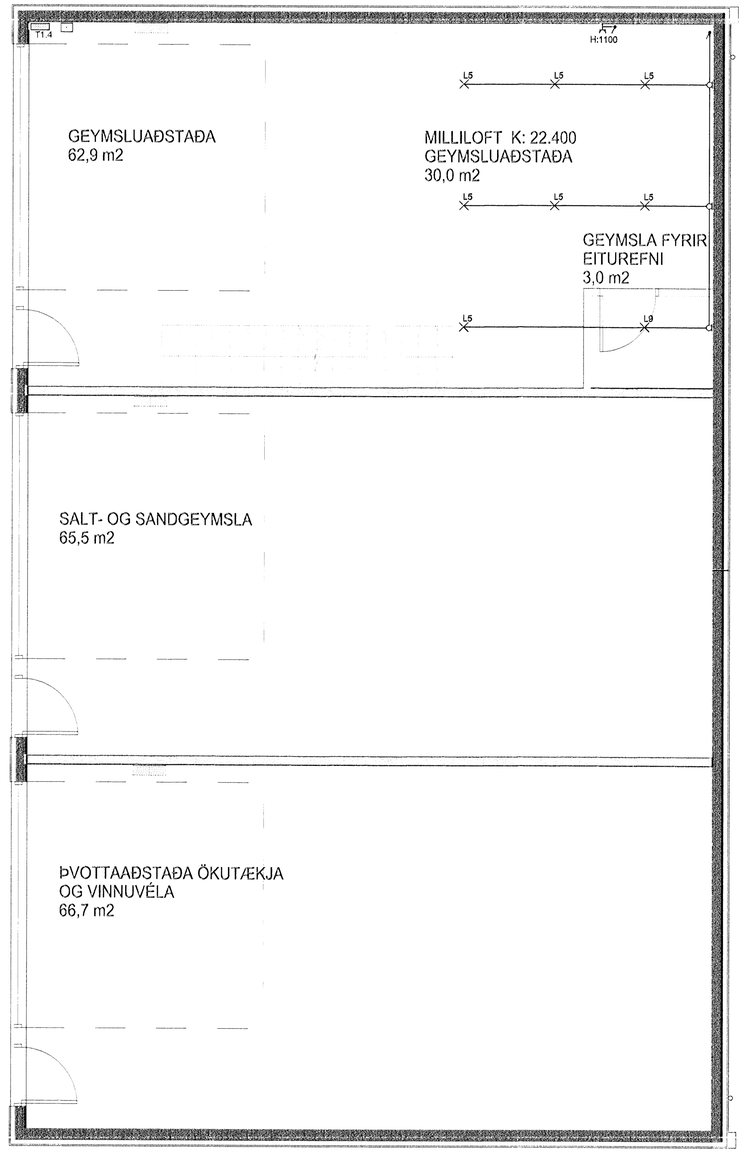

ARITUN SAMRÆMINGARHÖNNUÐAR

RAFMAGN

DAGS

SAMÞ.

TILVÍSANIR:

ALMENNAR SKÝRINGAR ..... SJÁ BL. NR. R-A-01

BR.	DAGS	BREYTING	TEIKN.	YFIRF.
B	26.03.2009	REYNDARTEIKNING	JJ	LL
A	11.01.2008	VEGNA FÆRSLU Á HURÐUM	JJ	MÓG

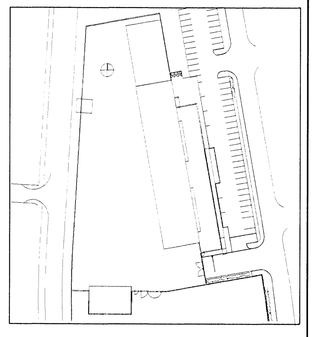

VSÓ RÁÐGJÖF

BORGARTÚNI 20, 105 REYKJAVÍK, SÍMI 585-9000, SÍMBRÉF 585-9010, NETFANG vso@vso.is

FRAMKVÆMDASVIÐ HAFNARFJARÐAR

RAFKERFI	HANNAÐ/TEIKN.	EA/AG-MÓG
LÁGSPENNA	YFIRFARIÐ	EA
GRUNNMYND 1. HÆÐ ÚTIHÚSNÆÐI	SAMÞYKKT	Simon Unndórsson
	KT.	110858-7769
KVARÐI 1:50 / A1	REYKJAVÍK	11.10.2007

VERKNR.	TEIKN. NR.	BR.
07102	R1-G1-04	B

S:\2007\07102\Raf\Fullnaðarhönnun\Gildar_teikn\09_R1-G1-04.dwg