

SJÁ TEIKNINGU R1-G2-01

SJÁ TEIKNINGU R1-G2-03


18/80

ARITUV SAMRÆMINGARHÖNDLÖG

SAFERNIL  
 01.05.2024  
 S. J. J.

TILVÍSANIR:  
 ALMENNAR SKÝRINGAR ..... SJÁ BL. NR. R-A-01

B	28.03.2024	REYNDARTEIKNING	JJ	LL
A	11.01.2024	MYNDR. Breytingar	JJ	MOG
BR	DAGS	BREYTING	REKN	TEKN

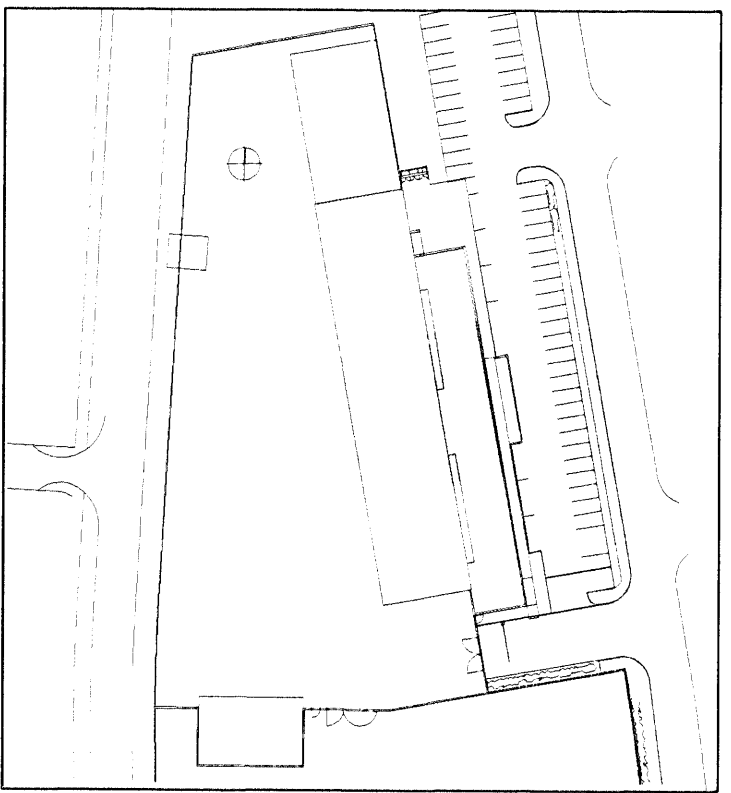

**VSÓ** RAÐGJAFI  
 HÖRGAUTUN 20, 105 REYKJAVÍK, SÍMI 585-9000, SMARLÉP 585-9010, NETFANG vs@vs.is

FRAMKVÆMDASVIÐ HAFNARFJARÐAR

RAFKERFI	HANNAÐ/TEKN.	SAKJAGJÖG
LÁGSPENNA	YFIRFAR	EN
GRUNNMYND 2. HÆÐ	SAKJAVAK	Sigrún Linnrós
	KT	SJÁ
KVAÐI 1:50 / A1	REYKJAVÍK	11.03.2024
VERUR	TEKNI. NR.	
07102	R1-G2-02	B