


18/3/05

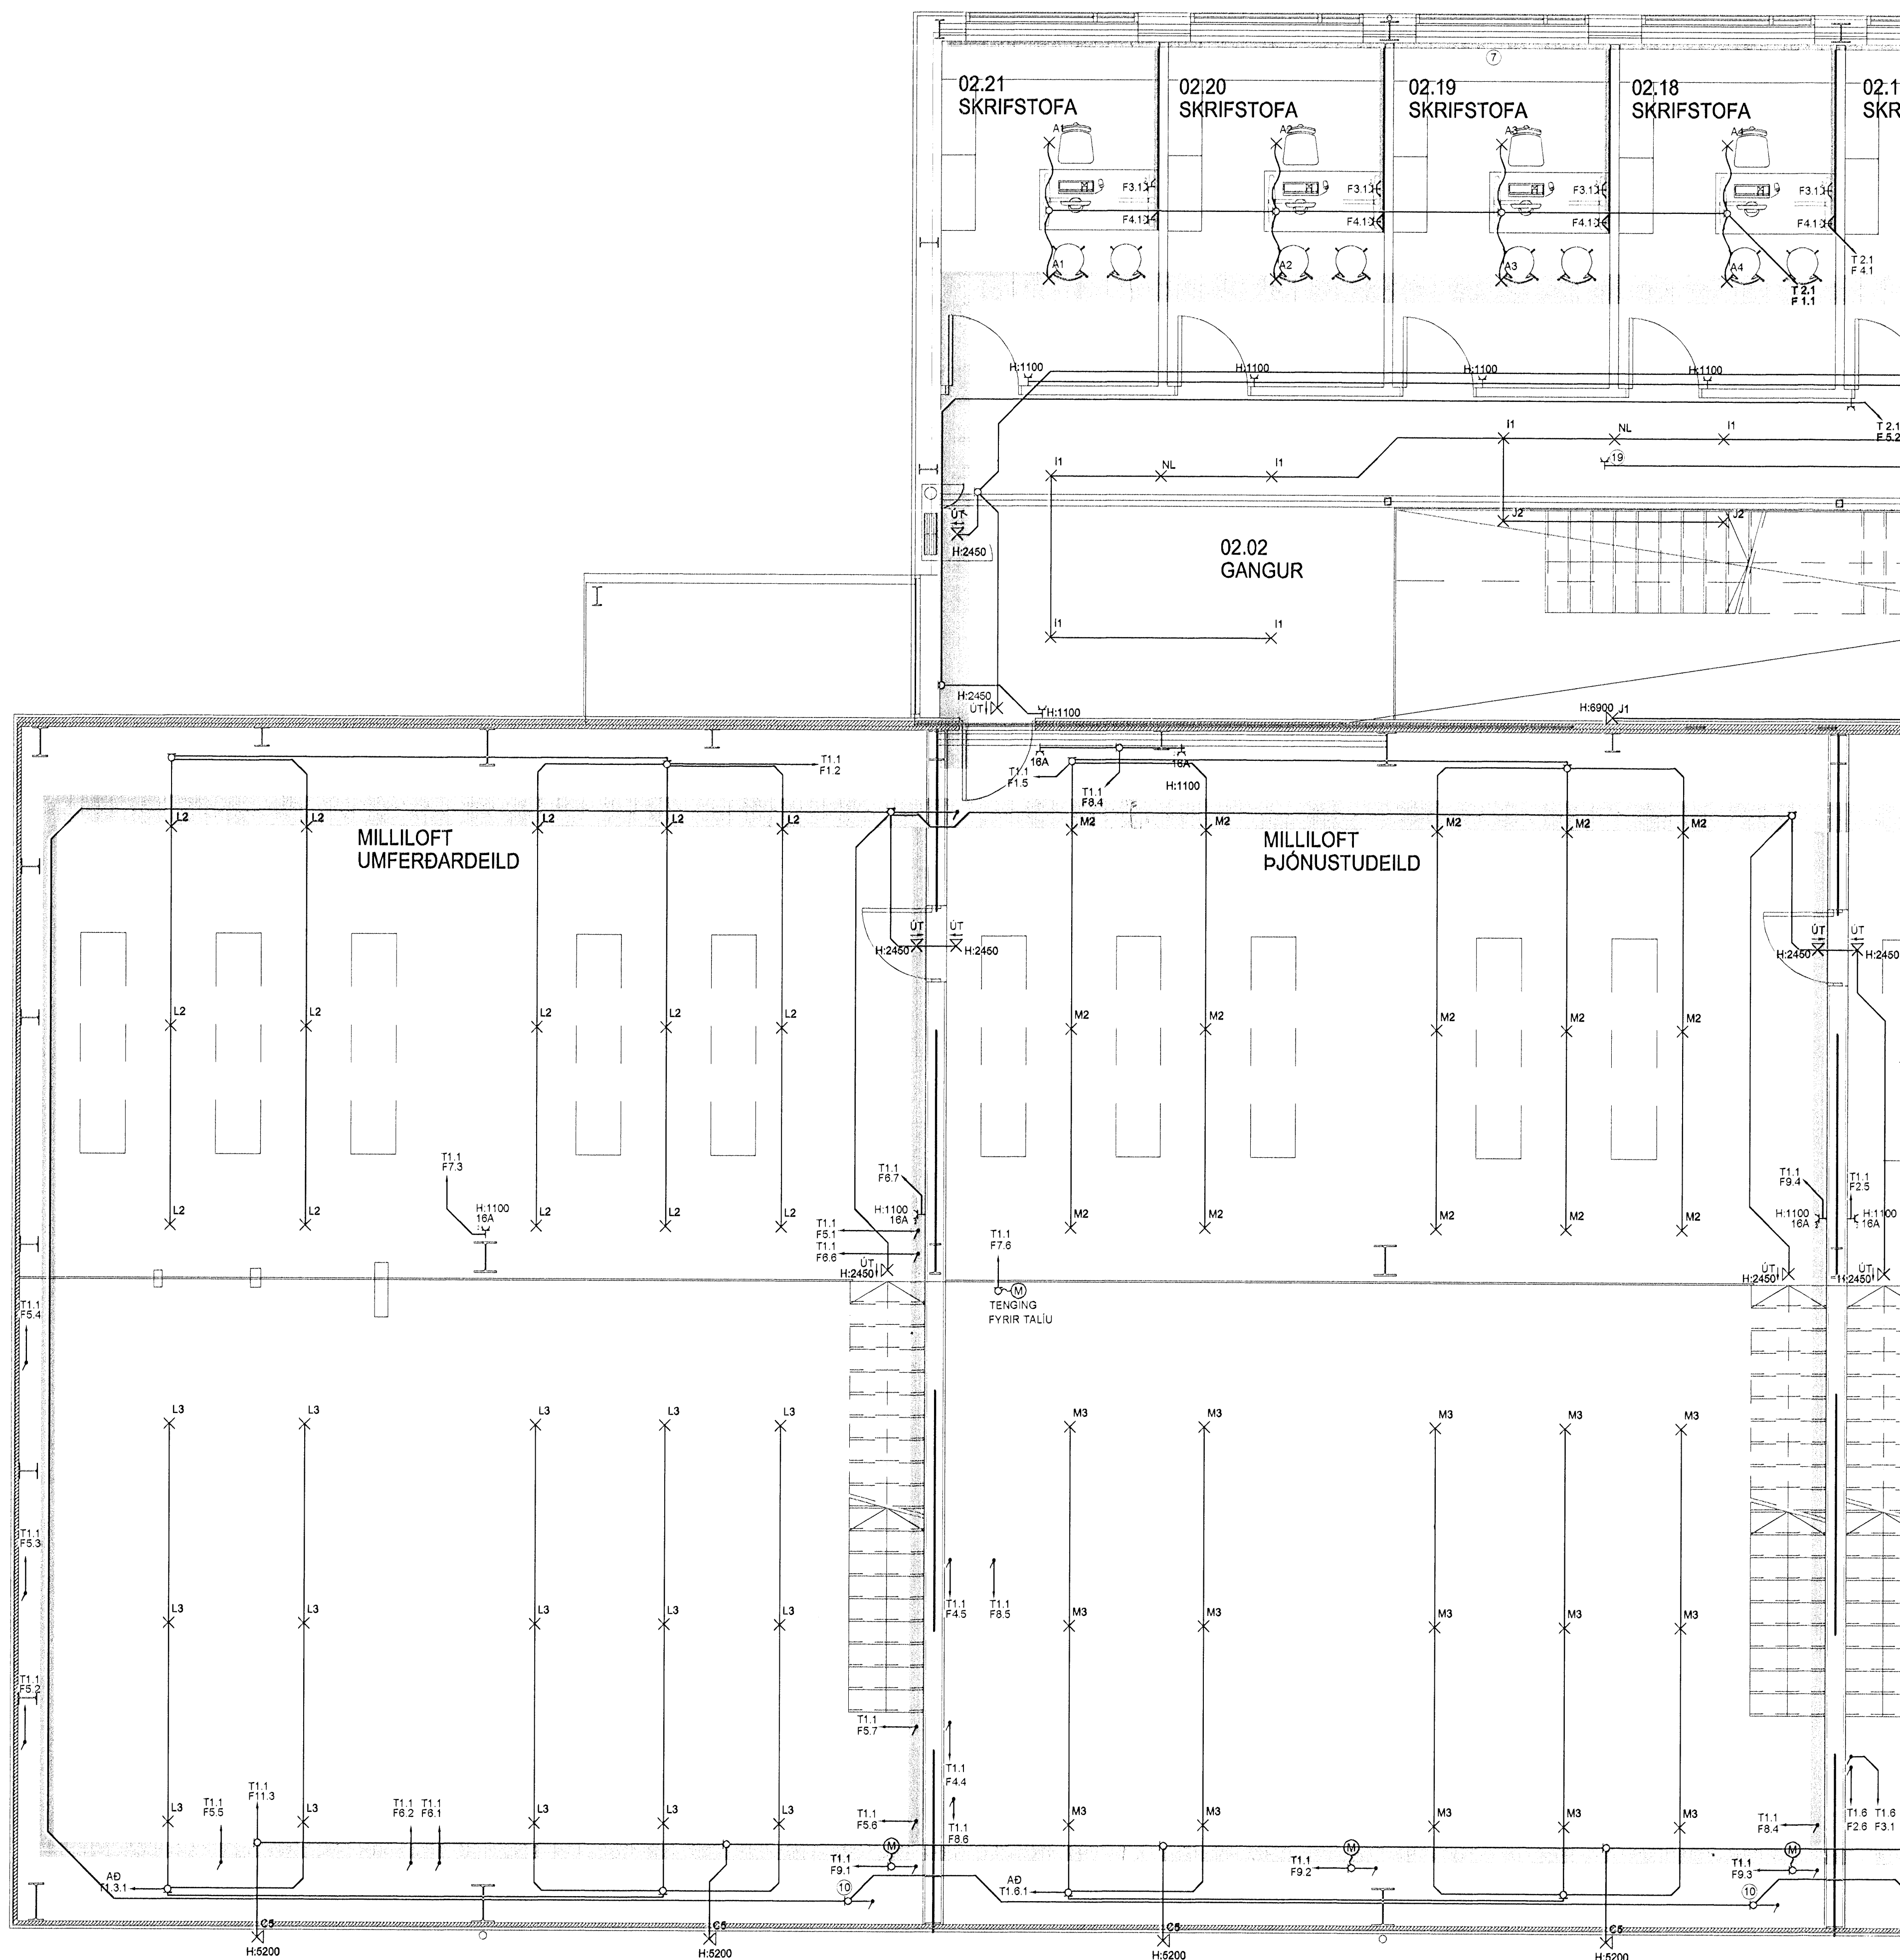


SJÁ TEIKNINGUR1-G2-02

ARITUN SAMRÆMINGARHÖNDLUNAR

SAITERI
06/51
14/05/05

TILVÍSANIR:
ALMENNAR SKÝRINGAR SJÁ BL. NR. R-A-01

B 28.03.2005 REYNDARTEKNING JJ LL
A 11.03.2008 VÍSAR Breytingar JJ MOD
BR DAGS Breyting REIKN TEKN

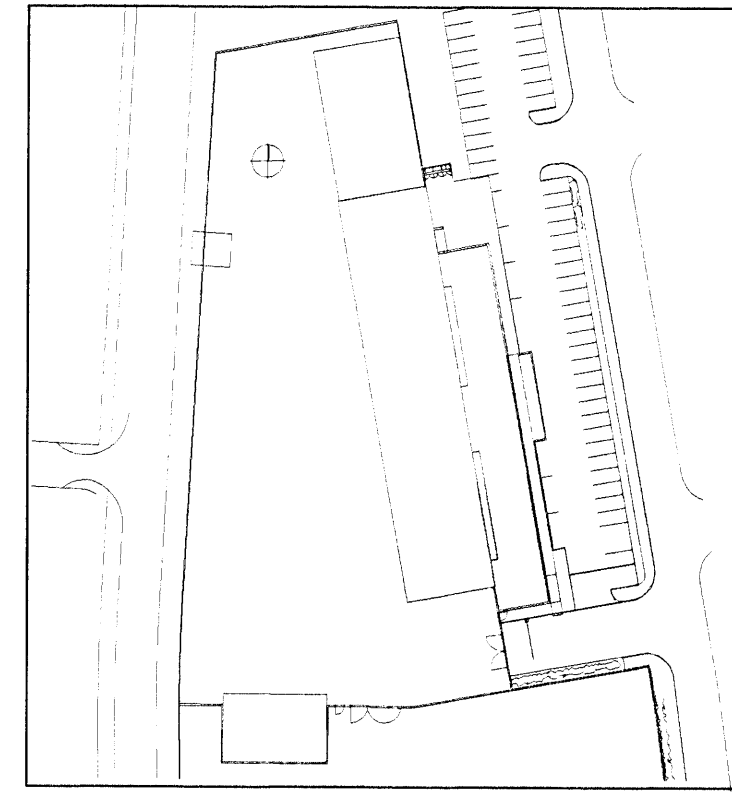

VSÓ RAÐGJÖF
BORGARTÚN 20, 108 REYKJAVÍK, Sími 545 9000, Símaþélf 588 0010, Netfang vs@vs.is

FRAMKVÆMDASVIÐ HAFNARFJARÐAR

RAKFERFI LÁGSPENNA GRUNNMYND 2. HÆÐ

RAKFERFI HANNAÐ/TEKN EAAQ-MOG
LÁGSPENNA YFIRFARÐ EA
SAMÞYKKT Síman Umboðsmaður
KT. *Su* 110556-7789
KVARD: 1.50 / A1 REYKJAVÍK 11.10.2007
VERKJÖR TEKN NR. BR

07102 R1-G2-01 B