


13/8/21


ARITUN SAMRÆMINGARHÖNDLUNGAR

SATTERILL
Handwritten signature

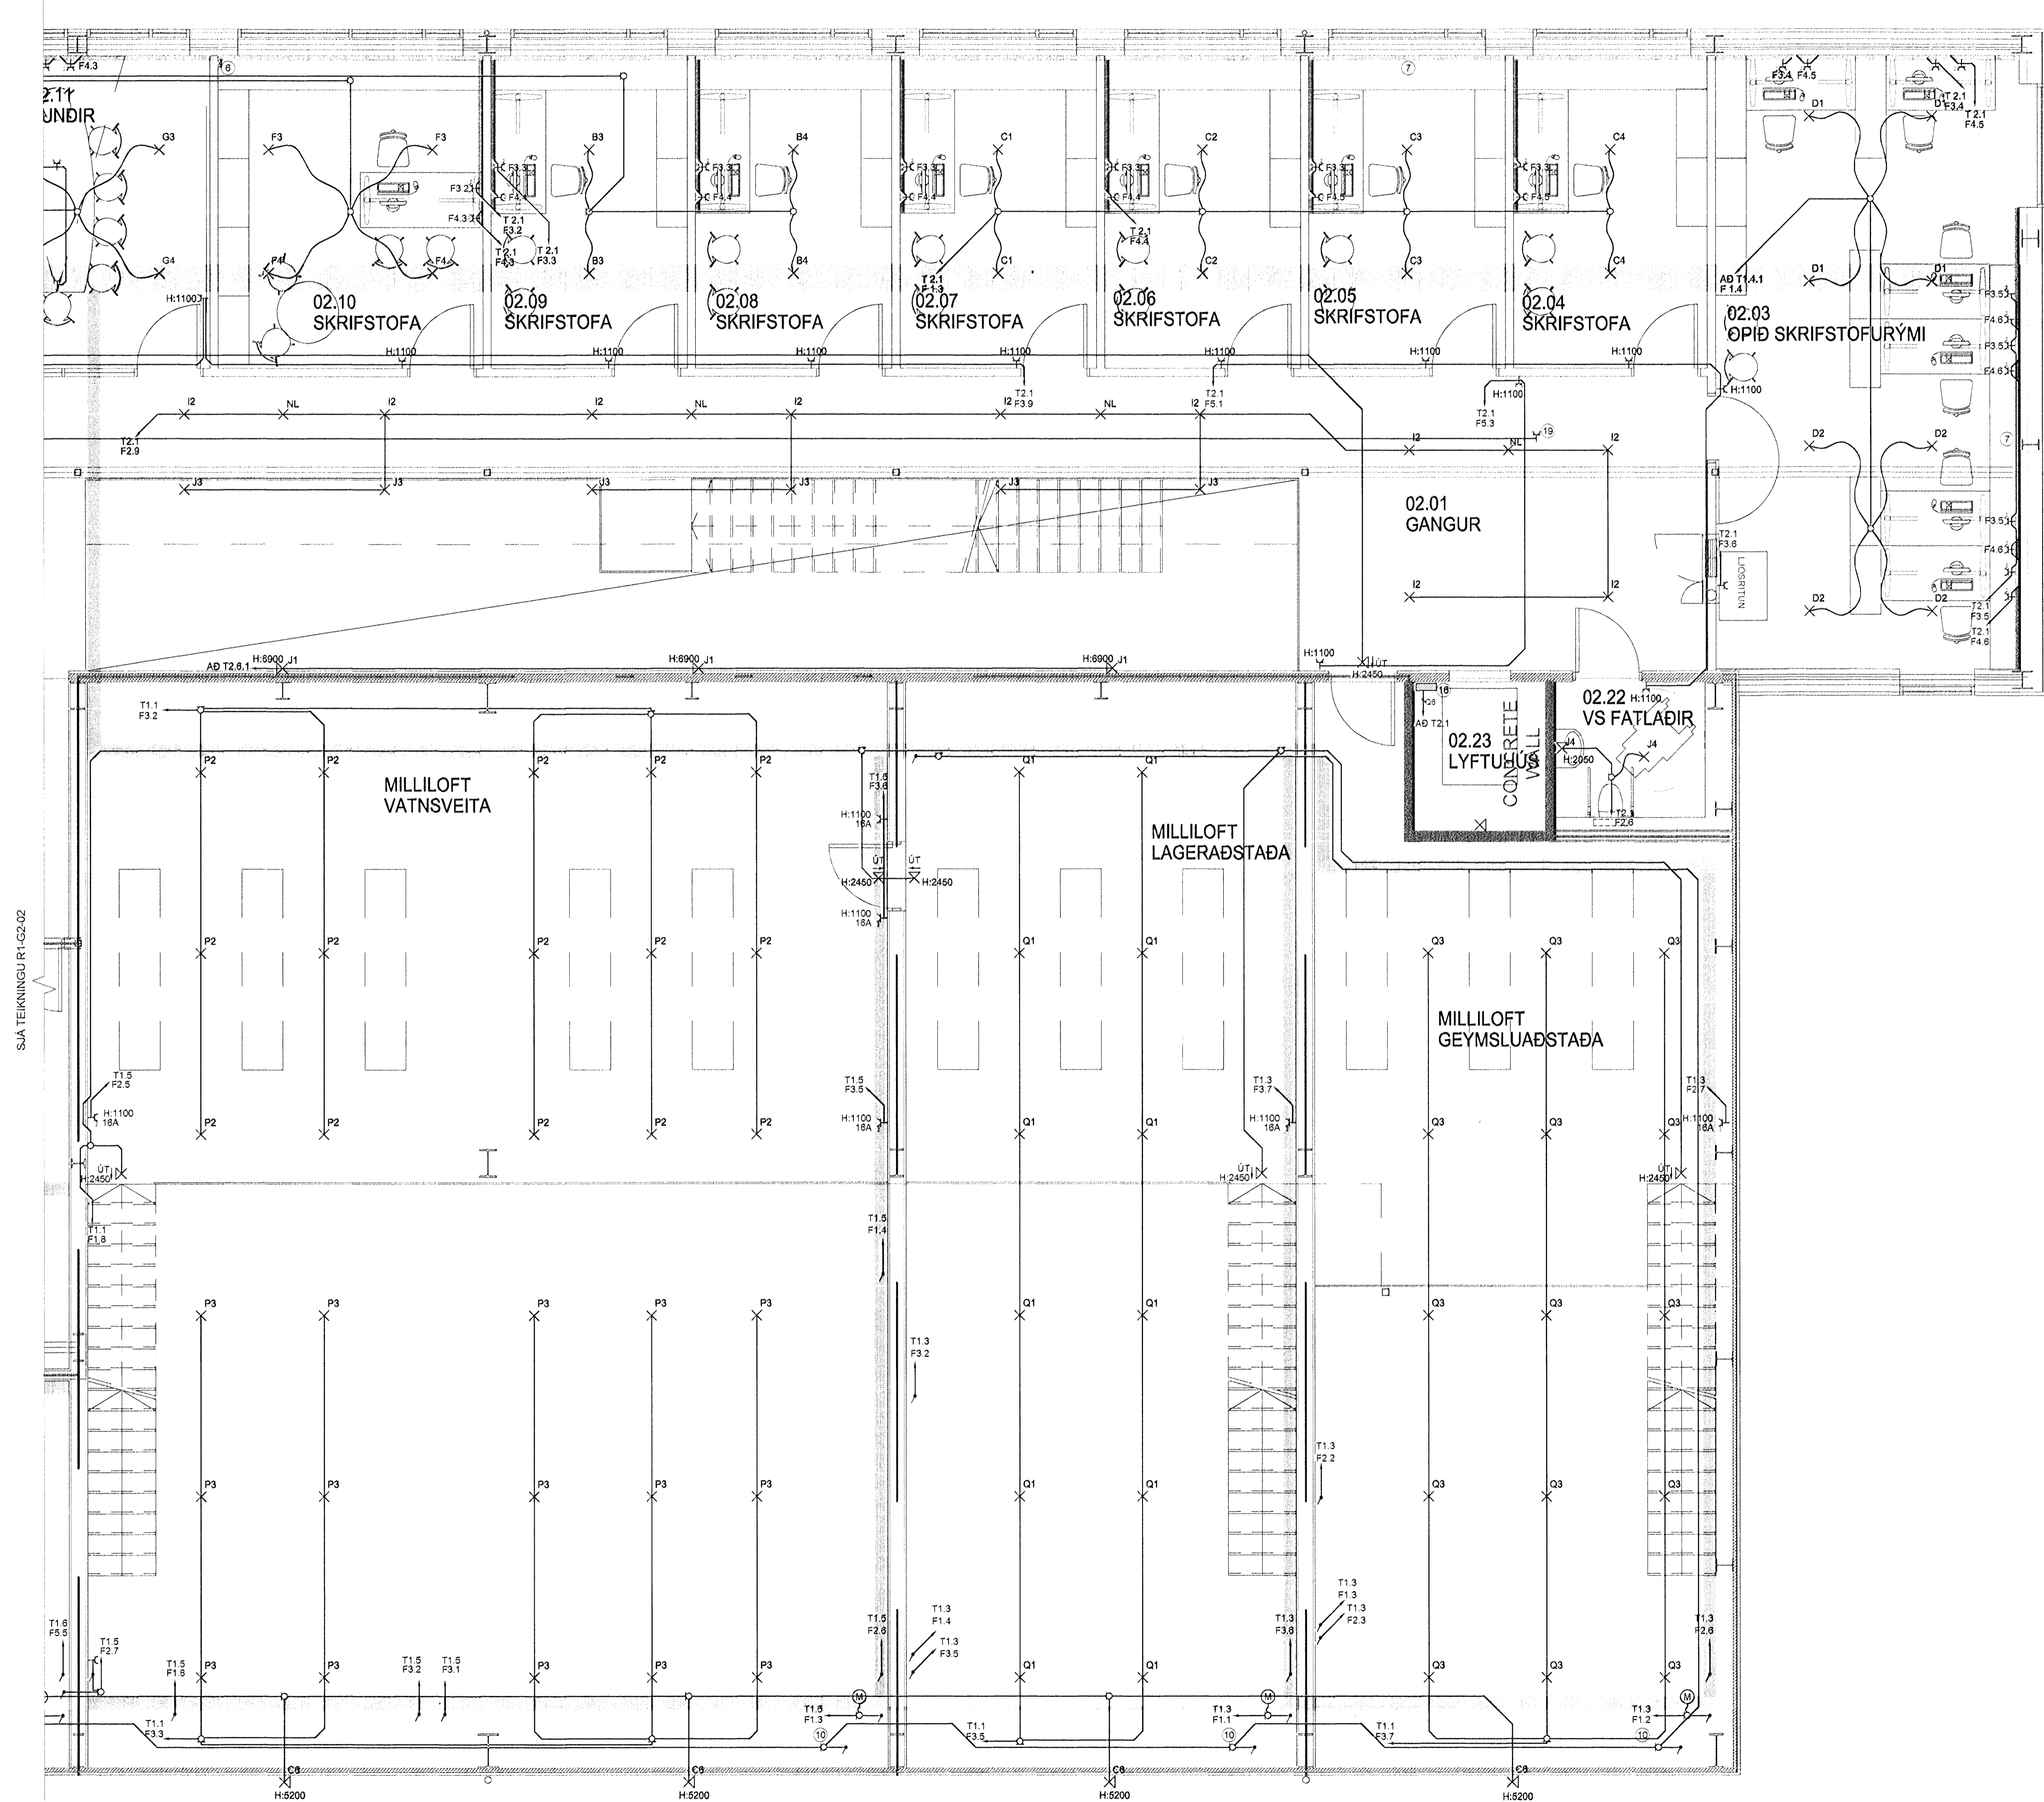

TILVÍSANIR:
ALMENNAR SKÝRINGAR SJA BL. NR. R-A-01

B	29.03.2020	REYNDARTEKING	JU	LL
A	11.01.2020	VMSAR BREYTINGAR	JU	MOG
BR	DAÐE	BREYTING	REKIN	TEKN.

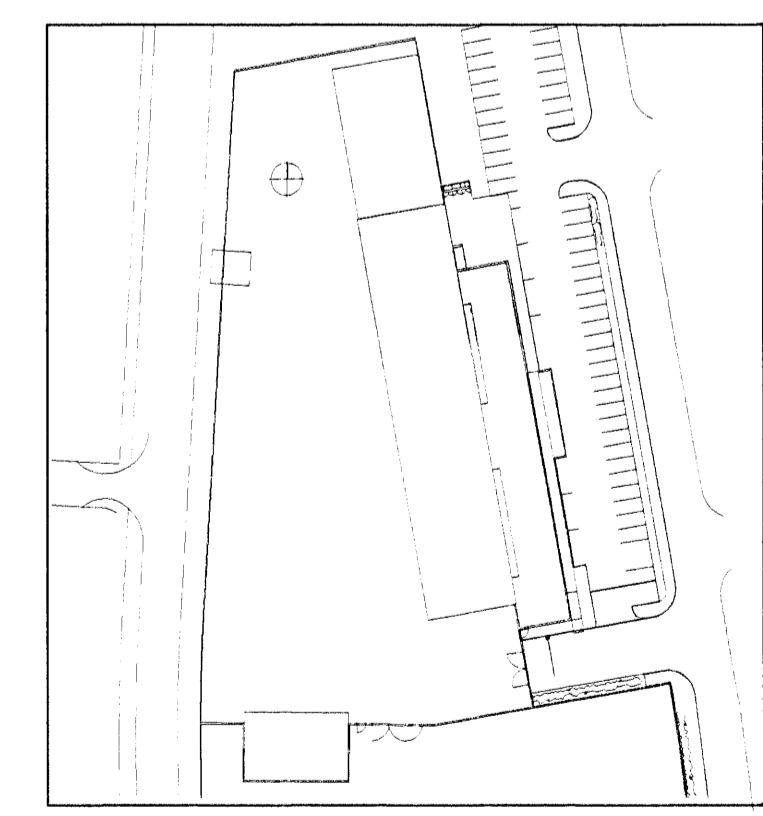

vsó ADK JÓRÐ
 BORGARTÚNI 20, 108 REYKJAVÍK, SMI 585-9000, SMARÉP 585-9010, NETFANG 585-9012

FRAMKVÆMDASVIÐ HAFNARFJARÐAR

RAFKERFI	HANNAÐ/TEKIN	SAÐG-1100
LÁGSPENNA	YFRIFARÐ	EA
GRUNNMYND 2. HÆÐ	SAÐSÝKAT	Simon Unnótt 9601
	KT	110856-7789

KVAÐI	1:50 / A1	TEKIN NR	11.10.2027	BR
VERUR		REYKJAVÍK		
		R1-G2-03		B