

SJÁ TEIKNINGU R4-G2-01


SJÁ TEIKNINGU R4-G2-03

ARTUN SAMRÆMINGARHOVAÐAR

ARTUR
 027
 CACGVA

TILVÍSANIR:
 ALMENNAR SKÝRINGAR SJÁ BL. NR. R-A-01

A 28.03.2009 REYNDARTEIKNING SJ LL
 BR. DAGS BÆYTING REIKN. TEIKN

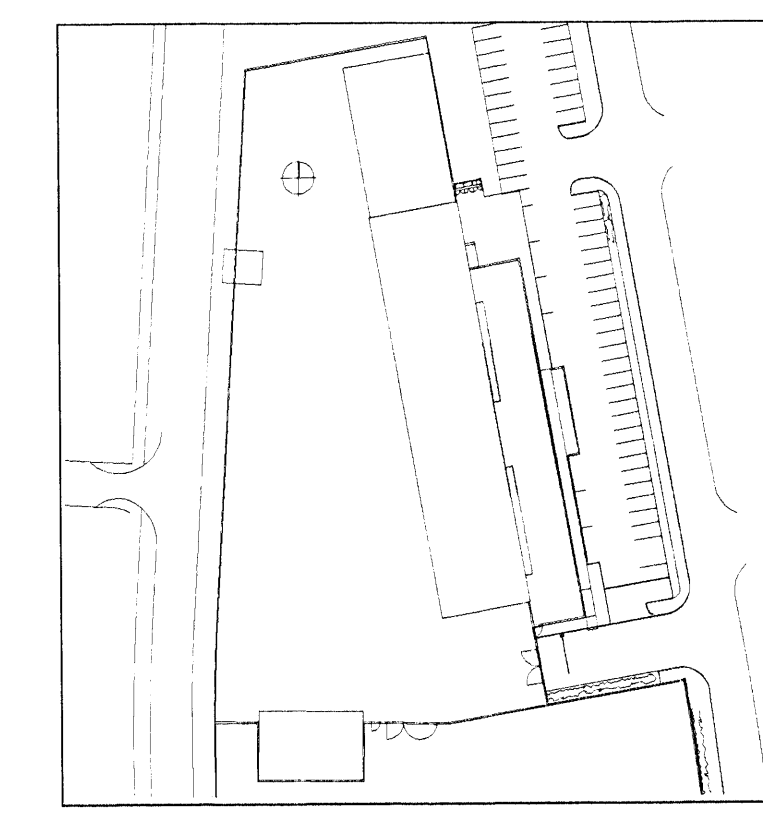

VSÓ RÁÐGJÖF
 BORGARTÚN 20, 108 REYKJAVÍK, Sími 565-9000, Símarép 565-9010, Netfang vs@vs.is

FRAMKVÆMDASVIÐ HAFNARFJARÐAR

RAFKERFI
 INSTABUS
 GRUNNMYND 2. HÆÐ

HANNAÐI TEIKN. EASIG MÓG
 YFIRFARIR EA
 SAMBYKKT. Símanúmer 9801
 KT. 110855-7789

KVARNR. 1:50 / A1 REYKJAVÍK 11.10.2007
 VERKFR. TEIKN. NR. BR
 07102 R4-G2-02 A