


14/201

ARTUN SAMRÆMINGARHÖNDLAR

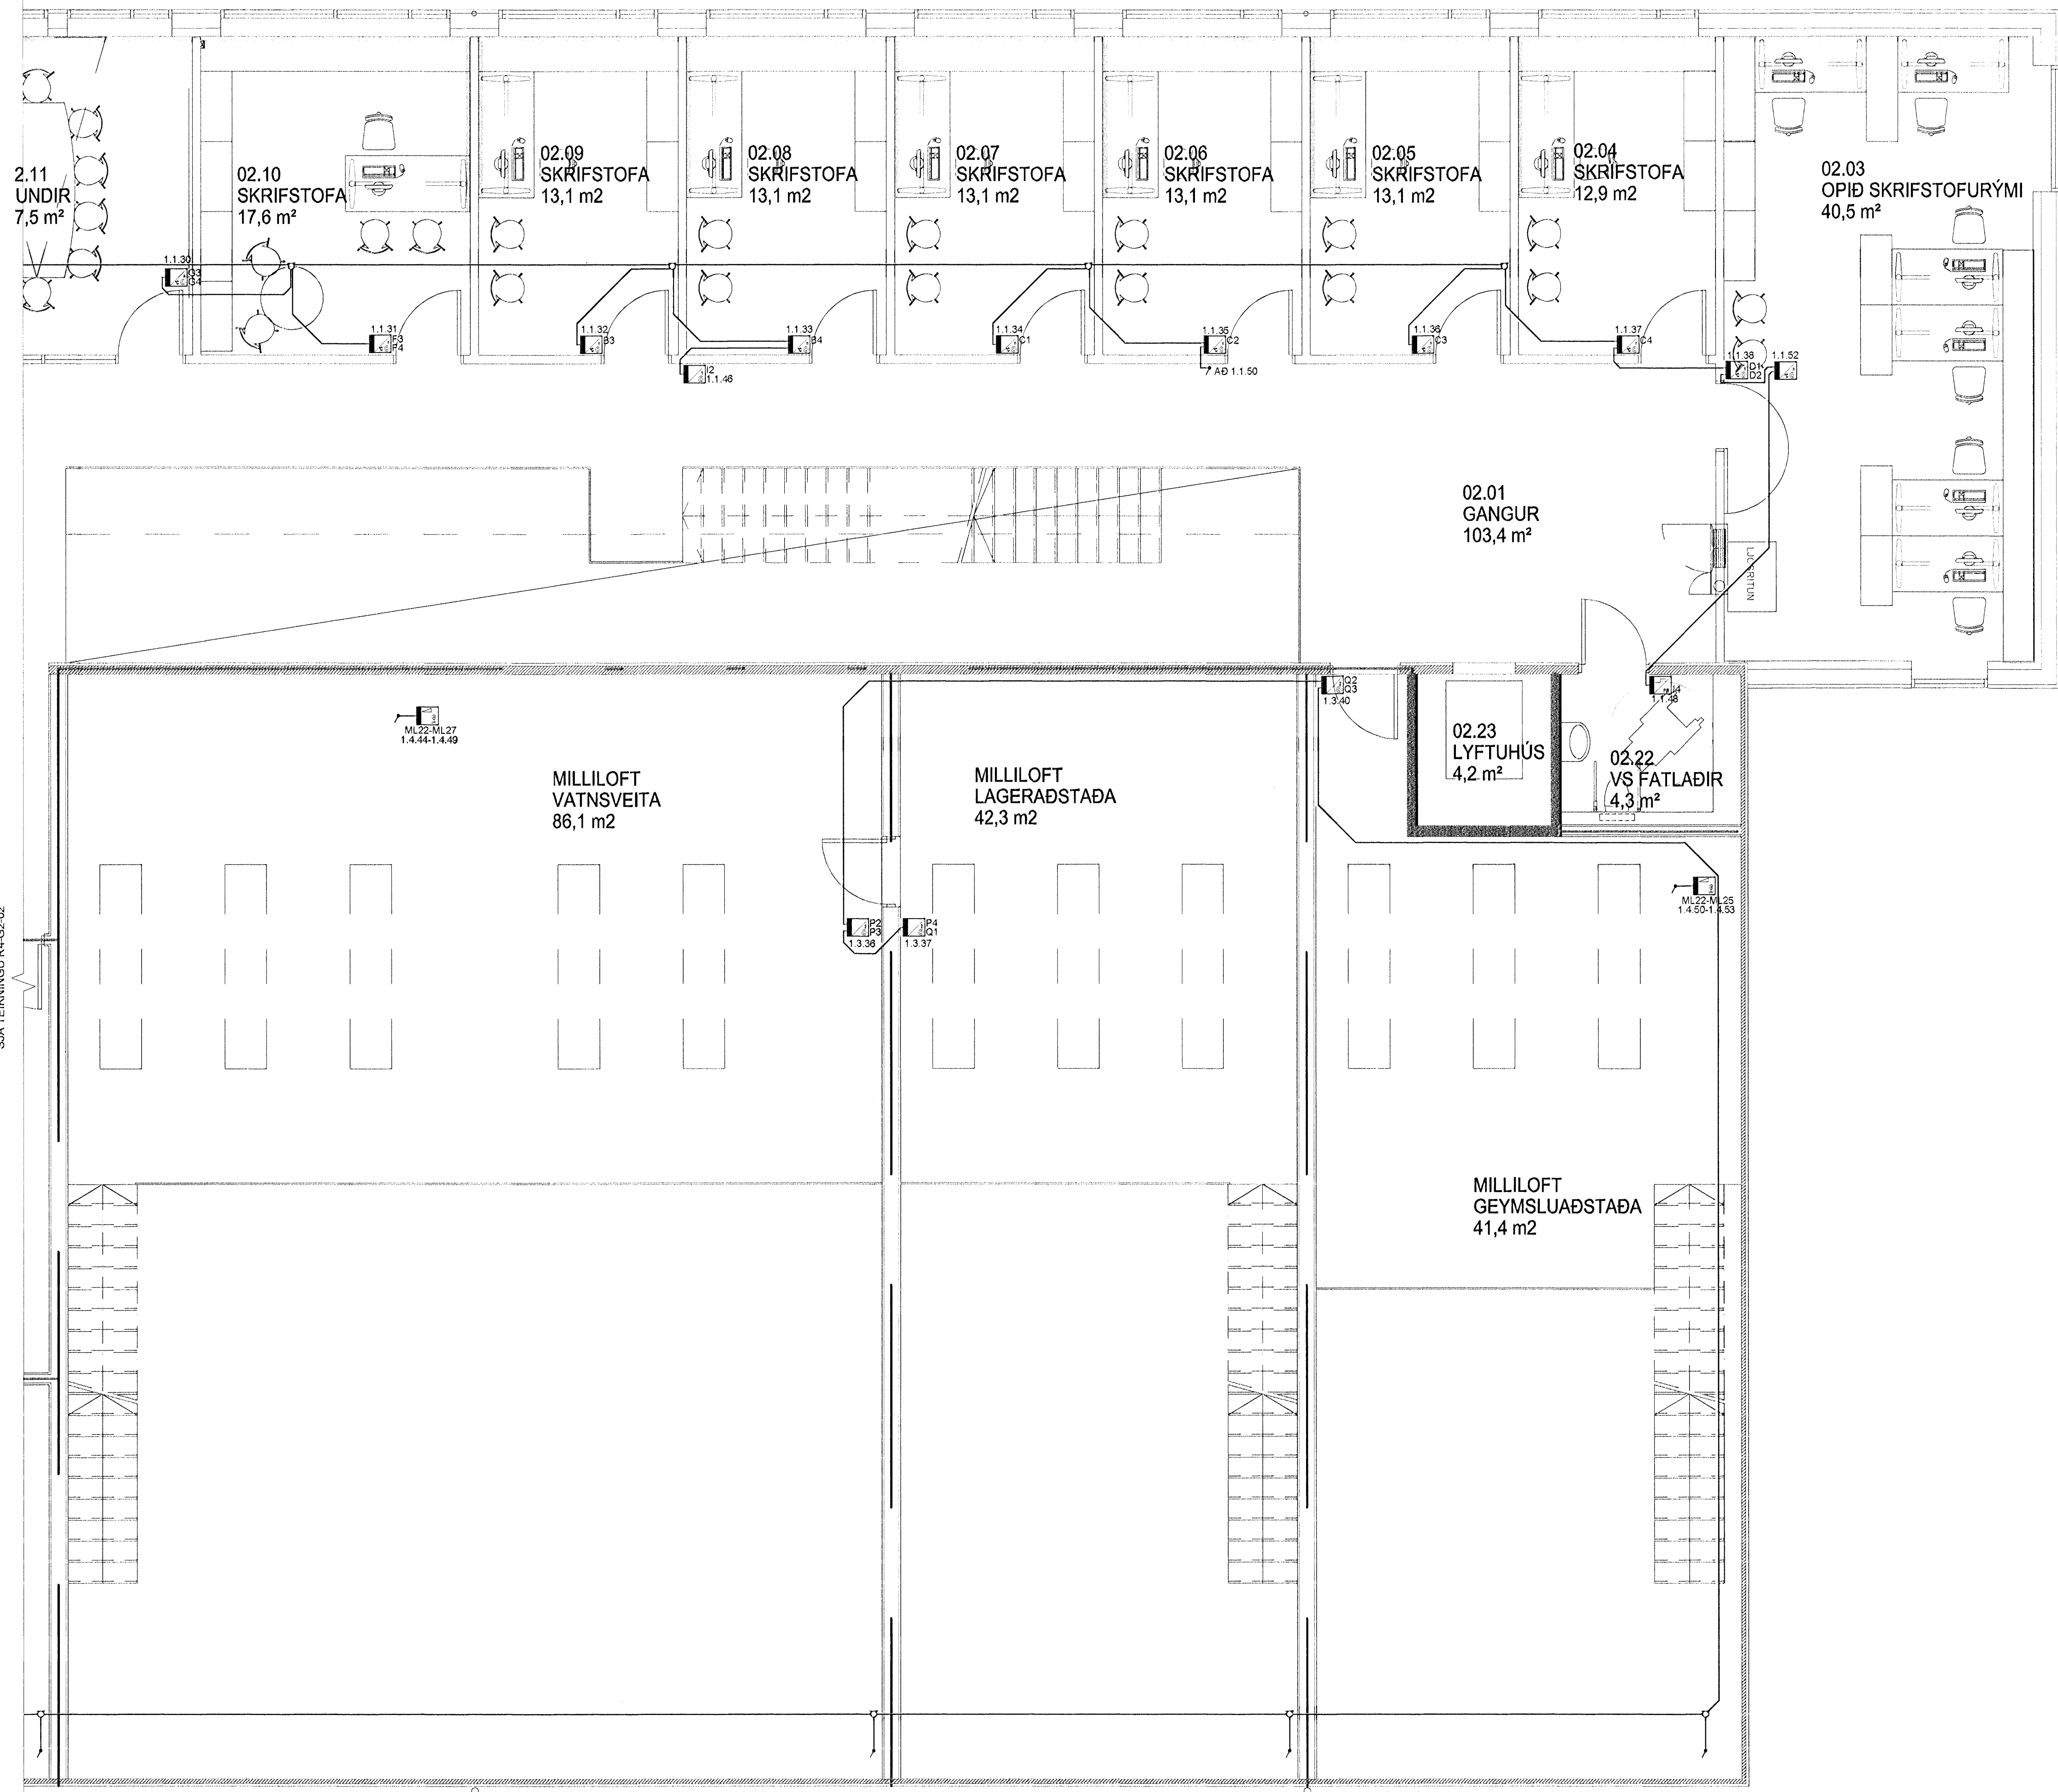


SJÁ TEIKNINGU R4-G2-02

ALTERNATÍF
 02.22
 02.23

TILVÍSANIR:
 ALMENNAR SKÝRINGAR SJÁ BL. NR. R-A-01

A 28.03.2009 REYNDARTEKNING JJ LL
 BR DAGS BREYTING REKNI TEKN

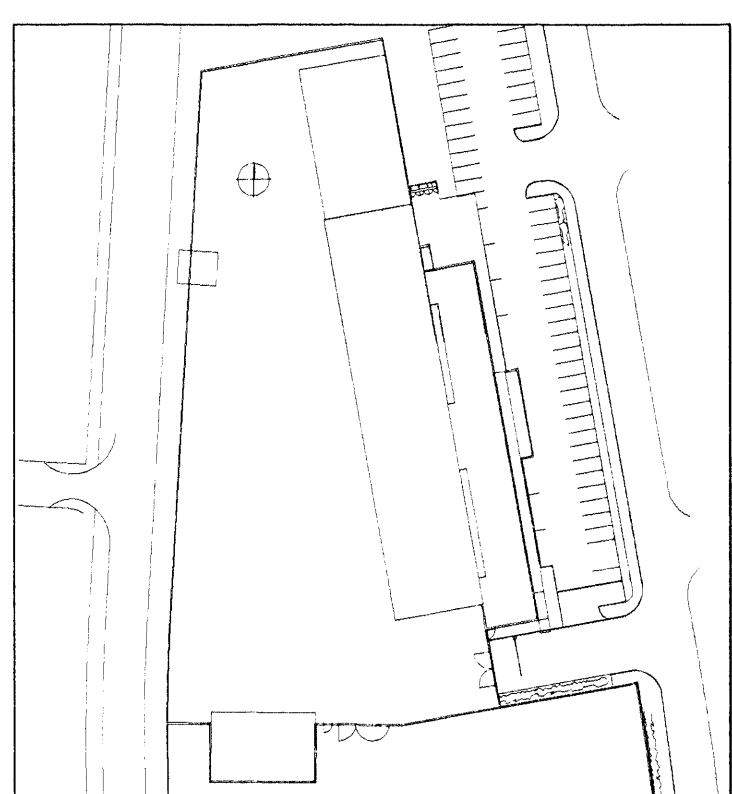

VSÓ RÁÐGJAF
 BORGARTÚNI 20, 105 REYKJAVÍK, SMÍ 585-8000, SMÍRÉF 585-0010, NETFANG v@vs0.is

FRAMKVÆMDASVIÐ HAFNARFJARÐAR

RAFKERFI HANNAÐ/TEKNI SA-10/4100
 INSTABUS VÍRISAND EY

KVAÐI 1:50 / A1 REYKJAVÍK 11.10.2007 BR
 VERKVEI TEKNI NR. 07102 R4-G2-03 A