

B/L 01


ÁRITUN SAMRÆMINGARÖNNUEAR

BATTERIÐ
FRAMKVÆMDASVIÐ

VEIK: *[Signature]*
MÖT: *[Signature]*
SAMP: *[Signature]*
SKYRING: *[Signature]*

TILVÍSANIR:
ALMENNAR SKÝRINGAR SJÁ BL NR. R-A-01

B	28.03.2009	REYNDARTEKNING	JJ	LL
A	11.01.2008	YMSAR BREYTINGAR	JJ	MOG
BR	DAGS	BREYTING	REKNI	TEKNI

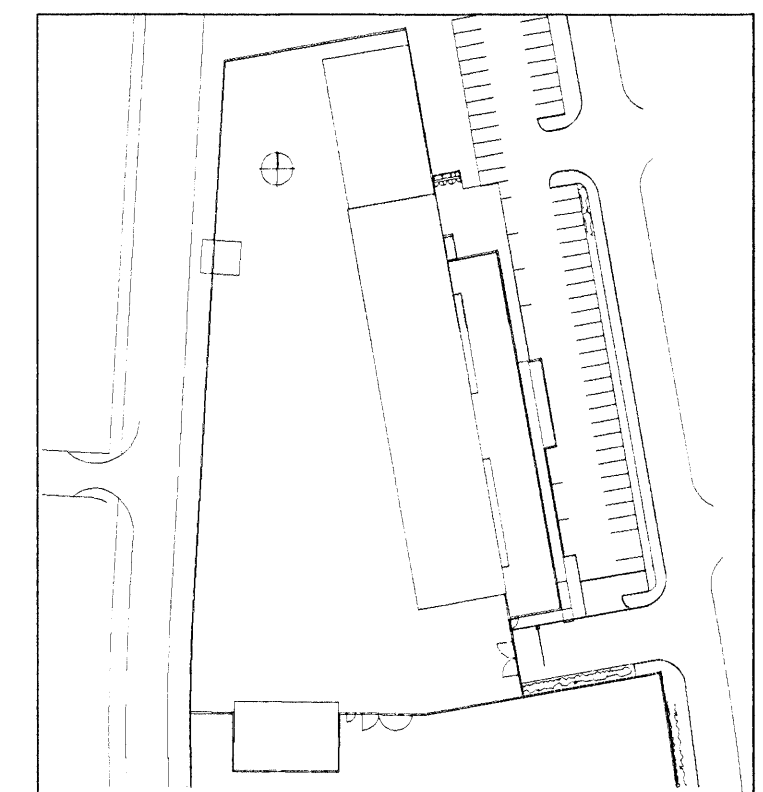

VSÓ FRAMKVÆMDASVIÐ
FRAMKVÆMDASVIÐ HAFNARFJARÐAR

RAFKERFI	HANNAÐTEKNI	EA/AG/MOG
HÚSTJÓRNARKERFI	YFRFAR	EA
GRUNNMYND 1. HÆÐ	SAMMYKAT	Simon Umhögsson
	KT	110555-7789
KVARDI 150 /A1	REYKJAVIK	11.10.2007
VERNR	TEKNI NR	BR
07102	R6-G1-03	B