


18/5/07

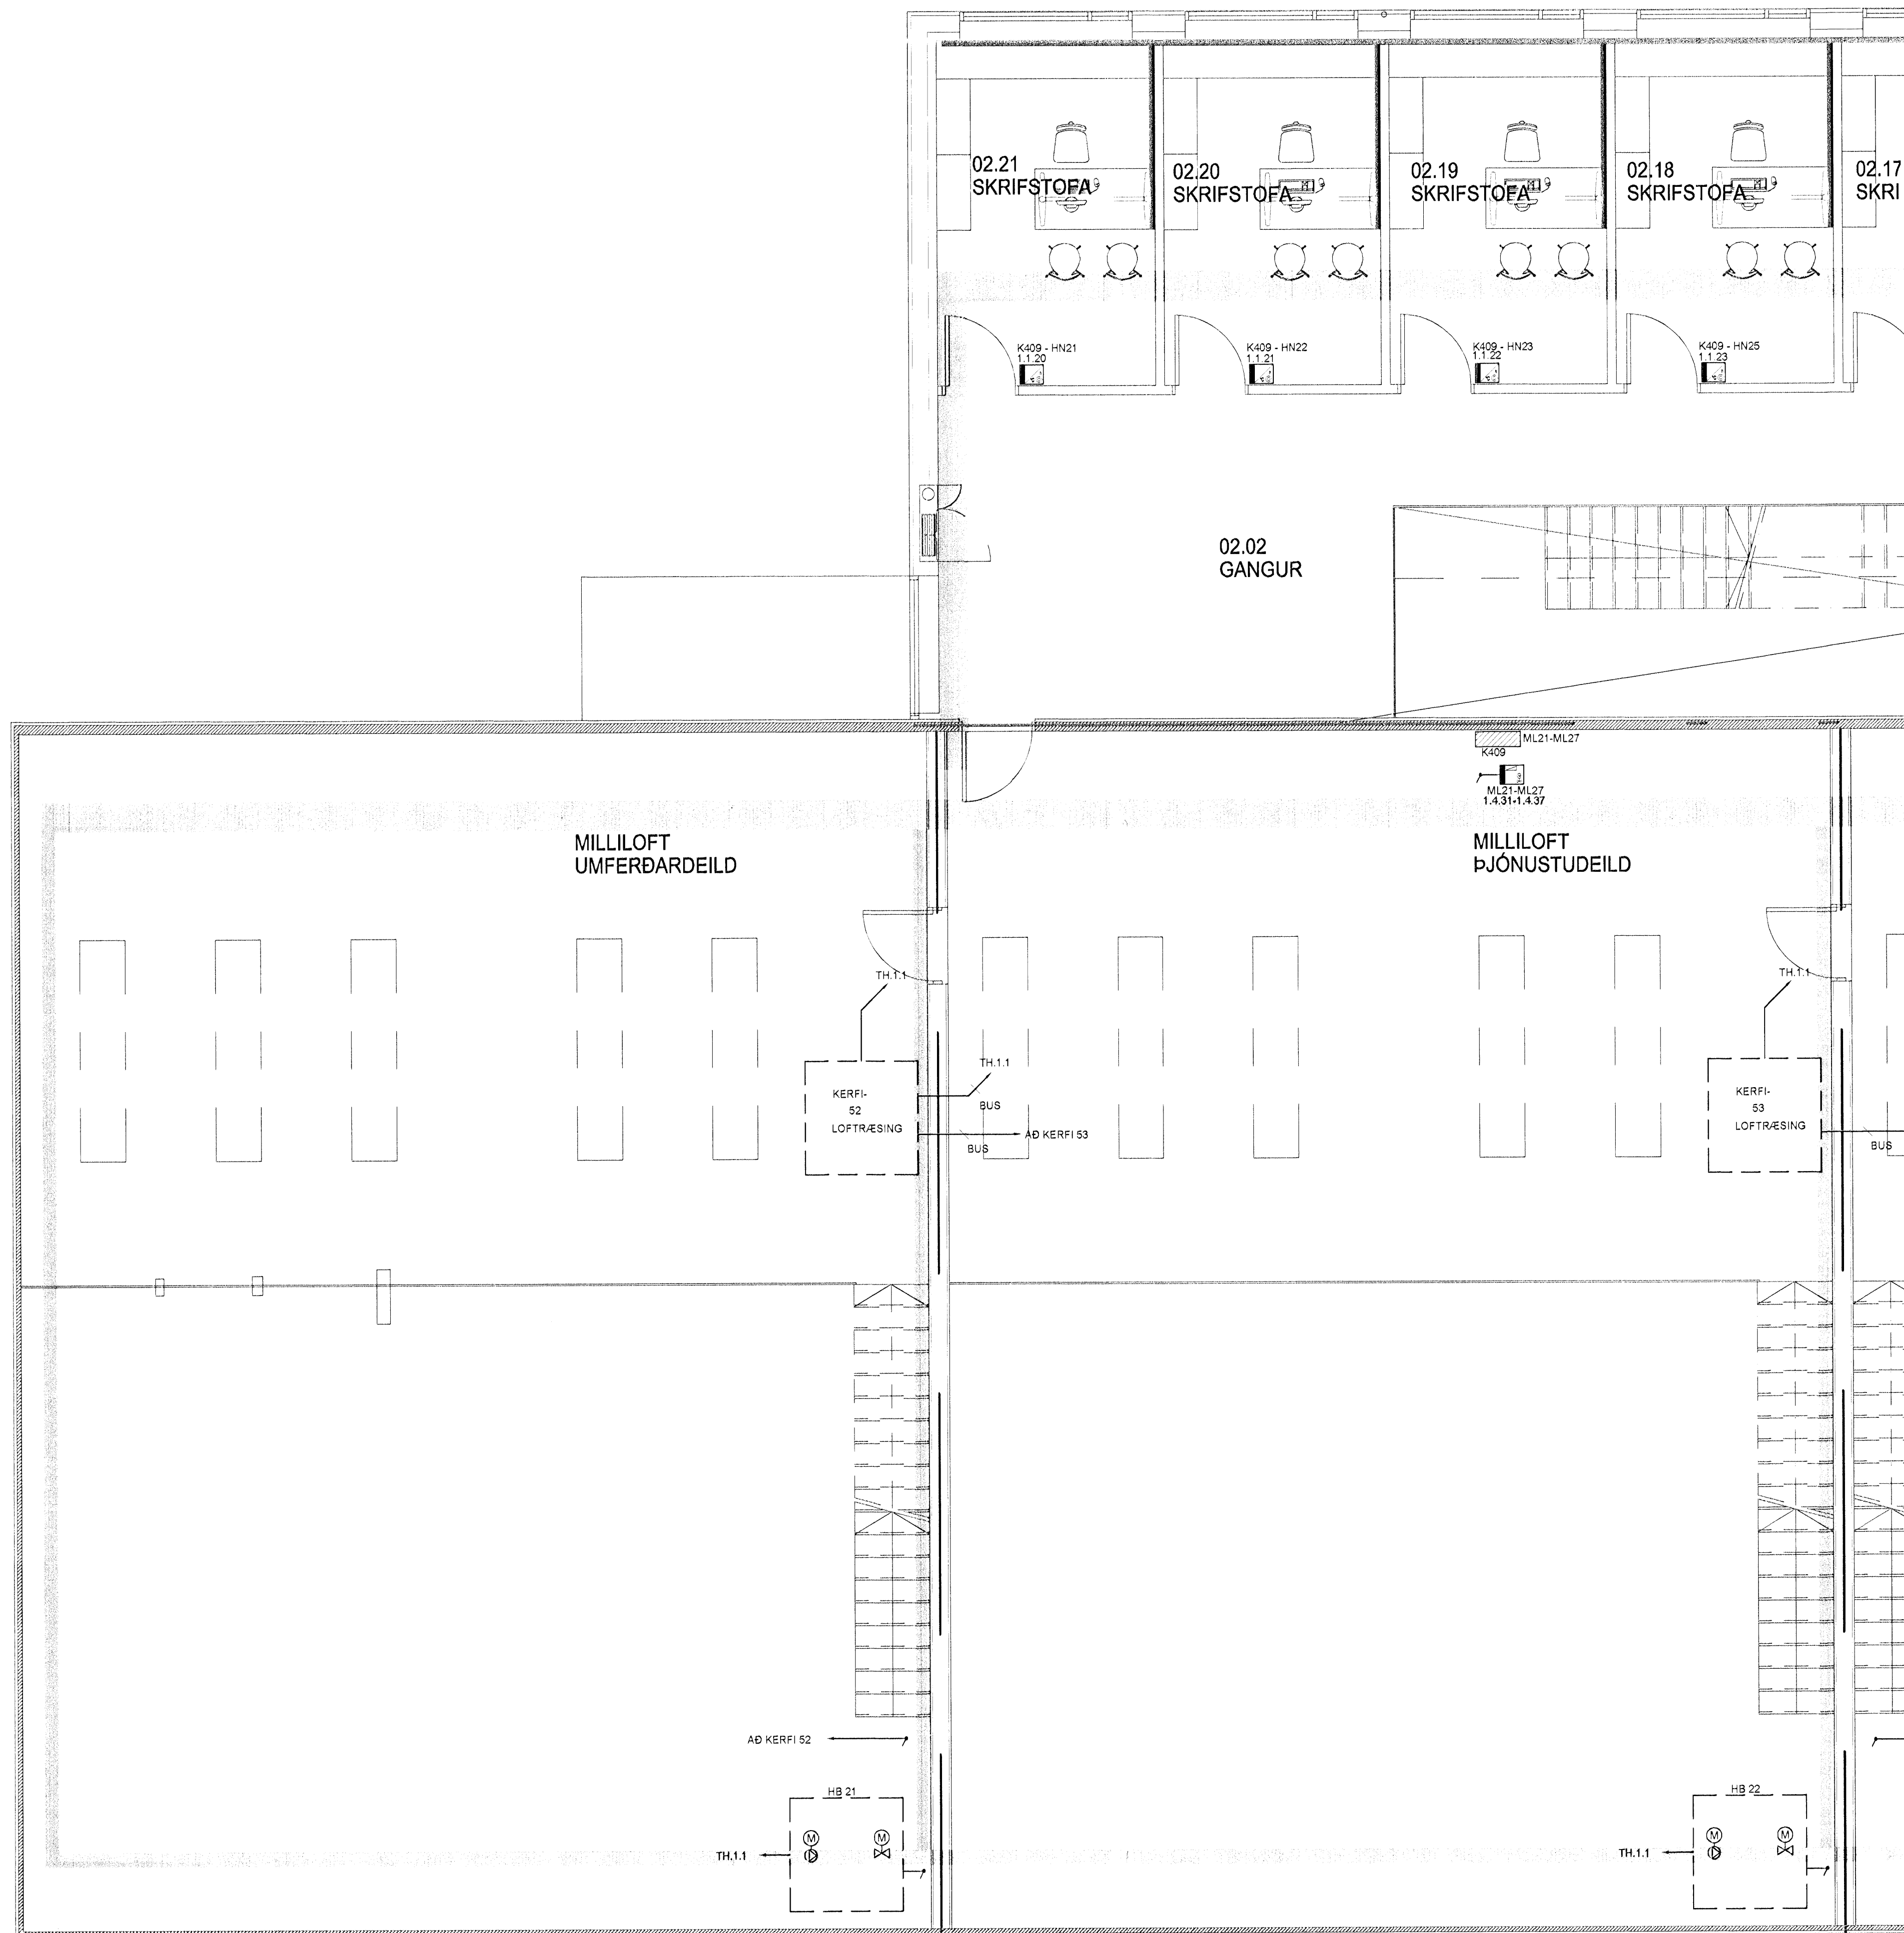

ARITUV SAMRÆMINGARÖNNUGAR

**BATTERIÐ**

VIÐSK: *OST*


MYTTE: *MOSK*

SAMÞ: \_\_\_\_\_

SKYRIR: \_\_\_\_\_

TILVÍSANIR:  
 ALMENNAR SKÝRINGAR ..... SJÁ BL. NR. R-A-01

B	28.03.2009	REYNDARTEKING	22	LL
A	11.01.2008	YMSAR Breytingar	22	MDG
BR	DAÐS	BREYTING	REYN	TEKN

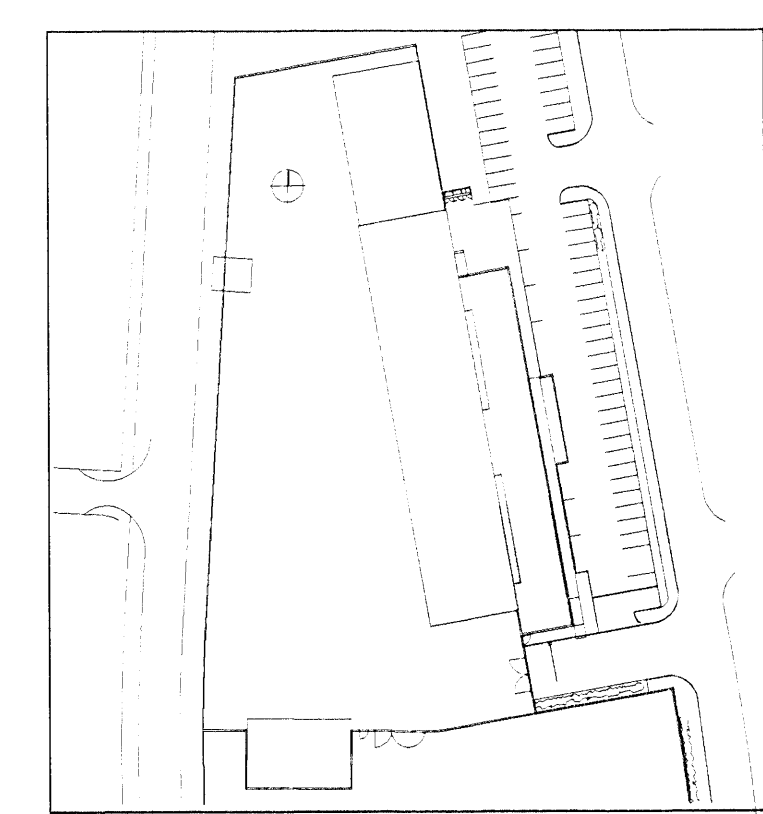

**VSÓ RAÐGJÖF**  
 BORGARTUNN 21, 106 REYKJAVÍK, SM 565-9000, SMÍÐUF 565-9010, NETFANG vs@vs.is

FRAMKVÆMDASVIÐ HAFNARFJARÐAR

RAFKERFI	HANNAÐ/TEKN	EAAG-MDG
HÚSSTJÓRNARKERFI	YFIRFARIB	EA
GRUNNMYND 2. HÆÐ	SAUÐYKKOT	Simon Lundmann
	KT	SC

KVAÐI: 1.50 / A1	REYKJAVÍK	11.10.2007
VERANIR	TEKN. NR.	BR
07102	R6-G2-01	B