


13/5/09

ÁRITUN SAMRÆMINGAR-ÖNNUÐAR

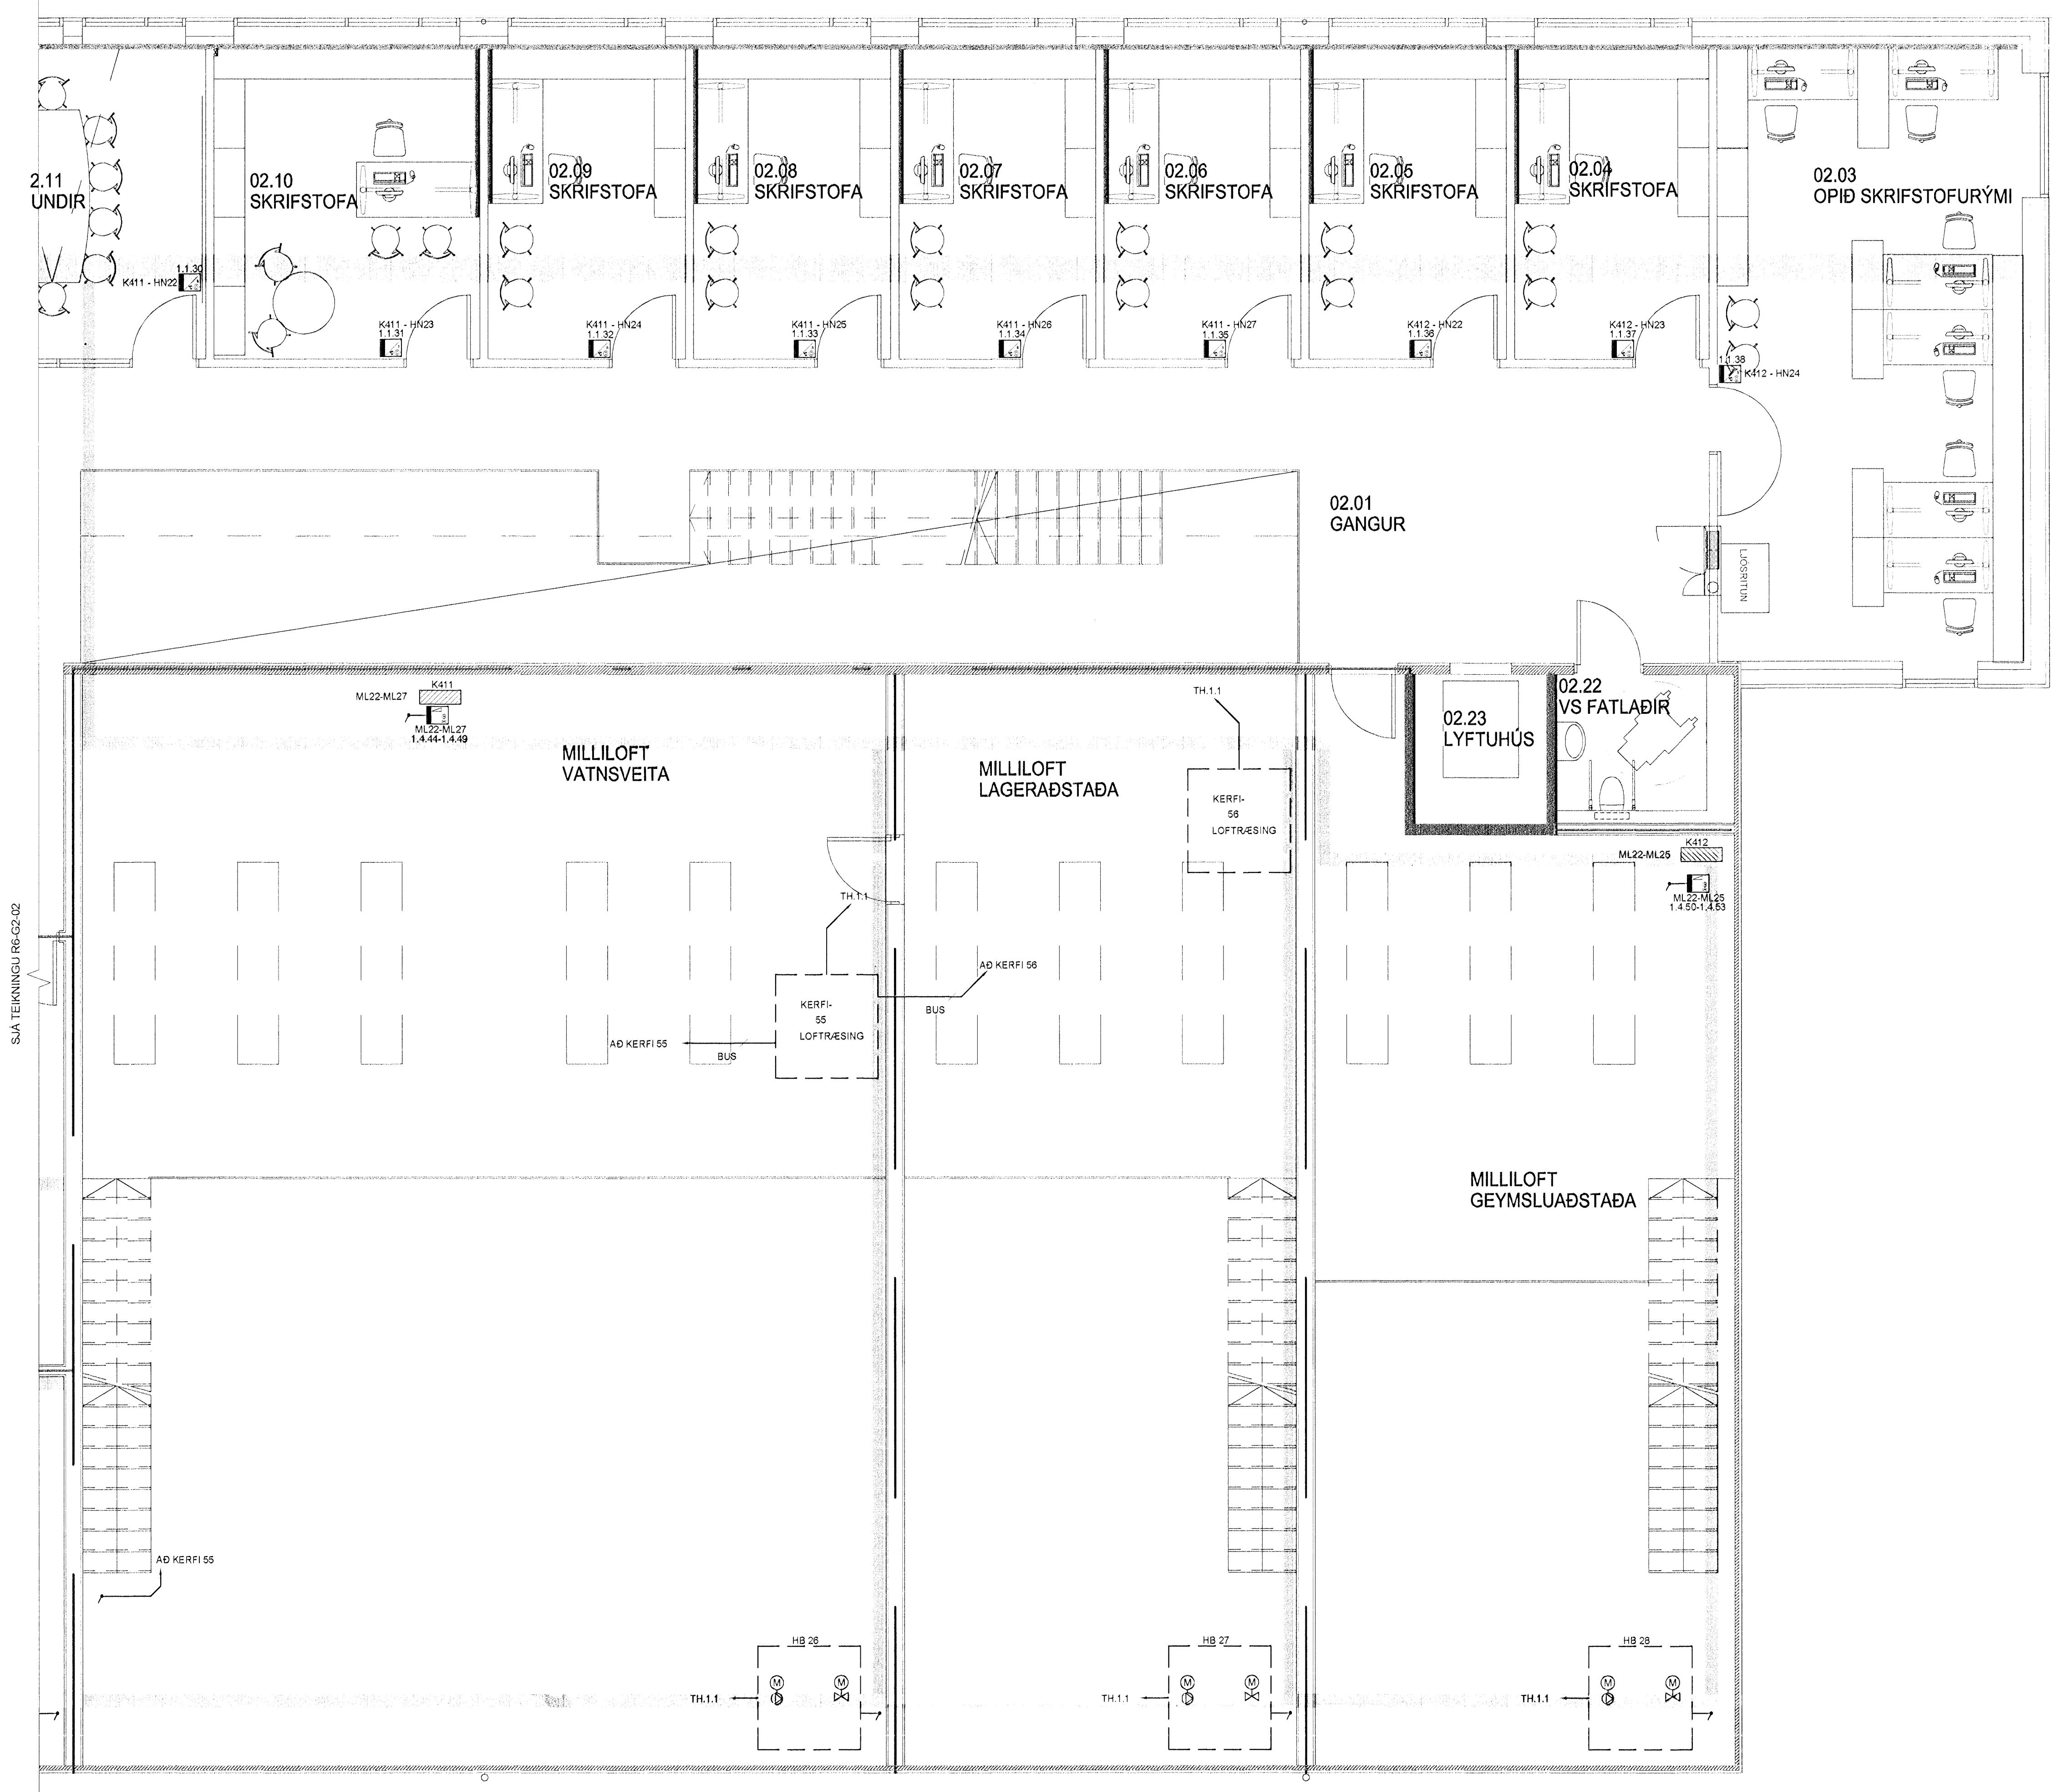


SJÁ TEIKNINGU R6-G2-02

**BATTERIÞ**  
 V. L. X. 06.9  
 M. P. F. E.  
 SÁMÞ. 09.05.09  
 SKYPRIN

TILVÍSANIR:  
 ALMENNAR SKÝRINGAR ..... SJÁ BL. NR. R-A-01

B	28.03.2009	REYNDARTÆNING	22	LL
A	11.01.2008	YMSAR BRÆYTINGAR	22	MOG
BR	DAGS	BRÆYTING		REKNI TEIKN

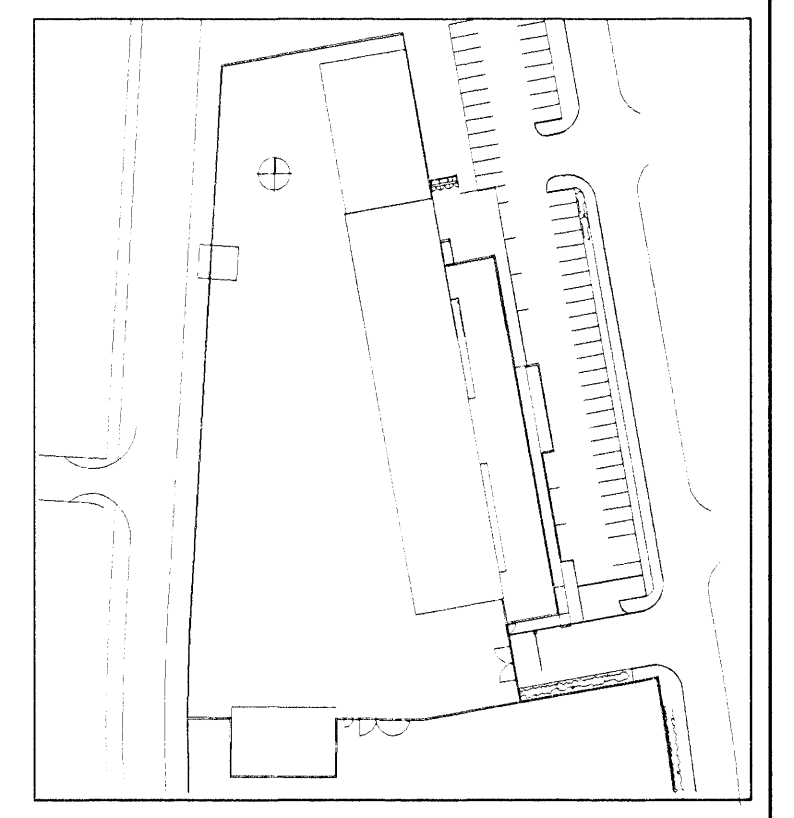

**VSÓ** FRAMMÍOFT  
 BORGARTOWN 20, 109 REYKJAVÍK, SM 585-9000, EMBÆTTIÐ 585-9010, NETFANG: vs@vs.is

**FRAMKVÆMDASVIÐ HAFNARFJARÐAR**

RAFKERFI	HANNAÐ/TEKN	SAUK-3100
HÚSSTJÓRNARKERFI	YFIRFARO	EA
GRUNNMYND 2. HÆÐ	SAMÞYKKI	Siljon Linnásson
	NT	110555-7750
	REYKJAVÍK	11.10.2007

VIÐAÐ: 1.50 / A1  
 VERKNA: REYKJAVÍK  
 07102 R6-G2-03 B