



GREINATAFLA T1.5

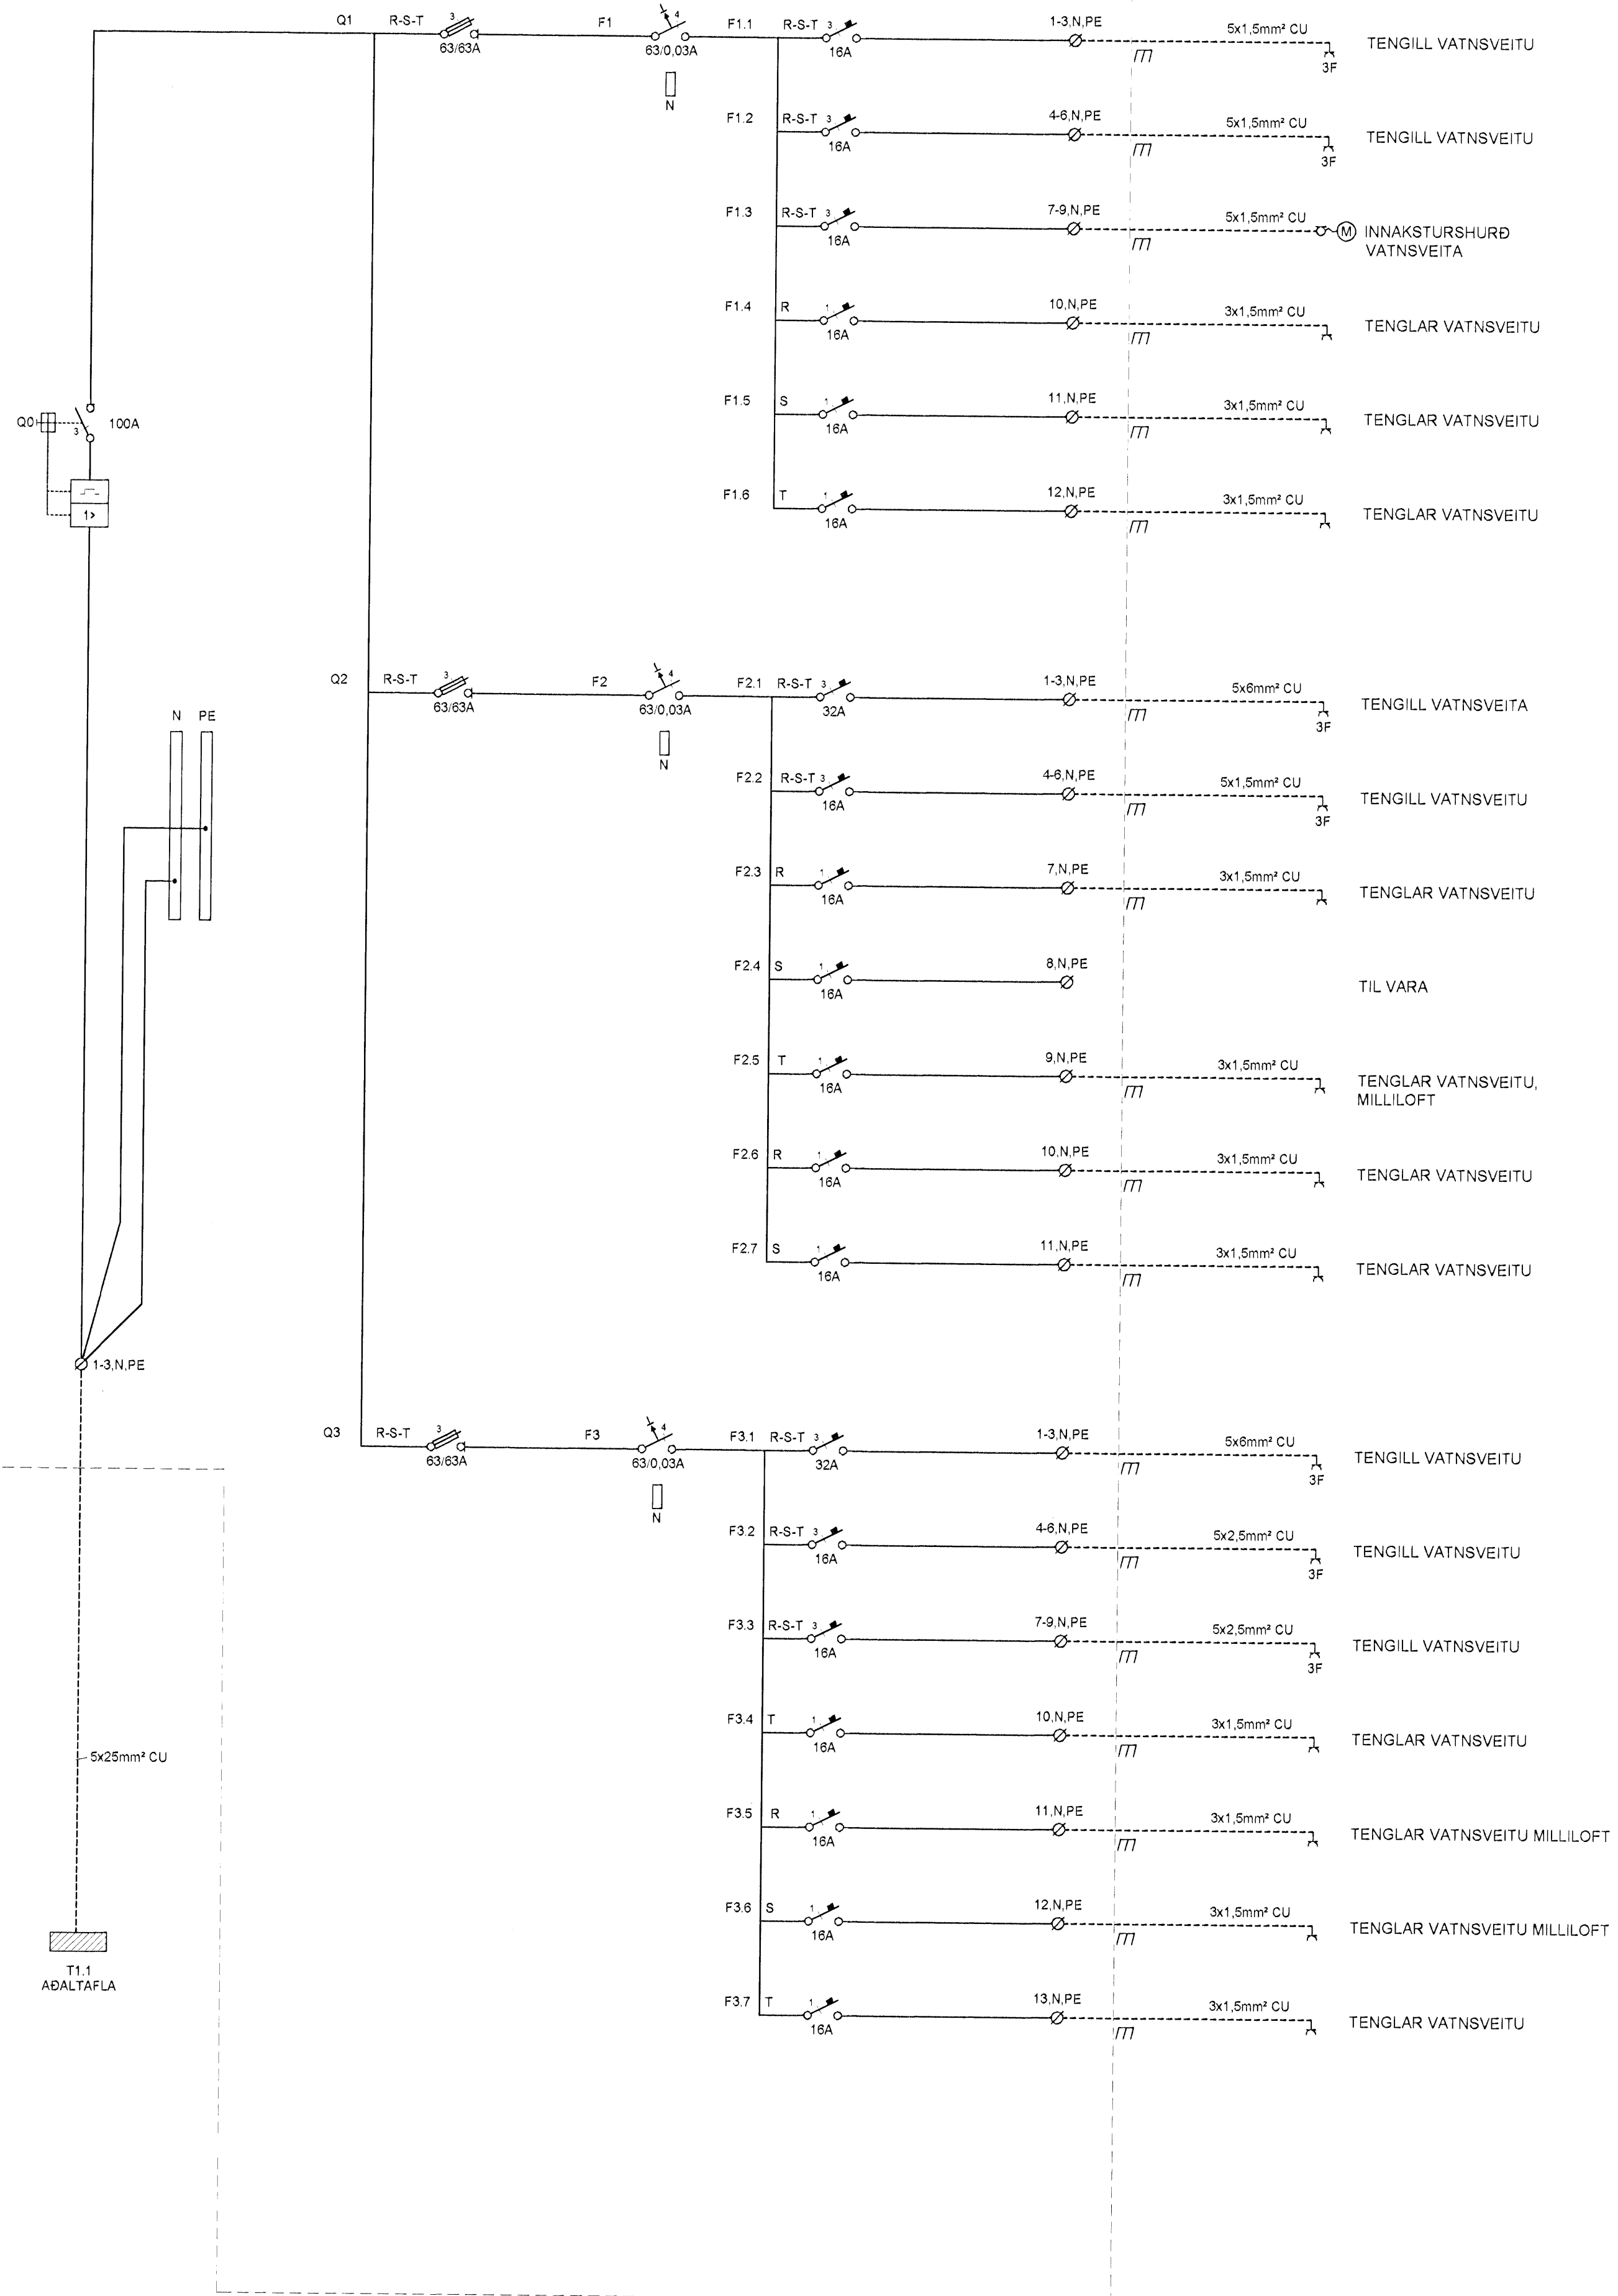

ÁRTUN SAMRÉMINGARHÖNDUNAR

BATTERIÐ
 0657
 SAMR: 0657/09
 SKYRIR: [Signature]

A	28.03.2020	REYNDARTEKNIÐ	JJ	LL
BR	DAGS	BREYTING	REKNI	TEKNI

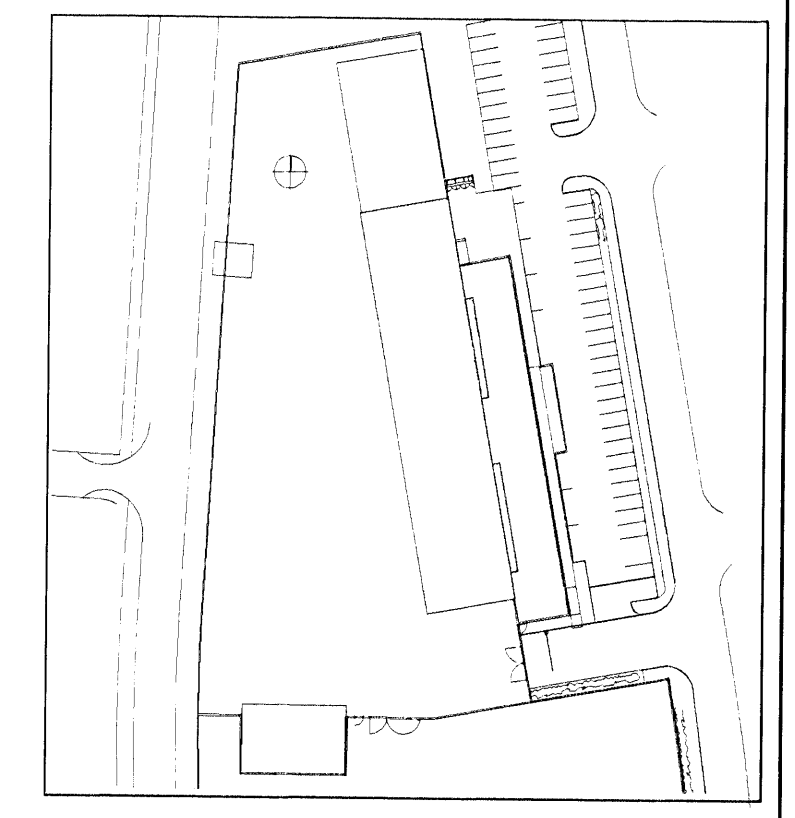

VSÓ RAÐGJAF
 BORGARTÚNI 20, 108 REYKJAVÍK, Sími 565-9000, Sími 565-9010, Netfang vs@vs.is

FRAMKV/EMDASVIÐ HAFNARFJARÐAR

RAFKERFI	HANNAÐ/TEKNI	JUMOG
EINLÍNUMYND	YFIRFARIR	EA
GREINATAFLA T1.5	SAÐRYKKI	Síman Umboðsson
	KT	11055-7789
SVARÐ: A1 / -	REYKJAVÍK	11.01.2020

812007010226RA\FulnaSamnumunQ1kaf_3kx102_R1-E5-01.dwg