GRUNNMYND 1. HÆÐ

Mótt. 15/4 2009

ARITUN SAMRÆMINGARHNNUÐAR

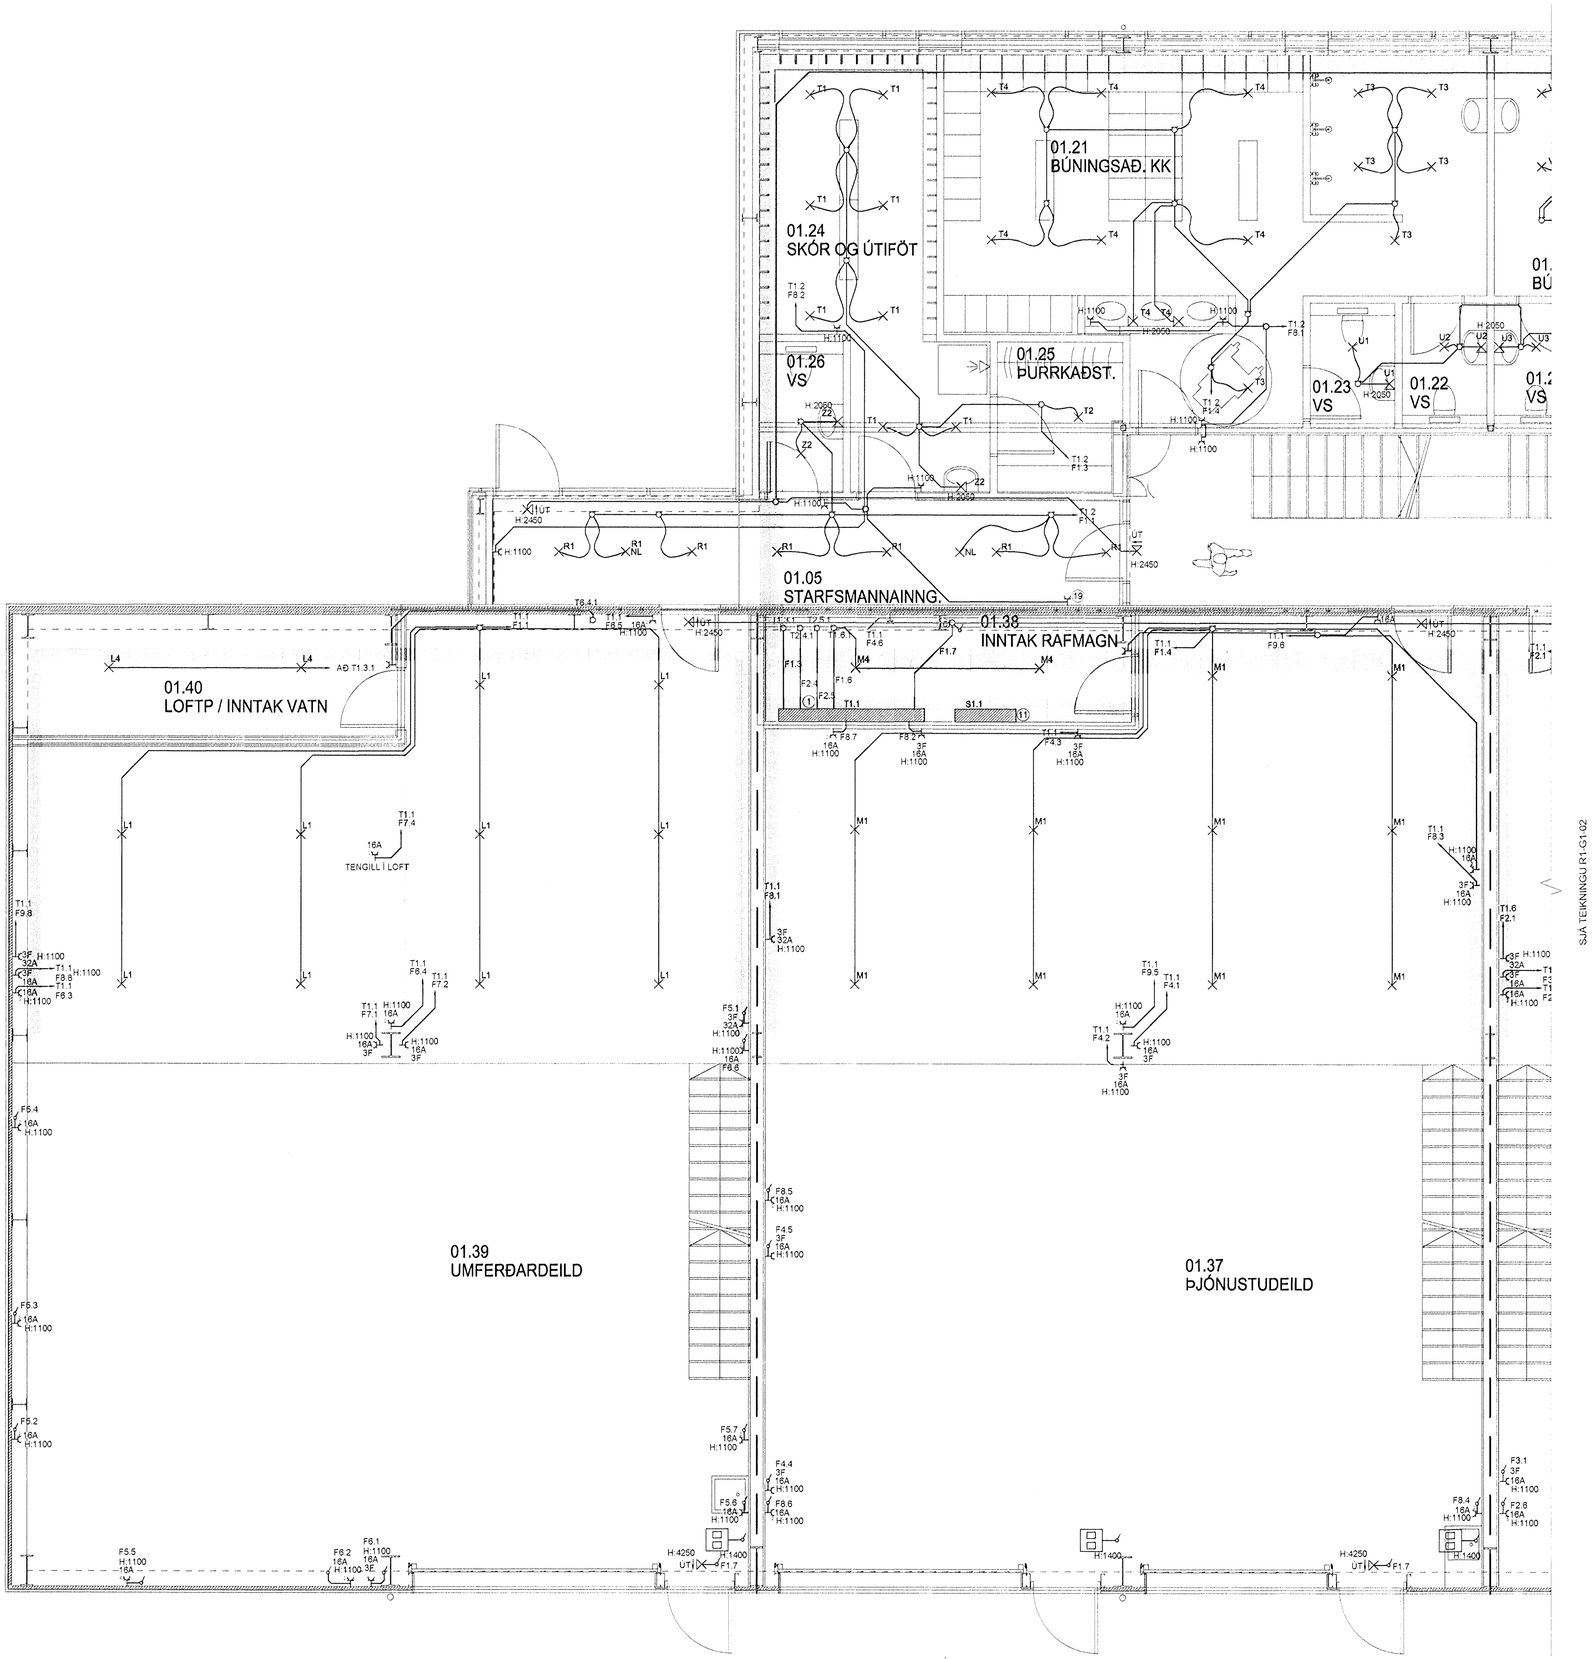

TILVÍSANIR:

ALMENNAR SKÝRINGAR ..... SJÁ BL. NR. R-A-01

BR	DAGS.	BREYTING	REIKN.	TEIKN.
B	26.03.2009	REYNDARTEIKNING	JJ	LL
A	11.01.2008	YMSAR BREYTINGAR	JJ	MÓG

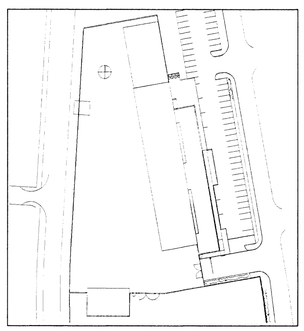

VSÓ RÁÐGJÖF

BORGARTÚN 20, 105 REYKJAVÍK, SÍMI 585-9000, SÍMBRÉF 585-9010, NETFANG vso@vso.is

FRAMKVÆMDASVIÐ HAFNARFJARÐAR

RAFKERFI	HANNAÐ/TEIKN.	EA/ÁG-MÓG
LÁGSPENNA	YFIRFARIÐ	EA
GRUNNMYND 1. HÆÐ	SAMÞYKKT	SÆL Simon Unnsteinsson
	KT	110858-7769
KVARÐI 1:50 / A1	REYKJAVÍK	11.10.2007

VERKNR.	TEIKN. NR.	BR.
07102	R1-G1-01	B

S:\2007\07102\Raf\Fullnaðarhönnun\Gildar_teikn\06_R1-G1-01-03.dwg