

Samþykkt þann

18 AUG 2009


Byggingatvörunn í Hafnarfirði
F.h. Hrölfur S. Gunnlaugsson

ÚTGÁFUERILL

NÚMÉR	DAGS	SKRINGAR	HANNAÐ
B1	10.10.2008	BYGGINGARTEIKNING	HÖÖ
B2	10.01.2007	MÁLSETNINGAR LAGFÆRDAR	HÖÖ
R1	19.08.2008	REYNDARTEIKNING	HÖÖ

DAGS UNDIRSKRIFAR: NAFN OG KT. SAMREYNINGARHÖNDUÐAR

UNDIRSKRIFT SAMREYNINGARHÖNDUÐAR:

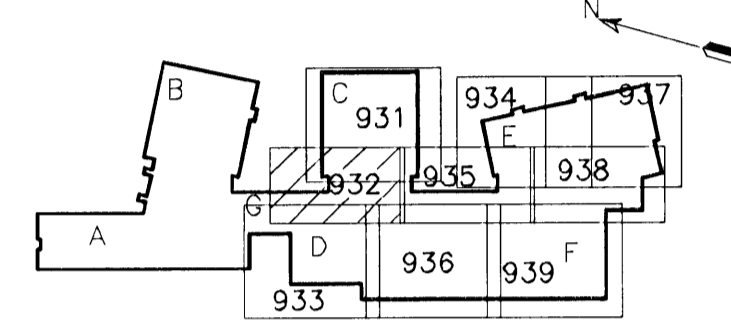


LYKILMYND

SKÝRINGAR:

- A x B B MERKIR GAT Í PLÖTU
A STÆRD Amm x Bmm
 - RAUF Í SÖKKUL EDA VEGG
Amm DJÚPA OG Bmm
BREIDA NEDRI BRÚN Í
KÓTA 10,00m OG HÆÐ 1000mm
 - A x B K=10,00
H=1000 GAT Í SÖKKUL EDA VEGG,
Amm BREITT OG Bmm Á HÆÐ
NEDRI BRÚN Í KÓTA 10,00m
 - VL " AD GAT SÉ FAST VID LOFT
- ÖLL ÓNEFND MÁL ERU í mm

MKV. 1

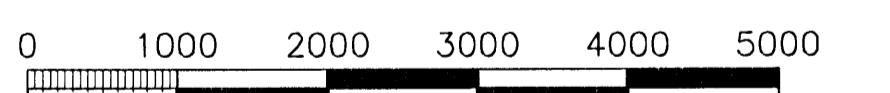

1:50 (í A1) mm

ÖLL AFNOT OG AFRTUN TEIKNINGAR, AD HLUTA EDA HEILD, ER HÁÐ SKRIFLEGU LEYFI HÖFUNDA.



GRENSÁSVEGI 1 · 108 REYKJAVÍK · Sími: 422 3000 · Fax: 422 3001
VEFFANG: www.vgkhonnun.is · NEIFANG: vgkhonnun@vgkhonnun.is

HEITI VERKS:
HRAUNVALLASKÓLI 2. ÁF.
DREKAPELLIR 9, HAFNARFIRÐI

HEITI TEIKNINGAR:
GATAPLAN;
2. HÆÐ, GRUNNMYND
VEGGIR OG LOFTPLATA

MÁLI:	TEIKNAD:	GEYMSLUNÚMÉR:	VNR:
HANNAÐ:	YFIRFARÐ:	MKV:	NR. TEIKNINGAR:
DAGS UNDIRSKRIFAR:	NAFN OG KT. HÖNDUÐAR:	VGK-HÖNNUN	B2-932
UNDIRSKRIFT HÖNDUÐAR:	ÚTGÁFA:	200862-5119	R1

GRUNNMYND
MKV. 1