
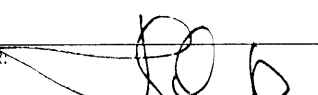


Samþykkt þann
18 AUG 2009
 Byggingatulltrúnn í Hafnarfirði
 F.h. Hrólfur S. Gunnlaugsson


ÚTGÁFUERILL

NUMER	DAGS	SKÝRINGAR	HANNAÐ
B1	10.10.2006	BYGGINGARTEIKNING	HÓÓ
B2	10.01.2007	MÁLSETNINGUM BÉTT VÍÐ OG LAGADAR	HÓÓ
R1	19.08.2008	REYNDARTEIKNING	HÓÓ

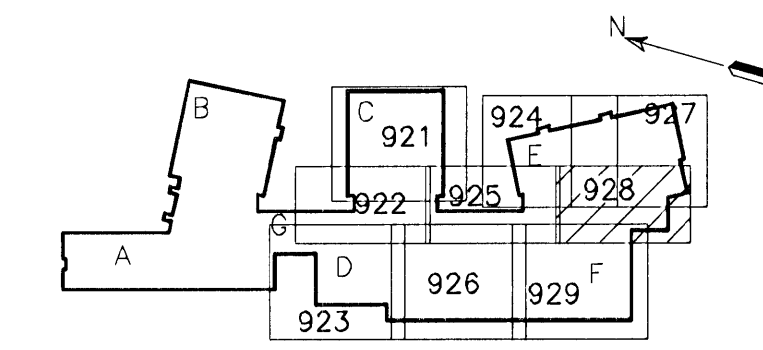



DAGS, UNDIRSKRIFTAR: NAFN OG KT. SAMREYMINGARHÖNNUNÐAR:
 UNDIRSKRIFT SAMREYMINGARHÖNNUNÐAR: 

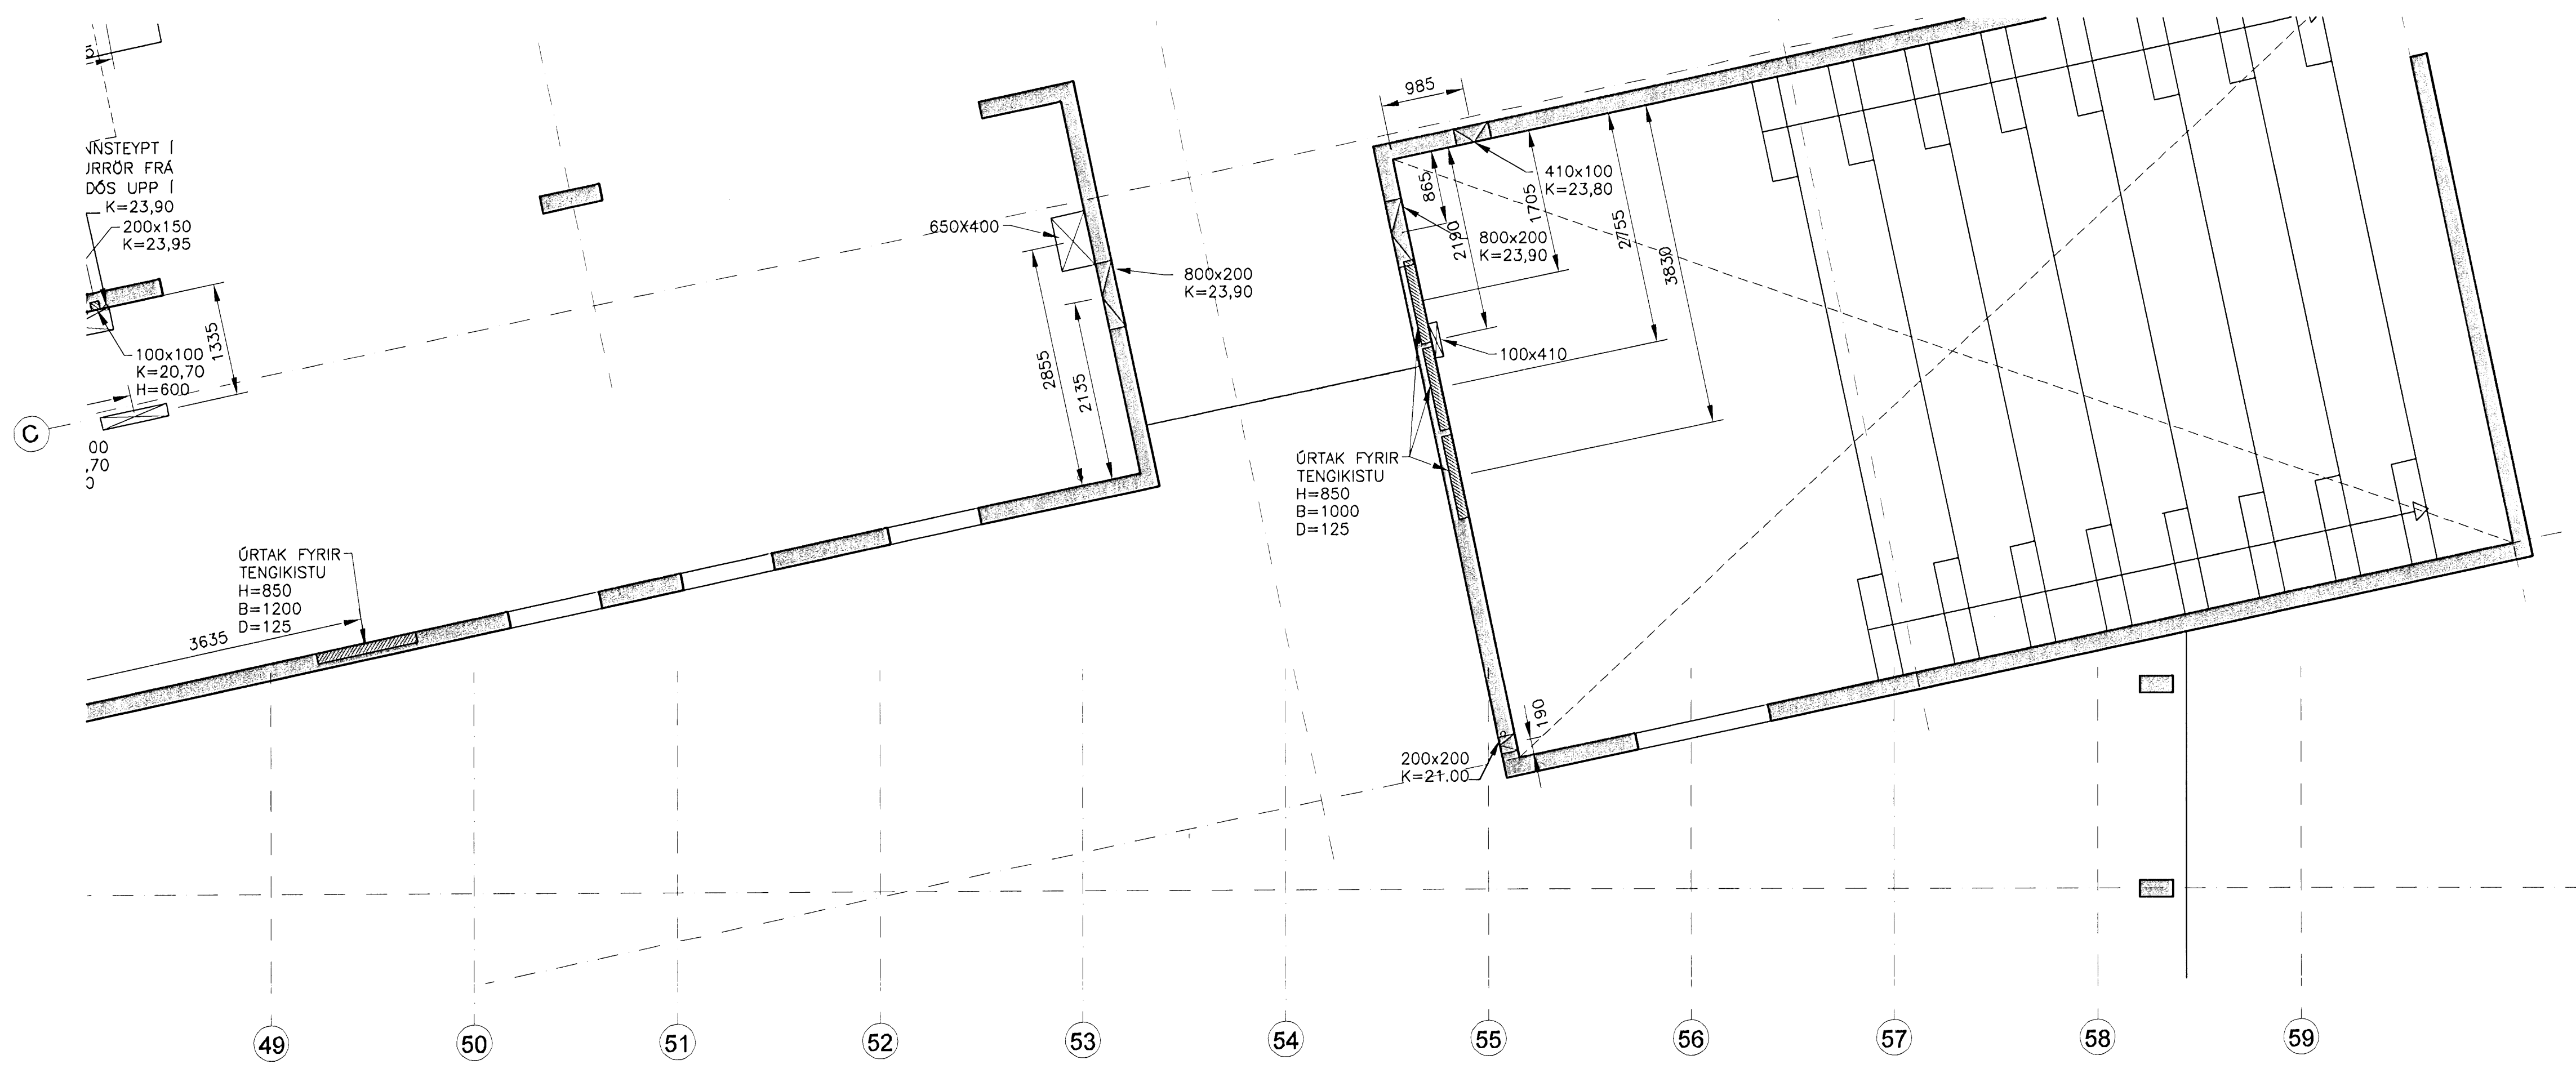


LYKILMYND



SKÝRINGAR:

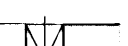- A x B  B MERKJAR GAT Í PLOTU STÆRD Amm x Bmm
 -  " RAUF Í SÖKKUL EDA VEGG Amm DJÚPA OG Bmm BREIDA NEDRI BRÚN Í KÓTA 10,00m OG HÆÐ 1000mm
 - A x B  " GAT Í SÖKKUL EDA VEGG, Amm BREITT OG Bmm Á HÆÐ NEDRI BRÚN Í KÓTA 10,00m
 - A x B  VL " AD GAT SÉ FAST VÍÐ LOFT
- ÖLL ÖNEFND MÁL ERU Í mm

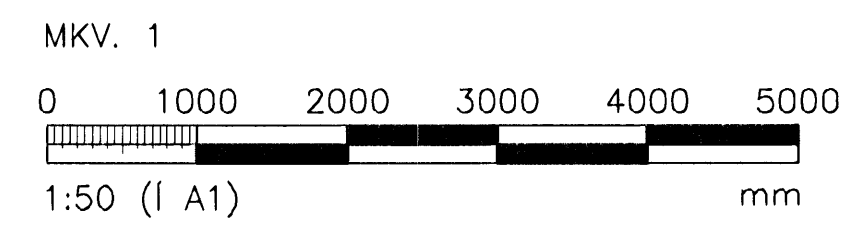

VGK HÖNNUN
 GRENSÁSGEVI 1 · 108 REYKJAVÍK · Sími: 422 3000 · Fax: 422 3001
 VEFFANG: www.vgkhonnun.is · NETFANG: vgkhonnun@vgkhonnun.is

HEITI VERKS:
HRAUNVALLASKÓLI 2. ÁF.
DREKAVELLIR 9, HAFNARFIRÐI

HEITI TEIKNINGAR:
GATAPLAN:
 1. HÆÐ, GRUNNMYND
 VEGGIR OG LOFTPLATA

MELT:	TEIKNAD:	DEYMSLUNUMER:	VNR:
HANNAÐ: HÓÓ/BIÓ/PB	YFRFARÐ: JGG	MKV: 1:50	NR. TEIKNINGAR: 3.151.218
DAGS, UNDIRSKRIFTAR: 31.12.2008	NAFN OG KT. HÖNNUNÐAR: VGK - HÖNNUN	430572-0169	B2-928
UNDIRSKRIFT HÖNNUNÐAR: LÁRUS ÁRSÆLSSON	200862-5119	ÚTGÁFA: R1	

GRUNNMYND
 MKV. 1