
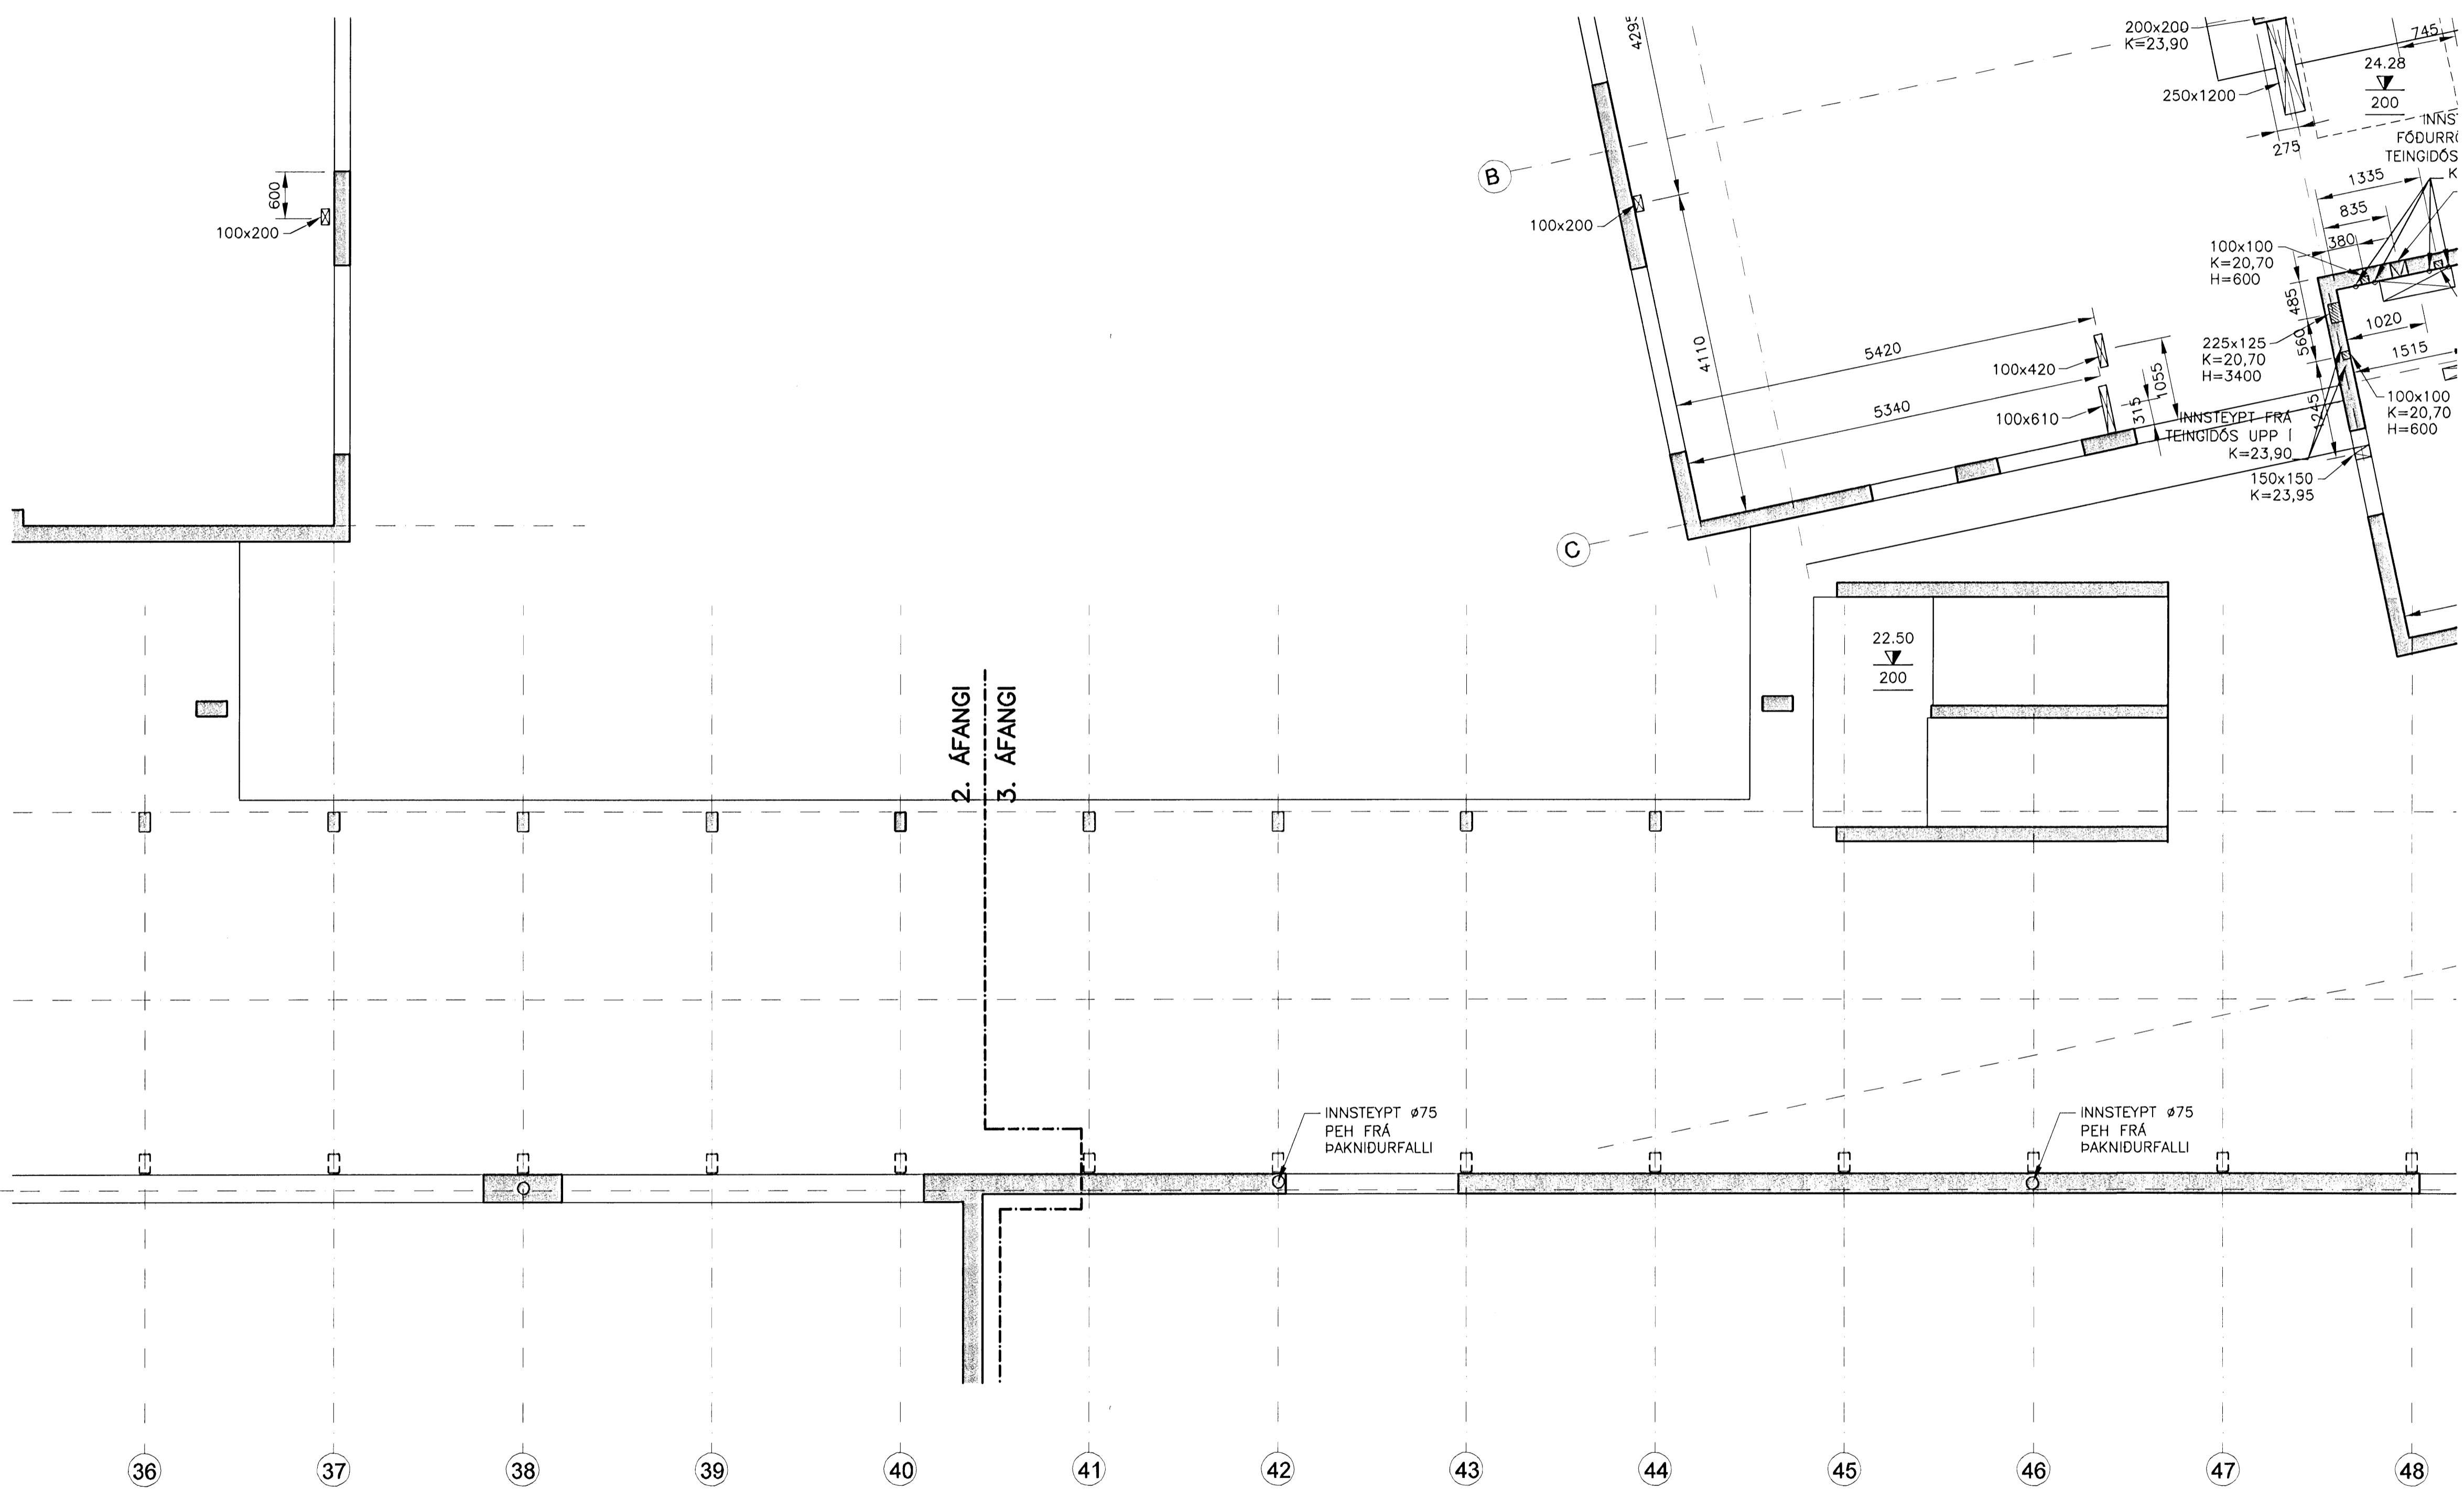


Samþykkt þann
18 AUG 2009
 Byggingatulltrúinn í Hafnarfirði
 F.h. Hrólfur S. Gunnlaugsson

ÚTGÁFUFRILL


NR.	DAGS	SKYRINGAR	HAHAND.
B1	10.10.2006	BYGGINGARTEIKNING	HÖÖ
B2	10.01.2007	MÁLSETTINGUM BÉTT VÍÐ OG LAGADAR	HÖÖ
R1	19.08.2008	REYNDARTEIKNING	HÖÖ

DAGS. UNDIRSKRIFTAR: NAFN OG KT. SAMREINGINGARHÖNDUÐAR:
 UNDIRSKRIFT SAMREINGINGARHÖNDUÐAR: *[Signature]*

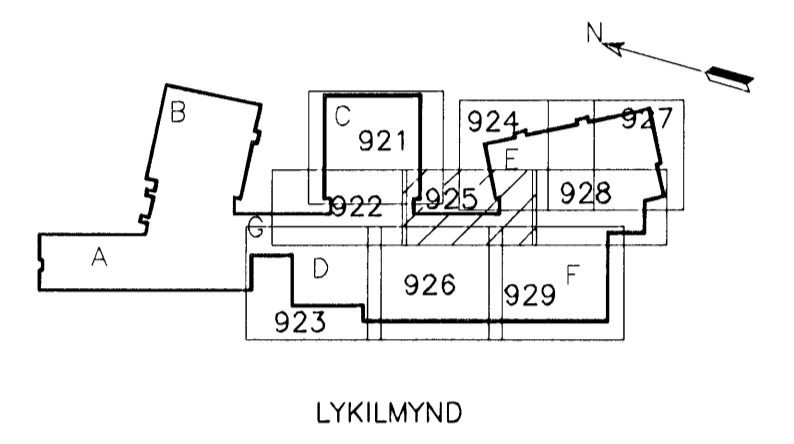

SKÝRINGAR:

- A x B MERKIR GAT Í PLÖTU STÆRD Amm x Bmm
- RAUF Í SÖKKUL EDA VEGG Amm DJÓPA OG Bmm BREIDA NEDRI BRÚN Í KÓTA 10,00m OG HÆÐ 1000mm
- GAT Í SÖKKUL EDA VEGG, Amm BREITT OG Bmm Á HÆÐ NEDRI BRÚN Í KÓTA 10,00m
- VL " AD GAT SÉ FAST VÍÐ LOFT ÖLL ÓNEFND MÁL ERU Í mm

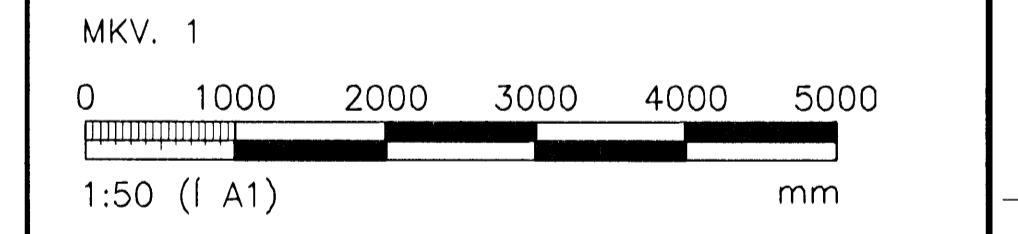

HRAUNVALLASKÓLI 2. ÁF.
 DREKAVELLIR 9, HAFNARFIRÐI

HEITI TEIKNINGAR: GATAPLAN;
 1. HÆÐ, GRUNNMYND VEGGIR OG LOFTPLATA

MÁLT:	TEIKNAD:	LS	GETISLUNUMER:	VNR:
HAHAND:	YFIRFARÐ:	JGG	MKV:	3.151.218
DAGS, UNDIRSKRIFTAR:	NAFN OG KT. HÖNNUÐAR:	VGK-HÖNNUN	430572-0169	B2-925
UNDIRSKRIFT HÖNNUÐAR:	LÁRUS-ÁRSELSSON		200862-5119	ÚTGÁFA: R1

GRUNNMYND
 MKV. 1