


Samþykkt bann
18 AUG 2009
Byggingafræðingur í Hafnarfirði
F.h. Hrólfur S. Gunnlaugsson

ÚTGÁFUERILL

NOGUR:	DAGS:	SKÝRINGAR:	HANNAÐ:
B1	10.10.2006	BYGGINGARTEIKNING	HÓÓ
B2	10.01.2007	MÁLSETTINGUM BÉTT VID OG LAGADAR	HÓÓ
R1	19.08.2008	REYNDARTEIKNING	HÓÓ

DAGS. UNDIRSKRIFAÐ: NAFN OG KT. SAMREINGINGARHÖNDL.Þ. UNDIRSKRIFT SAMREINGINGARHÖNDL.Þ. *Jab*

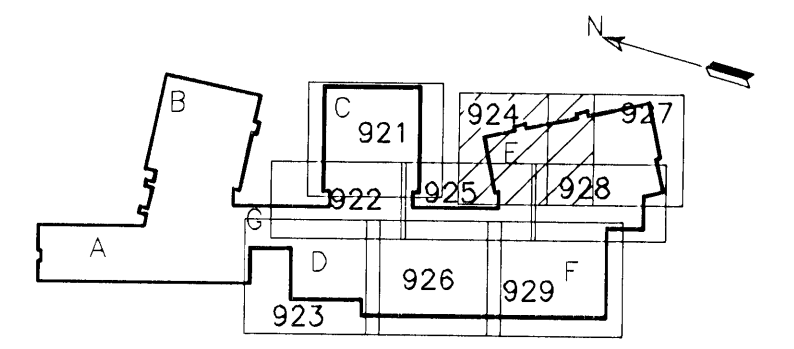


LYKILMYND



SKÝRINGAR:

- A x B B MERKIR GAT Í PLÖTU STÆRD Amm x Bmm
 - RAUF Í SÖKKUL EDA VEGG Amm DJÚPA OG Bmm BREIDA NEDRI BRÚN Í KÓTA 10,00m OG HÆÐ 1000mm
 - A x B K=10,00 H=1000 GAT Í SÖKKUL EDA VEGG, Amm BREITT OG Bmm Á HÆÐ NEDRI BRÚN Í KÓTA 10,00m
 - A x B K=10,00 AD GAT SÉ FAST VID LOFT
- ÖLL ÖNEFND MÁL ERU í mm

MKV. 1

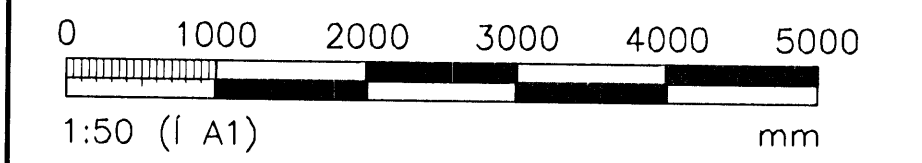

ÖLL AFNOT OG AFREIÐUN TEIKNINGAR, AD HLUTA EDA HEILD, ER HÁÐ SKRIFLEDDU LEYFI HÖFUNDA.



GRENSÁSVÆGI 1 · 108 REYKJAVÍK · Sími: 422 3000 · Fax: 422 3001
VEFFANG: www.vgkhonnun.is · NETFANG: vgkhonnun@vgkhonnun.is

HEITI VERKS:

HRAUNVALLASKÓLI 2. AF.
DREKAPELLIR 9, HAFNARFIRÐI

HEITI TEIKNINGAR:
GATAPLAN;
1. HÆÐ, GRUNNMYND
VEGGIR OG LOFTPLATA

MELT:	TEIKNAD:	GEYMSLUNUMER:	VNR:
HANNAÐ: HÓÓ/BO/PB	YFIRFARÐ: JGG	MKV: 1:50	NR. TEIKNINGAR: 3.151.218
DAGS. UNDIRSKRIFAÐ: 31.12.2008	NAFN OG KT. HÖNDL.Þ.: VGK-HÖNNUN	430572-0169	B2-924
UNDIRSKRIFT HÖNDL.Þ.: LÁRUS ÁRSELSSON	200862-5119	ÓTGÁFA: R1	

GRUNNMYND
MKV. 1

2. AFANGI
3. AFANGI