


GRUNNMYND  
MKV. 1

Samþykkt þann  
18 AUG 2009  
Byggingatulltrúinn í Hafnarfirði  
F.h. Hrólfur S. Gunnlaugsson

ÚTGÁFUFERILL


NÖMUR	DAGS	SKYRINGAR	HANNAÐ
B1	10.10.2006	BYGGINGARTEIKNING	HÓÓ
B2	04.12.2006	MÁLSETNINGUM BETT VÍÐ OG KÓTUM BREYTT	HÓÓ
R1	19.08.2008	REYNDARTEIKNING	HÓÓ

DAGS. UNDIRSKRIFTAR: NAFN OG KT. SAMRÆMINGARHÖNNUNÐAR:  
UNDIRSKRIFT SAMRÆMINGARHÖNNUNÐAR:

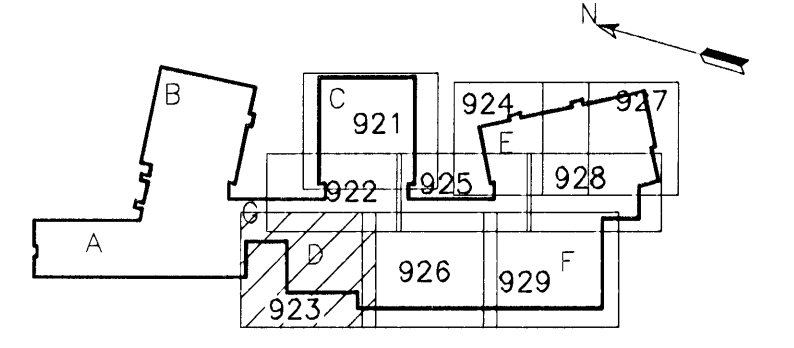

LYKILMYND

- SKÝRINGAR:
- A x B B MERKIR GAT Í PLÖTU STÆRD Amm x Bmm
  - A x B RAUF Í SÖKKUL EDA VEGG Amm DJÚPA OG Bmm BREIDA NEDRI BRÚN Í KÓTA 10,00m OG HÆÐ 1000mm
  - A x B K=10,00 H=1000
  - A x B K=10,00 H=1000
  - VL AD GAT SÉ FAST VÍÐ LOFT ÖLL ÓNEFND MÁL ERU Í mm

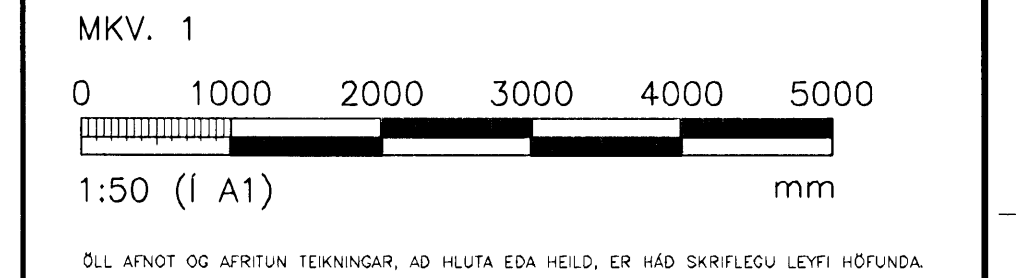

**VGK HÖNNUN**  
GRENÞSÁSVEGI 1 · 108 REYKJAVÍK · Sími: 422 3000 · Fax: 422 3001  
VEFFANG: www.vgkhonnun.is · NETFANG: vgkhonnun@vgkhonnun.is

HEITI TEIKNINGAR:  
**HRAUNVALLASKÓLI 2. ÁF.**  
DREKAVELLIR 9, HAFNARFIRÐI

HEITI TEIKNINGAR:  
GATAPLAN:  
1. HÆÐ, GRUNNMYND  
VEGGIR OG LOFTPLATA

MELT	TEIKNAD	GEYMSLUNÚMÉR	VNR
HANNAÐ	YRFARÐ	MKV	NR. TEIKNINGAR
DAGS. UNDIRSKRIFTAR:	NAFN OG KT. HÖNNUNÐAR:		
UNDIRSKRIFT HÖNNUNÐAR:	LÁRUS ÁRSÆLSSON	200862-5119	ÚTGÁFA: R1

**B2-923**