
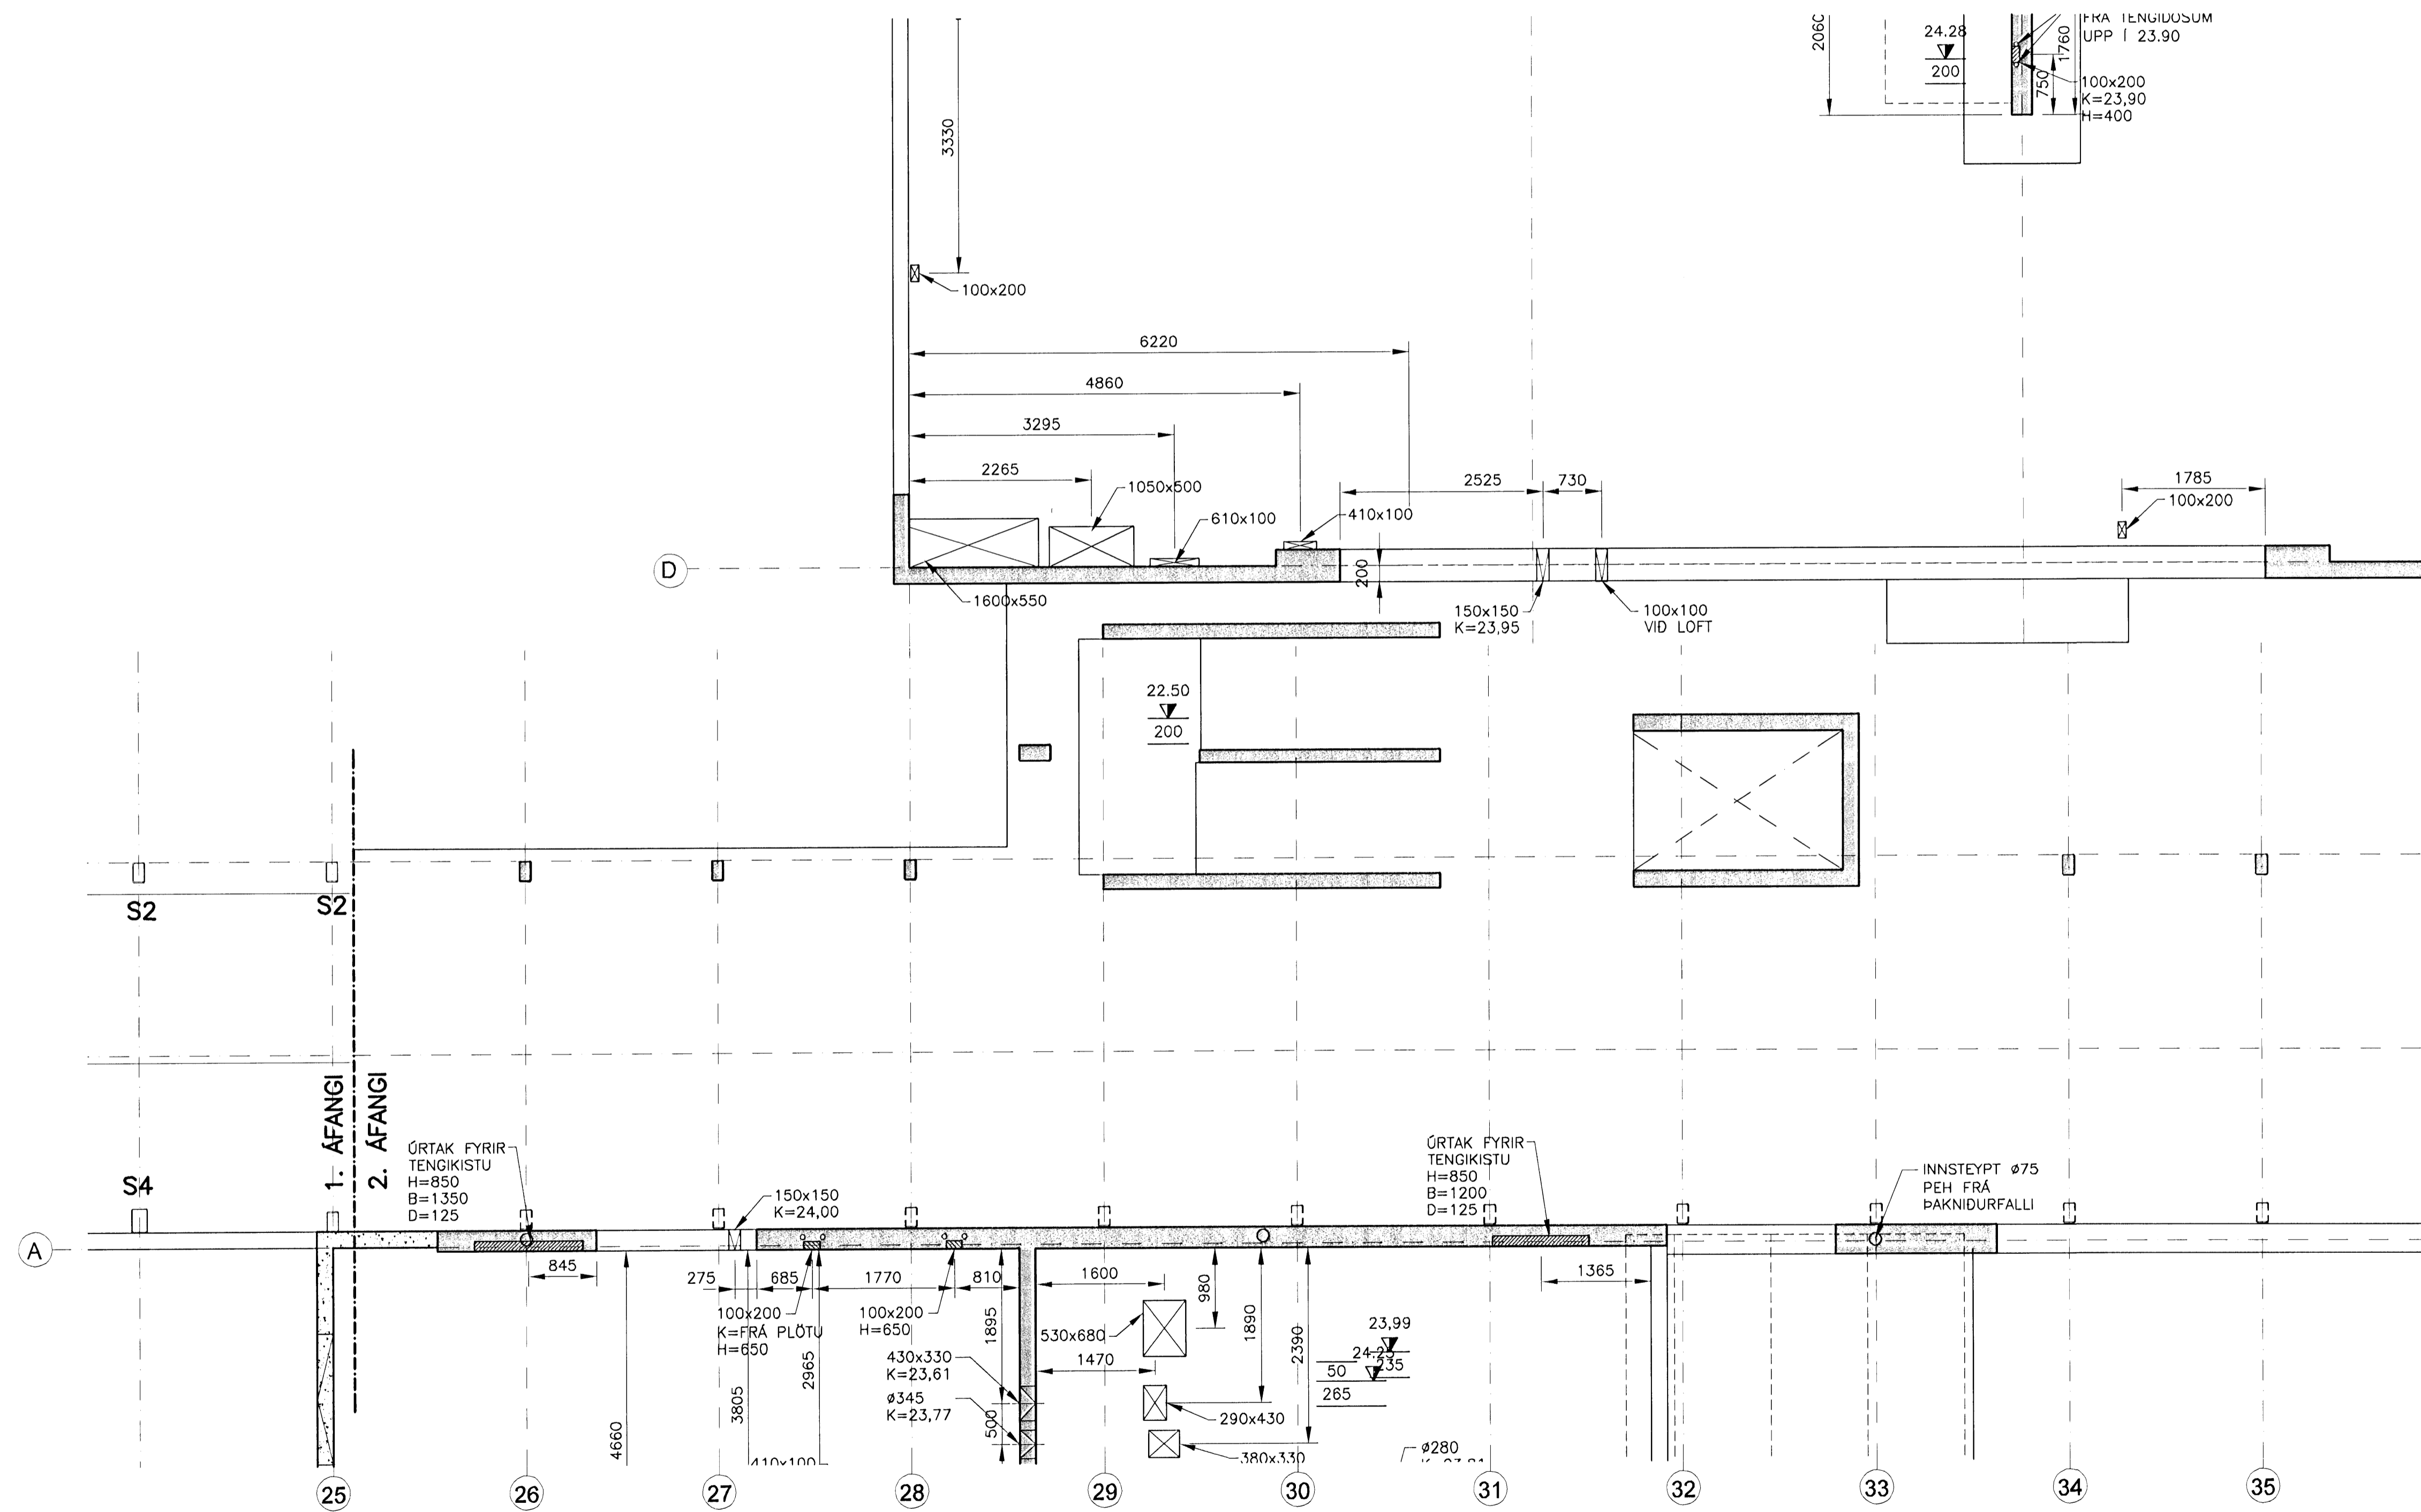


Samþykkt þann
18 AUG 2009
Byggingaútrunni- og návarfirði
Eh. Hrólfur S. Gunnlaugsson

ÓTGÁFUERILL


NÚMÉR:	DAGS:	SKYRINGAR:	HANNAÐ:
B1	10.10.2006	BYGGINGARTEIKNING	HÖÖ
B2	10.01.2007	MÁLSETNINGUM BÆTT VÍÐ OG LAGADAR	HÖÖ
R1	19.08.2008	REYNDARTEIKNING	HÖÖ

DAGS UNDRISKRIFTAR: NAFN OG KT. SAMREYNDINGARHÖNNUÐAR:
UNDRISKRIFT SAMREYNDINGARHÖNNUÐAR: *[Signature]*

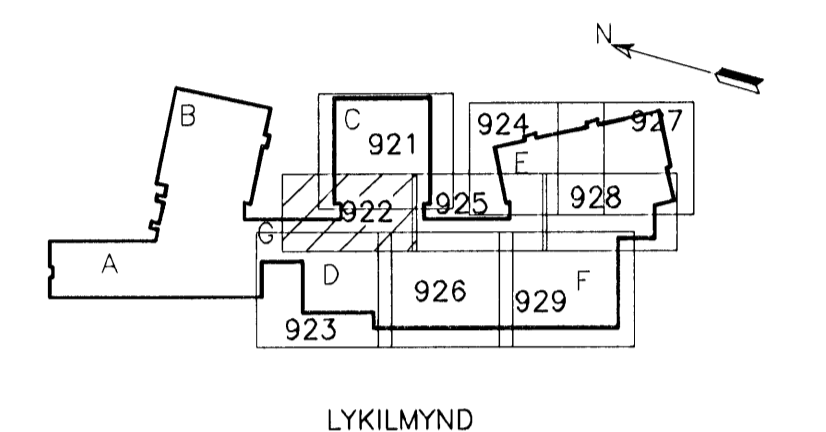

SKÝRINGAR:

- A x B B MERKIR GAT Í PLÖTU
A STÆRD Amm x Bmm
- A x B RAUF Í SÖKKUL EDA VEGG
Amm DJÚPA OG Bmm
BREIDA NEDRI BRÚN Í
KÓTA 10,00m OG HÆÐ 1000mm
- A x B GAT Í SÖKKUL EDA VEGG,
Amm BREITT OG Bmm Á HÆÐ
NEDRI BRÚN Í KÓTA 10,00m
- VL AD GAT SÉ FAST VID LOFT
- ÖLL ÓNEFND MÁL ERU Í mm

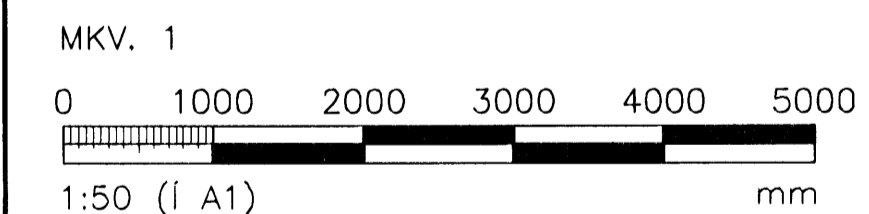

ÖLL AÞGÖT OG AFRTUN TEIKNINGAR, AD HELTA EDA HELD, ER HÁÐ SKRIFLEU LEYFI HÖFUNDA.

VGK HÖNNUN

GRÉNSÁSVEGI 1 · 108 REYKJAVÍK · Sími: 422 3000 · Fax: 422 3001
VEFFANG: www.vgkhonnun.is · NETFANG: vgkhonnun@vgkhonnun.is

HEITI VERKS:

HRAUNVALLASKÓLI 2. AF.
DREKAVELLIR 9, HAFNARFIRÐI

HEITI TEIKNINGAR:

GATAPLAN:
1. HÆÐ, GRUNNMYND
VEGGIR OG LOFTPLATA

MELT:	TEIKNAR:	GEYMSLUNUMER:	VNR:
	LS		3.151.218
HANNAÐ:	YRFRÁR:	MKV:	NR. TEIKNINGAR:
HÖÖ/BÍO/PB	JGC	1:50	
DAGS UNDRISKRIFTAR:	NAFN OG KT. HÖNNUÐAR:		B2-922
31.12.2008	VGK-HÖNNUN	430572-0169	
UNDRISKRIFT HÖNNUÐAR:	LÁRUS ARSÉLSSON	200862-5119	ÓTGÁFA: R1