


Samþykkt þann  
18 AUG 2009  
Byggingafráunir í Hafnarfirði  
F.h. Hrólfrur S. Gunnlaugsson

ÚTGÁFUFRILL

NÚMÉR:	DAGS:	SKÝRINGAR:	HANNAÐ:
B1	10.10.2006	BYGGINGARTEIKNING	HÓÓ
B2	04.12.2006	MÁLSETNINGUM BÉTT VÍÐ OG LAGADAR	HÓÓ
B3	10.01.2007	MÁLSETNINGAR LAGADAR OG GÖT	HÓÓ
R1	19.08.2008	REYNDARTEIKNING	HÓÓ

DAGS- UNDRISKRIFTAR: NAFN OG KT. SAMREINGINGAR-ÖNNUDAR:

UNDRISKRIFT SAMREINGINGAR-ÖNNUDAR:

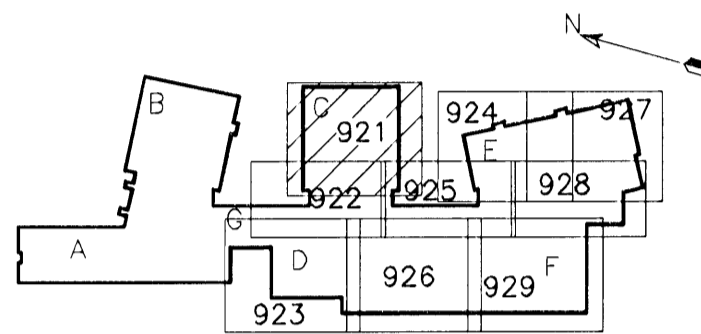

LYKILMYND

SKÝRINGAR:

- A x B B MERKIR GAT Í PLÖTU  
A STÆRD Amm x Bmm
- RAUF Í SÖKKUL EDA VEGG  
Amm DJÚPA OG Bmm  
BREIDA NEDRI BRÚN Í  
KÓTA 10,00m OG HÆÐ 1000mm
- A x B " GAT Í SÖKKUL EDA VEGG,  
Amm BREITT OG Bmm Á HÆÐ  
NEDRI BRÚN Í KÓTA 10,00m
- A x B VL " AD GAT SÉ FAST VÍÐ LOFT
- ÖLL ÖNEFND MÁL ERU Í mm

MKV. 1

0 1000 2000 3000 4000 5000

1:50 (I A1)

ÖLL AFNOT OG AFRITUN TEIKNINGAR. AD HLUÐA EDA HEIÐ. ER HÆÐ SKRIFLEGU LEYFI HÖFUNDA.

**VGK HÖNNUN**

GRENSÁSVEGI 1 · 108 REYKJAVÍK · Sími: 422 3000 · FAX: 422 3001  
VEFFANG: www.vgkhonnun.is · NETFANG: vgkhonnun@vgkhonnun.is


HEITI VERKS:

**HRAUNVALLASKÓLI 2. AF.**  
DREKAVELLIR 9, HAFNARFIRÐI

HEITI TEIKNINGAR:

GATAPLAN;  
1. HÆÐ, GRUNNMYND  
VEGGIR OG LOFTPLATA

MÁLI:	TEIKNAD:	GEYMSLUNGNER:	VNR:
HANNAÐ:	YRFRABD:	MKV:	NR. TEIKNINGAR:
DAGS- UNDRISKRIFTAR:	NAFN OG KT. HÖNNUDAR:		
31.12.2008	VGK-HÖNNUN	430572-0169	<b>B2-921</b>
UNDRISKRIFT HÖNNUDAR:	UNDRISKRIFT HÖNNUDAR:	ÚTGÁFA:	
LÁRUS ÁRSÉLSSON		200862-5119	<b>R1</b>

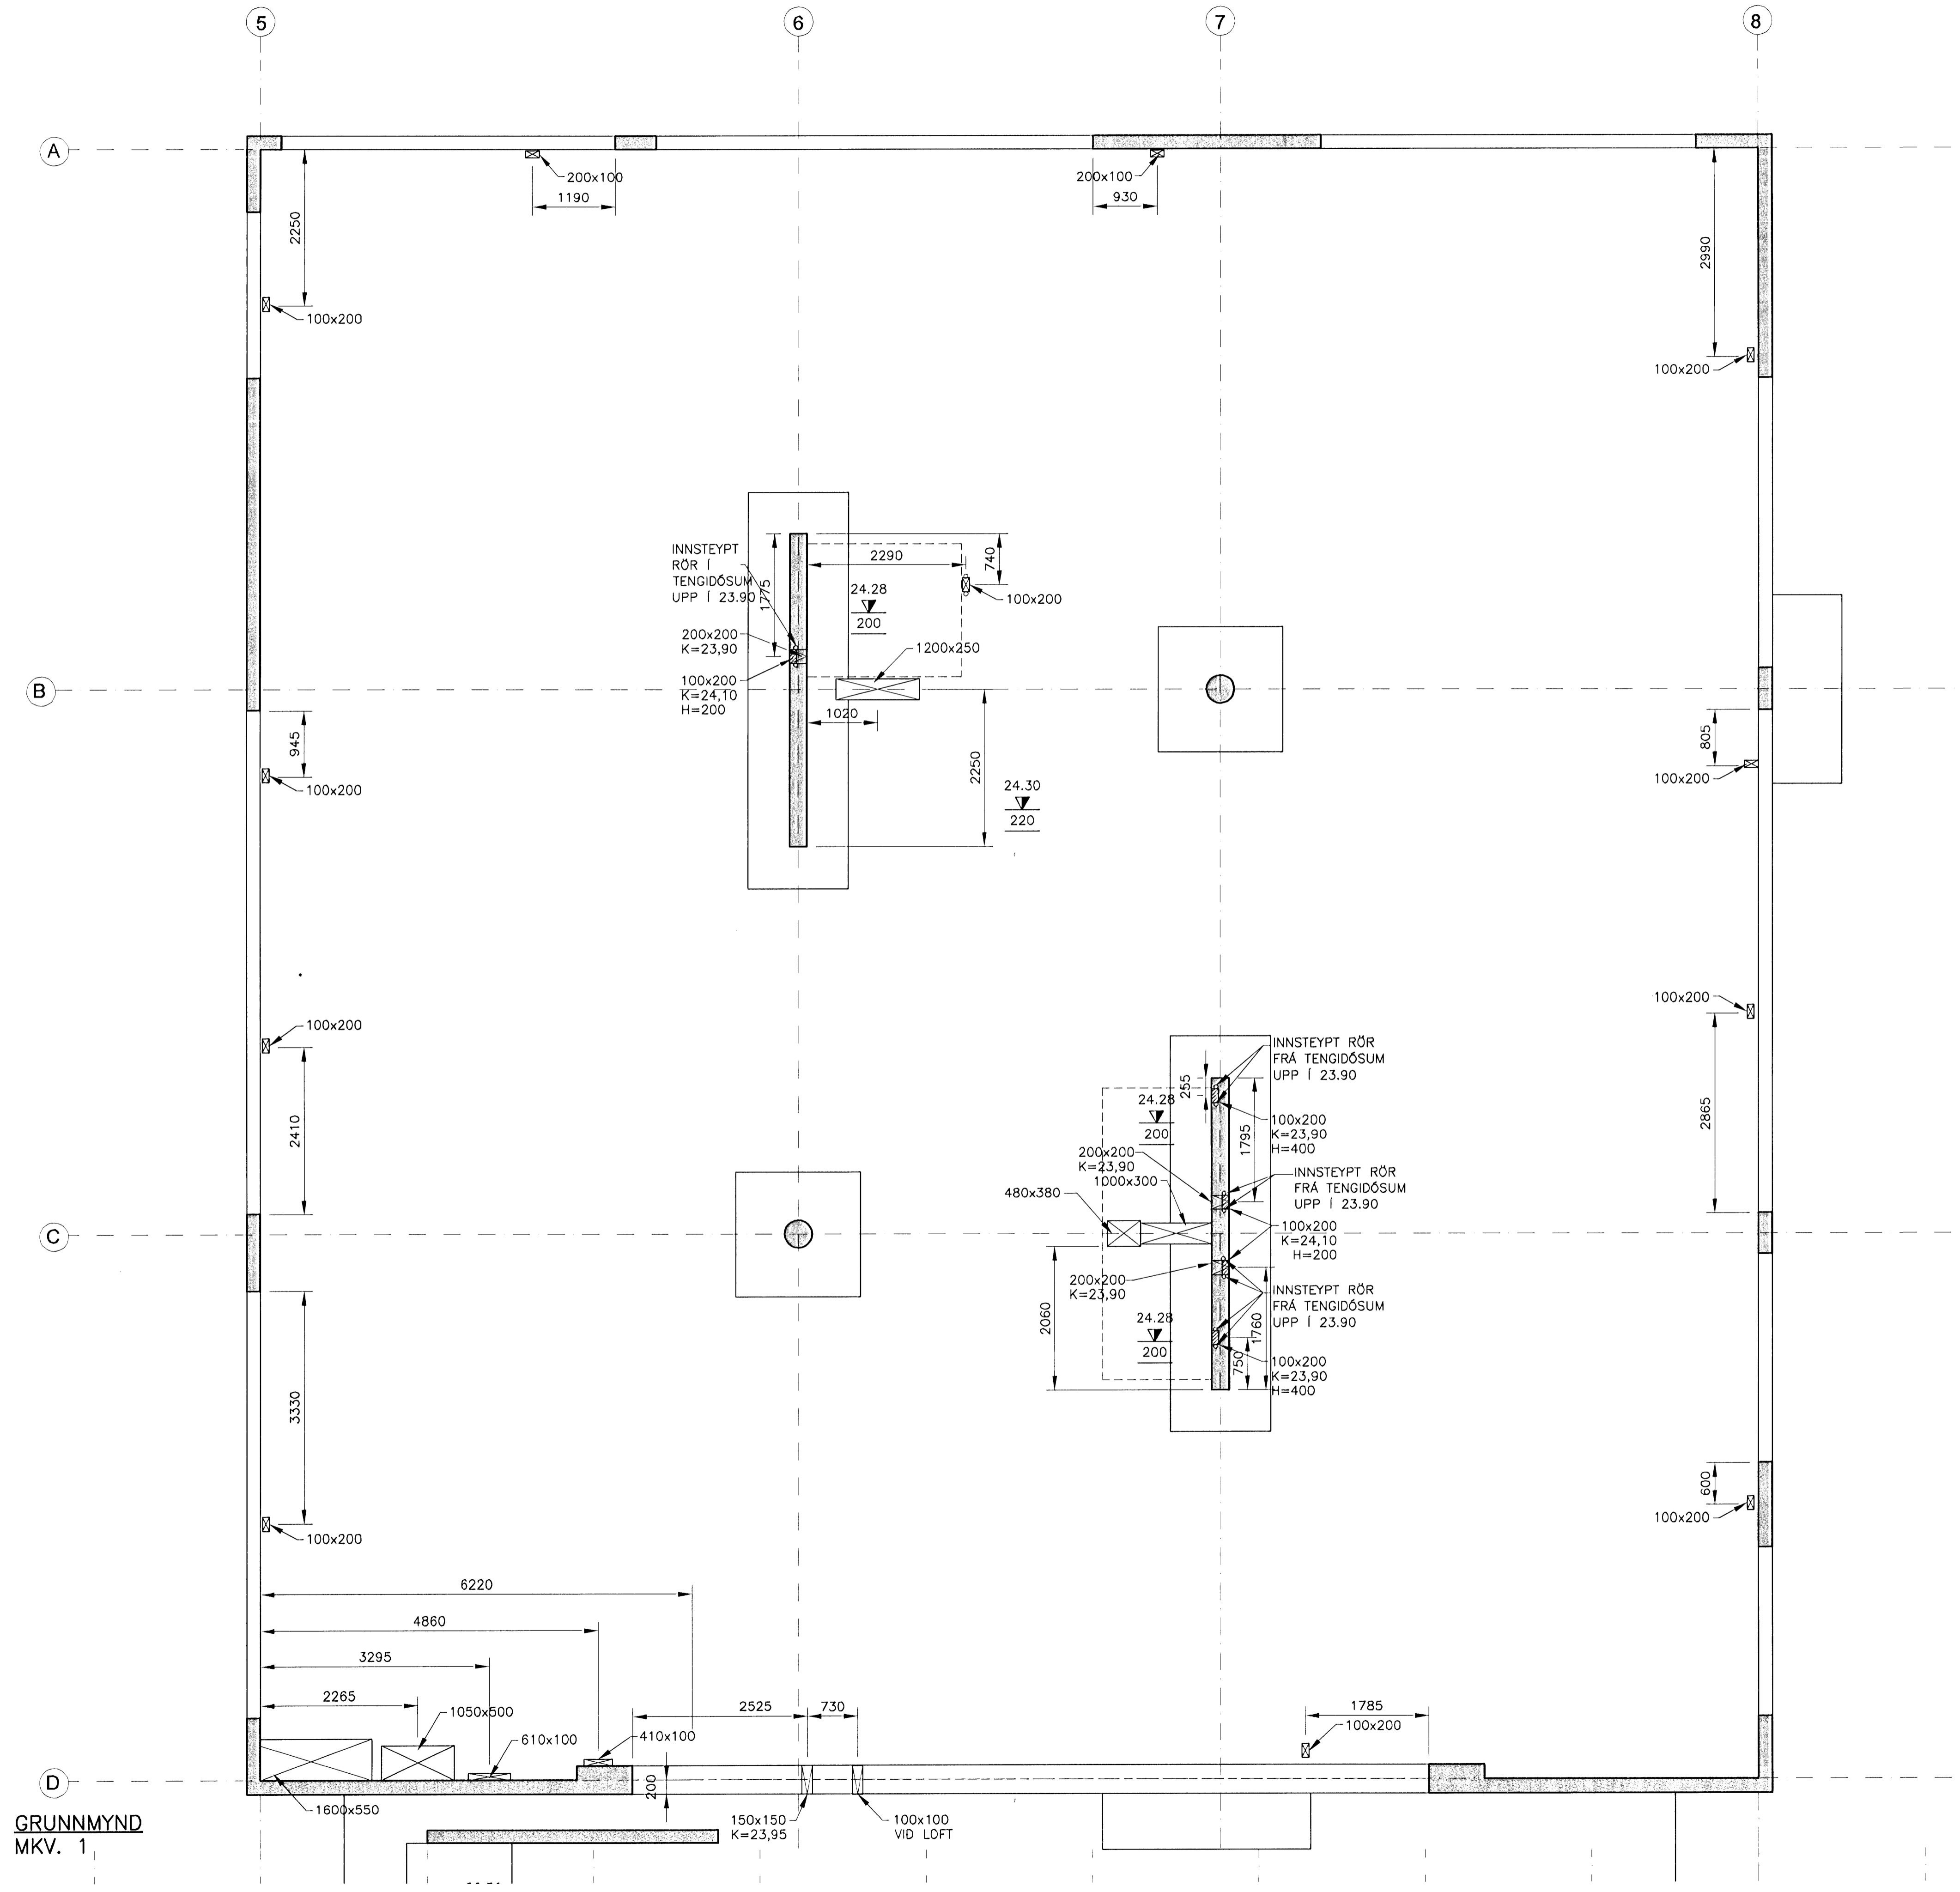

GRUNNMYND  
MKV. 1