


Samþykkt bann
 18 AUG 2009
 Byggingatvitrúnaður í Hafnarfirði
 F.h. Höfður S. Gunnlaugsson

ÚTGÁFUFERILL			
NÚMÉR	DAGS	SKYRINGAR	MANNAÐ
B1	25.10.2006	BYGGINGARTEIKNING	HÖÖ
B2	24.08.2007	MÁLSETT GÖT	LÁ
R1	19.08.2008	REYNDARTEIKNING	LÁ

DAGS. UNDIRSKRIFTAR: NAFN OG KT. SAMRÆMINGARHÖNNUNÐAR:
 UNDIRSKRIFT SAMRÆMINGARHÖNNUNÐAR: *[Signature]*

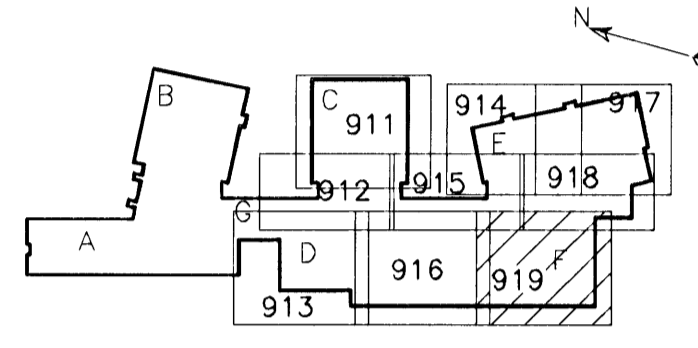

LYKILMYND

SKÝRINGAR:

- A x B B MERKIR GAT Í PLÖTU STÆRD Amm x Bmm
- RAUF Í SÖKKUL EDA VEGG Amm DJÚPA OG Bmm BREIDA NEDRI BRÚN Í KÓTA 10,00m OG HÆÐ 1000mm
- A x B K=10,00 H=1000 " GAT Í SÖKKUL EDA VEGG, Amm BREITT OG Bmm Á HÆÐ NEDRI BRÚN Í KÓTA 10,00m
- VL " AD GAT SÉ FAST VID LOFT ÖLL ÖNEFND MÁL ERU Í mm

MKV. 1
 0 1000 2000 3000 4000 5000
 1:50 (1 A1) mm
 ÖLL AFNOT OG AFRITUN TEIKNINGAR, AD HLUTA EDA HEILD, ER HÁÐ SKRIFLEGU LEYFI HÖFUNDA.

VGK HÖNNUN
 GREINISÁRVEGI 1 · 108 REYKJAVÍK · Sími: 422 3000 · Fax: 422 3001
 VEFFANG: www.vgkhonnun.is · NETFANG: vgkhonnun@vgkhonnun.is

HEITI VERKS:
HRAUNVALLASKÓLI 2. ÁF.
DREKAVELLIR 9, HAFNARFIRDI

HEITI TEIKNINGAR:
GATAPLAN;
UNDIRSTÖÐUR
GRUNNMYND

MEIÐ:	TEIKNAD:	GEYMSLUNÚMÉR:	VNR:
HANNAÐ:	YRFARÐ:	MKV:	NR. TEIKNINGAR:
DAGS. UNDIRSKRIFTAR:	NAFN OG KT. HÖNNUNÐAR:	430572-0169	B2-919
UNDIRSKRIFT HÖNNUNÐAR:	VGK - HÖNNUN	200862-5119	ÚTGÁFA:
LÁRUS ÁRSÁLSSON	<i>[Signature]</i>		R1

GRUNNMYND
 MKV. 1