


GRUNNMYND
MKV. 1

Sambýkkt þann
18 AUG 2009
Byggingatulltrúinn í Hafnarfirði
F.h. Hrólfur S. Gunnlaugsson

ÚTGÁFUFRILL


NÚMÉR	DAGS	SKIRNINGAR	HANNAÐ
B1	10.10.2006	BYGGINGARTEIKNING	HÖÖ
B2	24.08.2007	MÁLSETT GÖT	LÁ
R1	19.08.2008	REYNDARTEIKNING	LÁ

DAGS. UNDIRSKRIFTAR: NAFN OG KT. SAMRÆMINGARHÖNDUÐAR:
UNDIRSKRIFT SAMRÆMINGARHÖNDUÐAR:

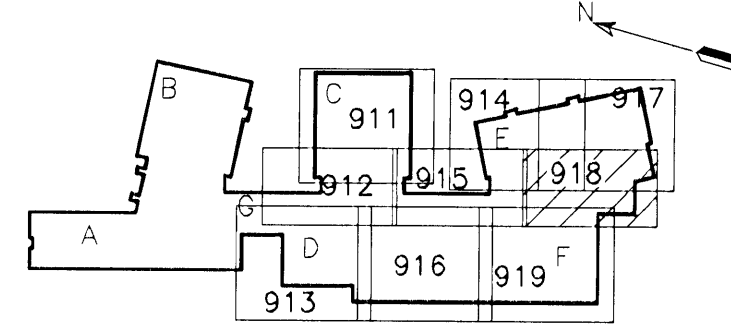

SKÝRINGAR:

- A x B B MERKIR GAT Í PLÖTU
A STÆRD Amm x Bmm
- " RAUF Í SÖKKUL EDA VEGG
Amm DJÚPA OG Bmm
BREIDA NEDRI BRÚN Í
KÓTA 10,00m OG HÆÐ 1000mm
- A x B " GAT Í SÖKKUL EDA VEGG,
Amm BREITT OG Bmm Á HÆÐ
NEDRI BRÚN Í KÓTA 10,00m
- A x B VL " AD GAT SÉ FAST VID LOFT
ÖLL ÖNEFND MÁL ERU Í mm

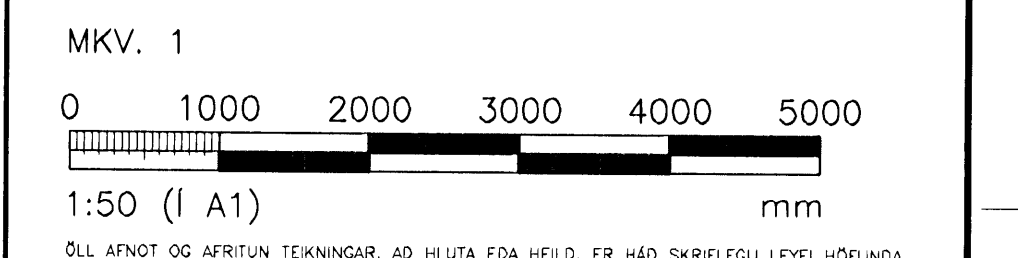

VGK HÖNNUN
GRENÁSÁVEGI 1 - 108 REYKJAVÍK - Sími: 422 3000 - Fax: 422 3001
VEFFANG: www.vgkhonnun.is - NEIFANG: vgkhonnun@vgkhonnun.is

HETI TEIKNINGAR:
HRAUNVALLASKÓLI 2. AF.
DREKAVELLIR 9, HAFNARFIRÐI

HETI TEIKNINGAR:
GATAPLAN:
UNDIRSTÖÐUR
GRUNNMYND

MÁLI:	TEIKNAD:	GETISLUNÚMÉR:	VNR:
HANNAÐ:	YTIRFARID:	MKV:	VR. TEIKNINGAR:
DAGS. UNDIRSKRIFTAR:	NAFN OG KT. HÖNDUÐAR:	430572-0169	B2-918
UNDIRSKRIFT HÖNDUÐAR:	LÁRUS ÁRSELSSON	200862-5119	ÚTGAFA: R1