


GRUNNMYND
MKV. 1

Samþykkt þann
18 AUG 2009
Byggingafráttunn í Hafnarfirði
F.h. Hrólfur S. Gunnlaugsson

ÓTGÁFUFERILL

NÚMÉR	DAGS	SKÝRINGAR	HANNAÐ
B1	25.10.2006	BYGGINGARTEIKNING	HÓÓ
B2	24.08.2007	MÁLSETT GÖT	LÁ
B3	29.08.2007	STÆKKUN HÖSS	LÁ
R1	19.08.2008	REYNDARTEIKNING	LÁ


DAGS. UNDIRSKRIFTAR: NAFN OG KT. SAMRÆMINGARHÖNNUNAR:
UNDIRSKRIFT SAMRÆMINGARHÖNNUNAR: *[Signature]*

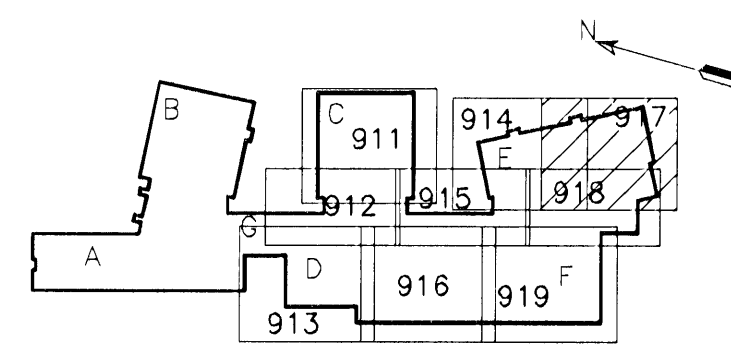

LYKILMYND

SKÝRINGAR:

- A x B B MERKIR GAT Í PLÖTU
A STÆRD Amm x Bmm
- RAUF Í SÖKKUL EDA VEGG
Amm DJÚPA OG Bmm
BREIDA NEDRI BRÚN Í
KÓTA 10,00m OG HÆÐ 1000mm
- A x B MERKIR GAT Í SÖKKUL EDA VEGG,
Amm BREITT OG Bmm Á HÆÐ
NEDRI BRÚN Í KÓTA 10,00m
K=10,00
- VL AD GAT SÉ FAST VID LOFT
ÖLL ÓNEFND MÁL ERU Í mm

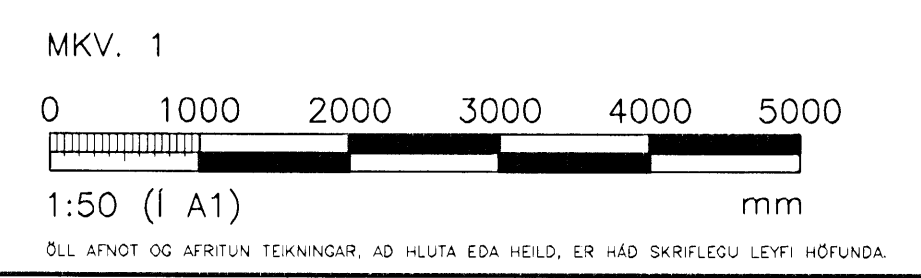

VGK HÖNNUN
GRENSÁSVEGI 1 · 108 REYKJAVÍK · Sími: 422 3000 · Faxi: 422 3001
VEFFANG: www.vgkhonnun.is · NETFANG: vgkhonnun@vgkhonnun.is

HEITI VERKS:
HRAUNVALLASKÓLI 2. AF.
DREKAVELLIR 9, HAFNARFIRDI

HEITI TEKNINGAR:
GATAPLAN;
UNDIRSTÖÐUR
GRUNNMYND

MÁL:	TEKNAÐ:	GEYMSLUNÚMÉR:	VNR:
HANNAÐ:	LS		3.151.218
DAGS. UNDIRSKRIFTAR:	YFIRFARÐ:	MKV:	NR. TEKNINGAR:
31.12.2008	JGG	1:50	B2-917
UNDIRSKRIFT HÖNNUNAR:	NAFN OG KT. HÖNNUNAR:	430572-0169	ÓTGÁFA:
LÁRUS ÁRSÆLSSON	VGK-HÖNNUN		R1