


Samþykkt þann  
**18 AUG 2009**  
 Byggingatulltrúinn í Hafnarfirði  
 F.h. Hrólfur S. Gunnlaugsson

ÚTGÁFUERILL			
NÚMÉR	DAGS	SKRÍNINGAR	ÞAKNAD
B1	25.10.2006	BYGGINGARTEIKNING	HÖÖ
B2	24.08.2007	MÁLSETT GÖT	LÁ
R1	19.08.2008	REYNDARTEIKNING	LÁ

DAGS. UNDIRSKRIFTAR: NAFN OG KT. SAMRÆMINGARHÖNNUNAR:  
 UNDIRSKRIFT SAMRÆMINGARHÖNNUNAR: *[Signature]*

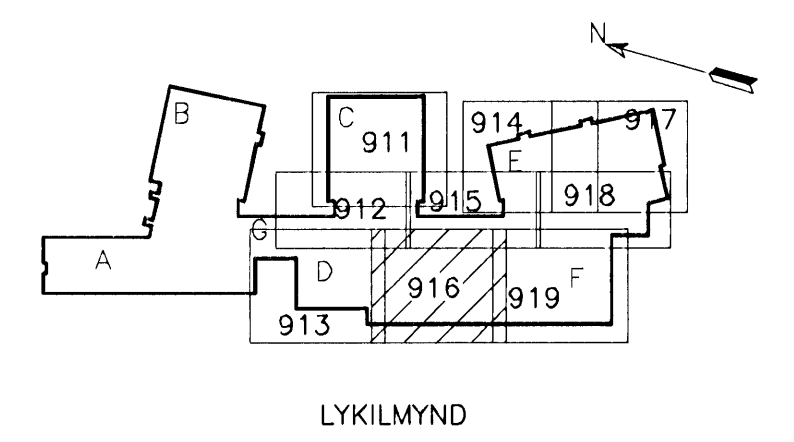

- SKÝRINGAR:**
- A x B B MERKIR CAT Í PLÖTU STÆRD Amm x Bmm
  - RAUF Í SÖKKUL EDA VEGG Amm DJÚPA OG Bmm BREIDA NEDRI BRÚN Í KÓTA 10,00m OG HÆÐ 1000mm
  - A x B CAT Í SÖKKUL EDA VEGG, Amm BREITT OG Bmm Á HÆÐ NEDRI BRÚN Í KÓTA 10,00m
  - VL AD GAT SÉ FAST VID LOFT
- ÖLL ÓNEFND MÁL ERU Í mm
- MKV. 1
- 0 1000 2000 3000 4000 5000  
 1:50 (I A1) mm
- ÖLL AFNOT OG AFRITUN TEIKNINGAR, AD HELTA EDA HEILD, ER HÁÐ SKRIFLEGU LETTI HÖFUNDA.

**VGK HÖNNUN**  
 GRENSÁSVEGI 1 · 108 REYKJAVÍK · Sími: 422 3000 · Faxi: 422 3001  
 VEFANG: www.vgkhonnun.is · NETFANG: vgkhonnun@vgkhonnun.is

HEITI VERKS:  
**HRAUNVALLASKÓLI 2. AF.**  
 DREKAPELLIR 9, HAFNARFIRDI

HEITI TEIKNINGAR:  
 GATAPLAN:  
 UNDIRSTÖÐUR  
 GRUNNMYND

MELT:	TEIKNAD:	LS	GEYMSLUNÚMÉR:	VNR:	3.151.218
ÞAKNAD:	YFIRFARID:	JGG	MKV:	NR. TEIKNINGAR:	<b>B2-916</b>
DAGS. UNDIRSKRIFTAR:	NAFN OG KT. HÖNNUNAR:	VGK-HÖNNUN	430572-0169	ÚTGÁFA:	<b>R1</b>
UNDIRSKRIFT HÖNNUNAR:	LÁRUS ÁRSELSSON		200862-5119		

GRUNNMYND  
 MKV. 1