


Samþykkt
 18 AUG 2008
 Byggingaruturnir í rafurarmóti
 F.h. Hrólfur S. Gunnlaugsson


ÓTGÁFUFRILL			
NR.	DAGS	SKRIFINGAR	HAUND.
B1	25.10.2006	BYGGINGARTEIKNING	HÖÖ
R1	19.08.2008	REYNDARTEIKNING	HÖÖ

DAGS. UNDIRSKRIFTAR: NAFN OG KT. SAMRÆMINGARHÖNNUÐAR
 UNDIRSKRIFT SAMRÆMINGARHÖNNUÐAR

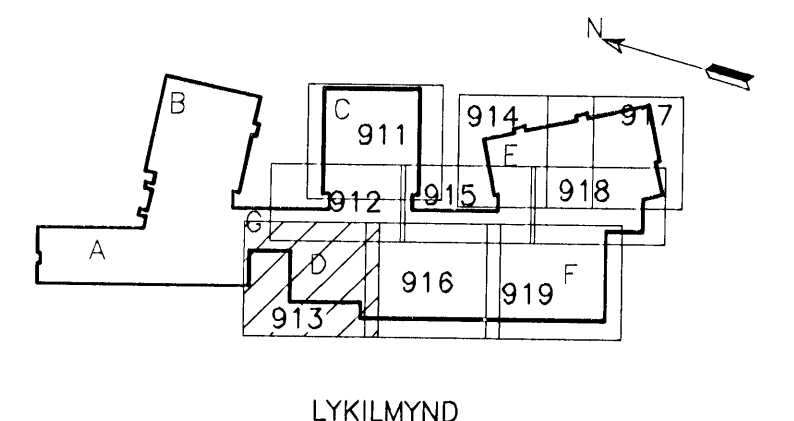

SKÝRINGAR:

- A x B B MERKIR GAT Í PLÖTU STÆRD Amm x Bmm
- RAUF Í SÖKKUL EDA VEGG Amm DJÚPA OG Bmm BREIDA NEDRI BRÚN Í KÓTA 10,00m OG HÆD 1000mm
- A x B GAT Í SÖKKUL EDA VEGG, Amm BREITT OG Bmm Á HÆD NEDRI BRÚN Í KÓTA 10,00m
- VL AD GAT SÉ FAST VID LOFT ÖLL ÖNEFND MÁL ERU Í mm

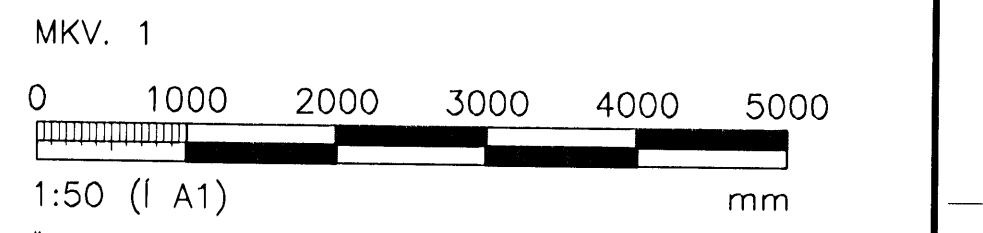

VGK HÖNNUN
 GRENSÁSVEGI 1 · 108 REYKJAVÍK · Sími: 422 3000 · Fax: 422 3001
 VEFANG: www.vgkhonnun.is · NETFANG: vgkhonnun@vgkhonnun.is

HRAUNVALLASKÓLI 2. ÁF.
 DREKAVELLIR 9, HAFNARFIRÐI

HEITI TEIKNINGAR:
 GATAPLAN;
 UNDIRSTÖÐUR
 GRUNNMYND

MÆLI:	TEIKNND:	ÖRYMSLUNGER:	VNR:
HANNAÐ:	YFIRFARÐ:	MKV:	NR. TEIKNINGAR:
DAGS. UNDIRSKRIFTAR:	NAFN OG KT. HÖNNUNAR:	430572-0169	B2-913
UNDIRSKRIFT HÖNNUNAR:	ÓTGÁFA:	200862-5119	R1

GRUNNMYND
 MKV. 1