

Samþykkt þann
18 AUG 2009


Byggingalutruinn / Hatnarfrófi
F.h. Hröfður S. Gunnlaugsson

ÓTGÁFUERILL

NR.	DAGS:	SKRINDAR:	HANNAÐ:
B1	10.10.2006	BYGGINGARTEIKNING	HÖG
B2	25.10.2006	ÓRÞÖKUM BETT VID	LÁ
R1	19.08.2008	REYNDARTEIKNING	LÁ

DAGS. UNDIRSKRIFTAR: NAFN OG KT. SAMRÆMINGARHÖNNUNAR:

UNDIRSKRIFT SAMRÆMINGARHÖNNUNAR:

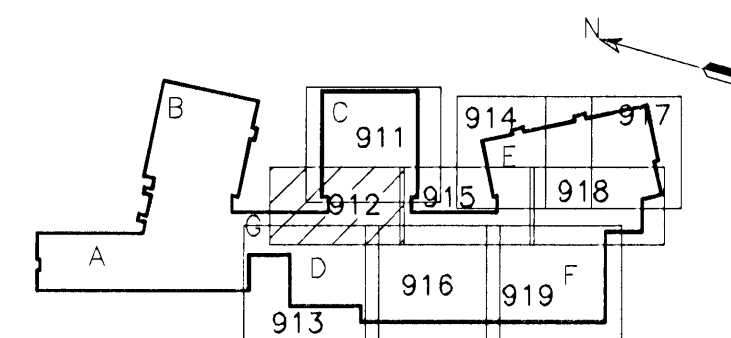


LYKILMYND

SKÝRINGAR:

- A x B B MERKIR GAT Í PLÖTU STÆRD Amm x Bmm
- RAUF Í SÖKKUL EDA VEGG Amm DJÚPA OG Bmm BREIDA NEDRI BRÚN Í KÓTA 10,00m OG HÆÐ 1000mm
- A x B K=10,00 H=1000 GAT Í SÖKKUL EDA VEGG, Amm BREITT OG Bmm Á HÆÐ NEDRI BRÚN Í KÓTA 10,00m
- A x B K=10,00 VL " AD GAT SÉ FAST VID LOFT ÖLL ÓNEFND MÁL ERU Í mm

MKV. 1

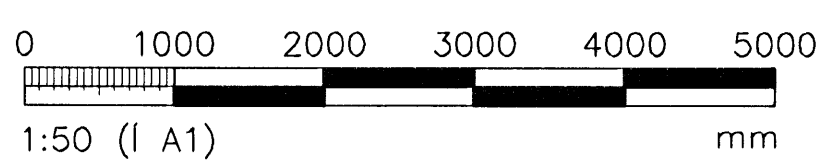

ÖLL AFNOT OG AFRITUN TEIKNINGAR, AD HLUTA EDA HEILD, ER HÁÐ SKRIFLEGGU LEYFI HÖFUNDA.



GRENSÁSVEGI 1 · 108 REYKJAVÍK · Sími: 422 3000 · Fax: 422 3001
VEFFANG: www.vgkhonnun.is · NETFANG: vgkhonnun@vgkhonnun.is


HEITI VERKS:

HRAUNVALLASKÓLI 2. ÁF.
DREKAVELLIR 9, HAFNARFIRDI

HEITI TEIKNINGAR:

GATAPLAN:
UNDIRSTÖÐUR
GRUNNMYND

MÆLI:	TEIKNAD:	GEYMSLUNUMER:	VNR:
HANNAÐ:	YRIFARID:	MKV:	NR. TEIKNINGAR:
DAGS. UNDIRSKRIFTAR:	NAFN OG KT. HÖNNUNAR:	430572-0169	B2-912
UNDIRSKRIFT HÖNNUNAR:	ÓTGÁFA:	200862-5119	R1

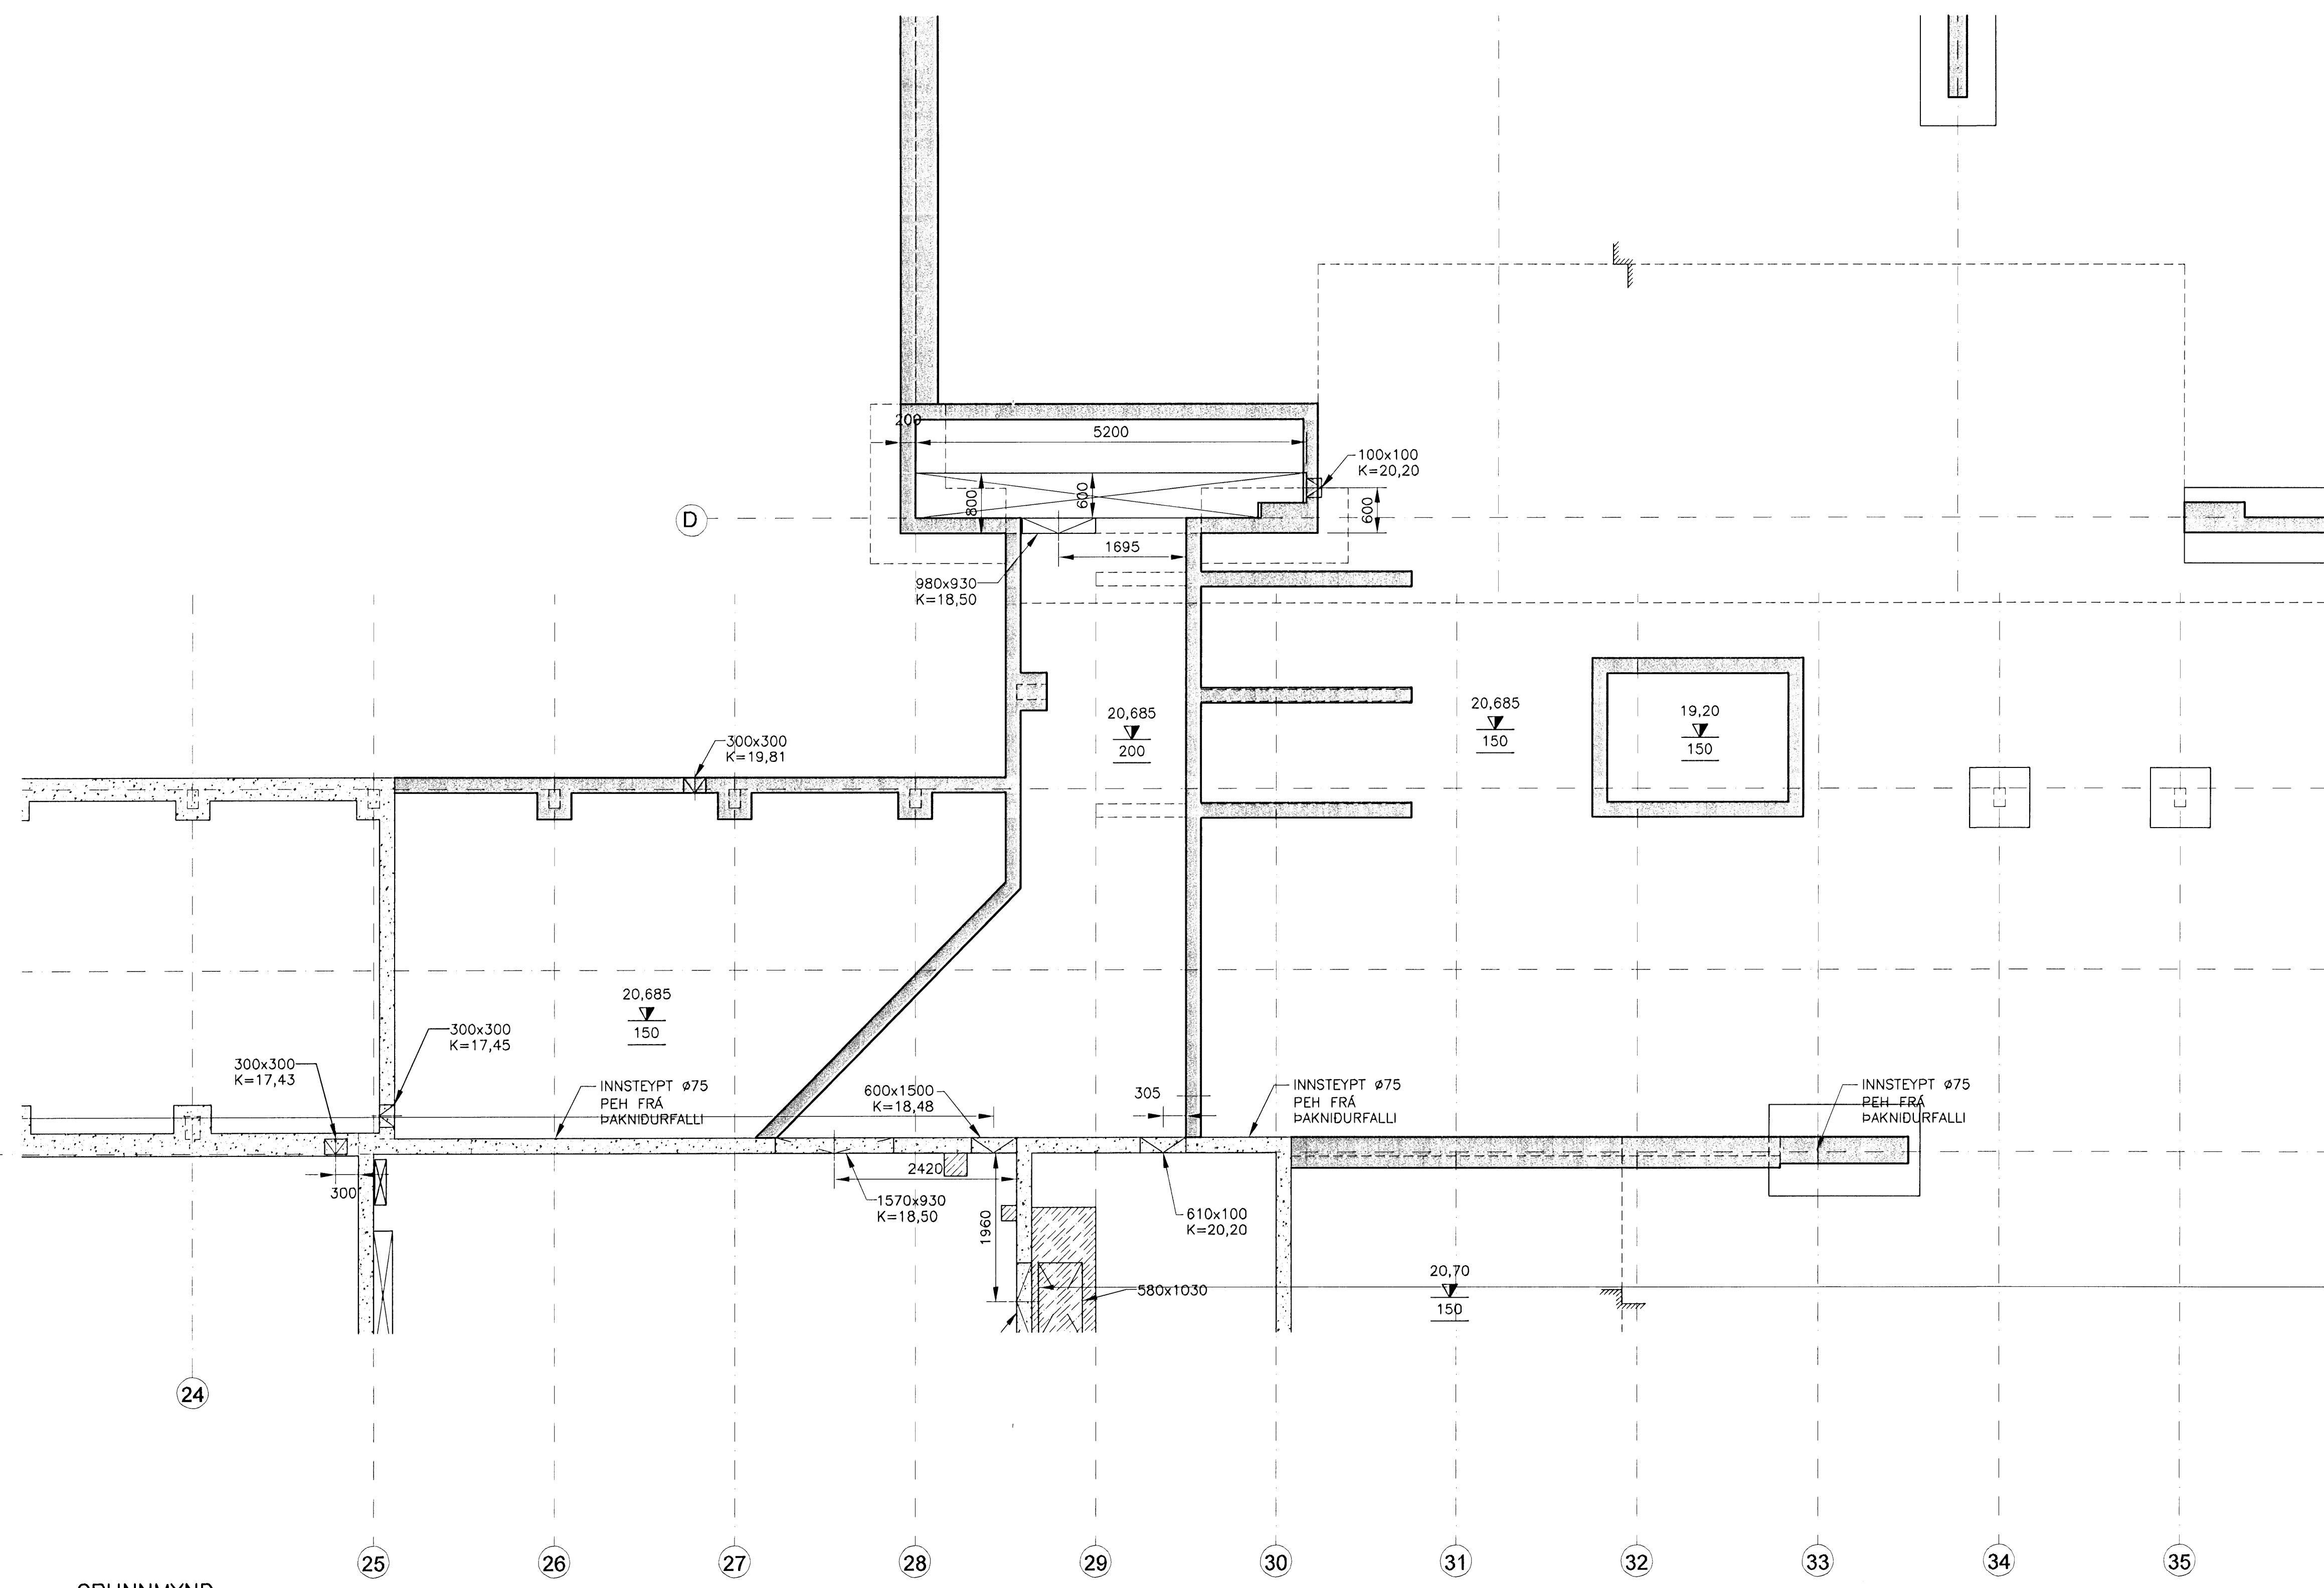

GRUNNMYND
MKV. 1