


GRUNNMYND  
MKV. 1

Samþykkt bann  
18 AUG 2009  
Byggingatillitunni í Hafnarfirði  
F.h. Hrólfur S. Gunnlaugsson

ÓTGÁFUFERILL			
NÚMÉR	DAGS	SKÝRINGAR	HAUNAD
B1	25.10.2008	BYGGINGARTEIKNING	HÖÖ
R1	19.08.2008	REYNDARTEIKNING	HÖÖ


DAGS. UNDIRSKRIFTAR: NAFN OG KT. SAMREKINGARHÖNNUNAR:  
UNDIRSKRIFT SAMREKINGARHÖNNUNAR: *[Signature]*

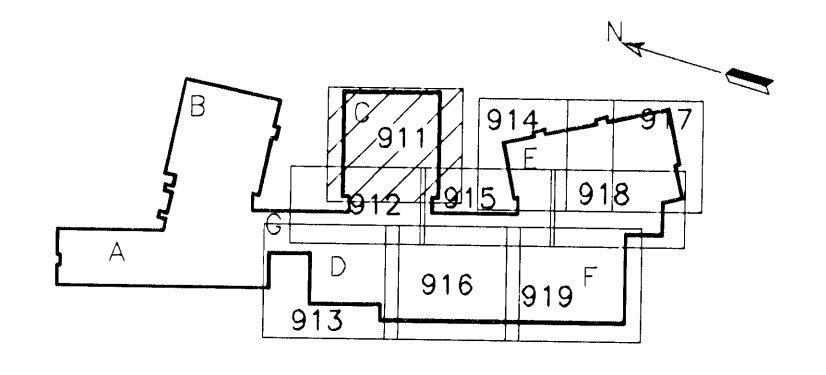

LYKILMYND

SKÝRINGAR:

- A x B B MERKIR GAT Í PLÖTU STÉRD Amm x Bmm
- RAUF Í SÖKKUL EDA VEGG Amm DJÚPA OG Bmm BREIDA NEDRI BRÚN Í KÓTA 10,00m OG HÆÐ 1000mm
- A x B K=10,00 H=1000 GAT Í SÖKKUL EDA VEGG, Amm BREITT OG Bmm Á HÆÐ NEDRI BRÚN Í KÓTA 10,00m
- VL AD GAT SÉ FAST VID LOFT ÖLL ÓNEFND MÁL ERU Í mm

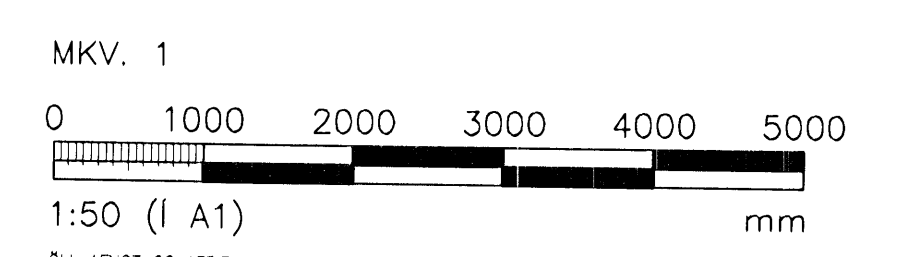

ÖLL AÐNOT OG AFRITUN TEKNINGAR, AD HEIUTA EDA HEIÐ, ER HÆÐ SKRIFLEÐU LEYFI HÖFUNDA.

**VGK HÖNNUN**  
 GRÉNSÁSVEGI 1 · 108 REYKJAVÍK · SÍMI: 422 3000 · FAX: 422 3001  
 VEFFANG: www.vgkhonnun.is · NETFANG: vgkhonnun@vgkhonnun.is

HEITI VERKS:  
**HRAUNVALLASKÓLI 2. ÁF.**  
DREKAVELLIR 9, HAFNARFIRÐI

HEITI TEKNINGAR:  
GATAPLAN;  
UNDIRSTÖÐUR  
GRUNNMYND

MÁL:	TEKNAÐ:	GEYMSLUNÚMÉR:	VNR:
HAUNAD:	YFIRFARÐ:	MAK:	NR. TEKNINGAR:
DAGS. UNDIRSKRIFTAR:	NAFN OG KT. HÖNNUNAR:	ÓTGÁFA:	
UNDIRSKRIFT HÖNNUNAR:	ÓTGÁFA:		
LÁRUS ARSÉLSSON <i>[Signature]</i>	VGK-HÖNNUN	430572-0169	<b>B2-911</b>
		200862-5119	R1