

Samþykkt þann

18 AUG 2009


Byggingaulltrúinn í Hafnarfirði
F.h. Hrólfur S. Gunnlaugsson

ÚTGÁFUERILL


NÚMÉR	DAGS	SKYRINGAR	HANNAÐ
B1	10.01.2008	BYGGINGARTEIKNING	HÖG
B2	24.01.2008	GÖTUM BÉTT VÍÐ	LÁ
R1	19.08.2008	REYNDARTEIKNING	LÁ

DAGS, UNDIRSKRIFTAR: NAFN OG KT. SAMREINGINGARHÖNNUNÐAR:

UNDIRSKRIFT SAMREINGINGARHÖNNUNÐAR: *[Signature]*

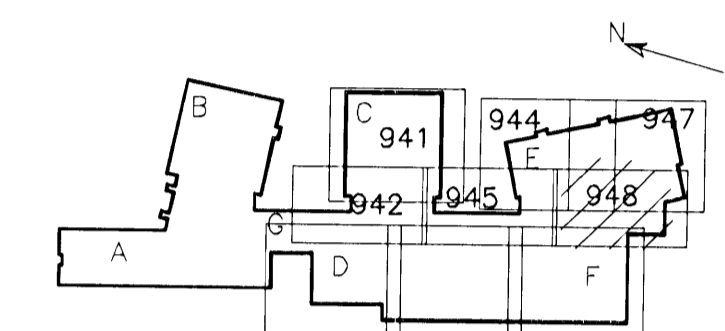


LYKILMYND

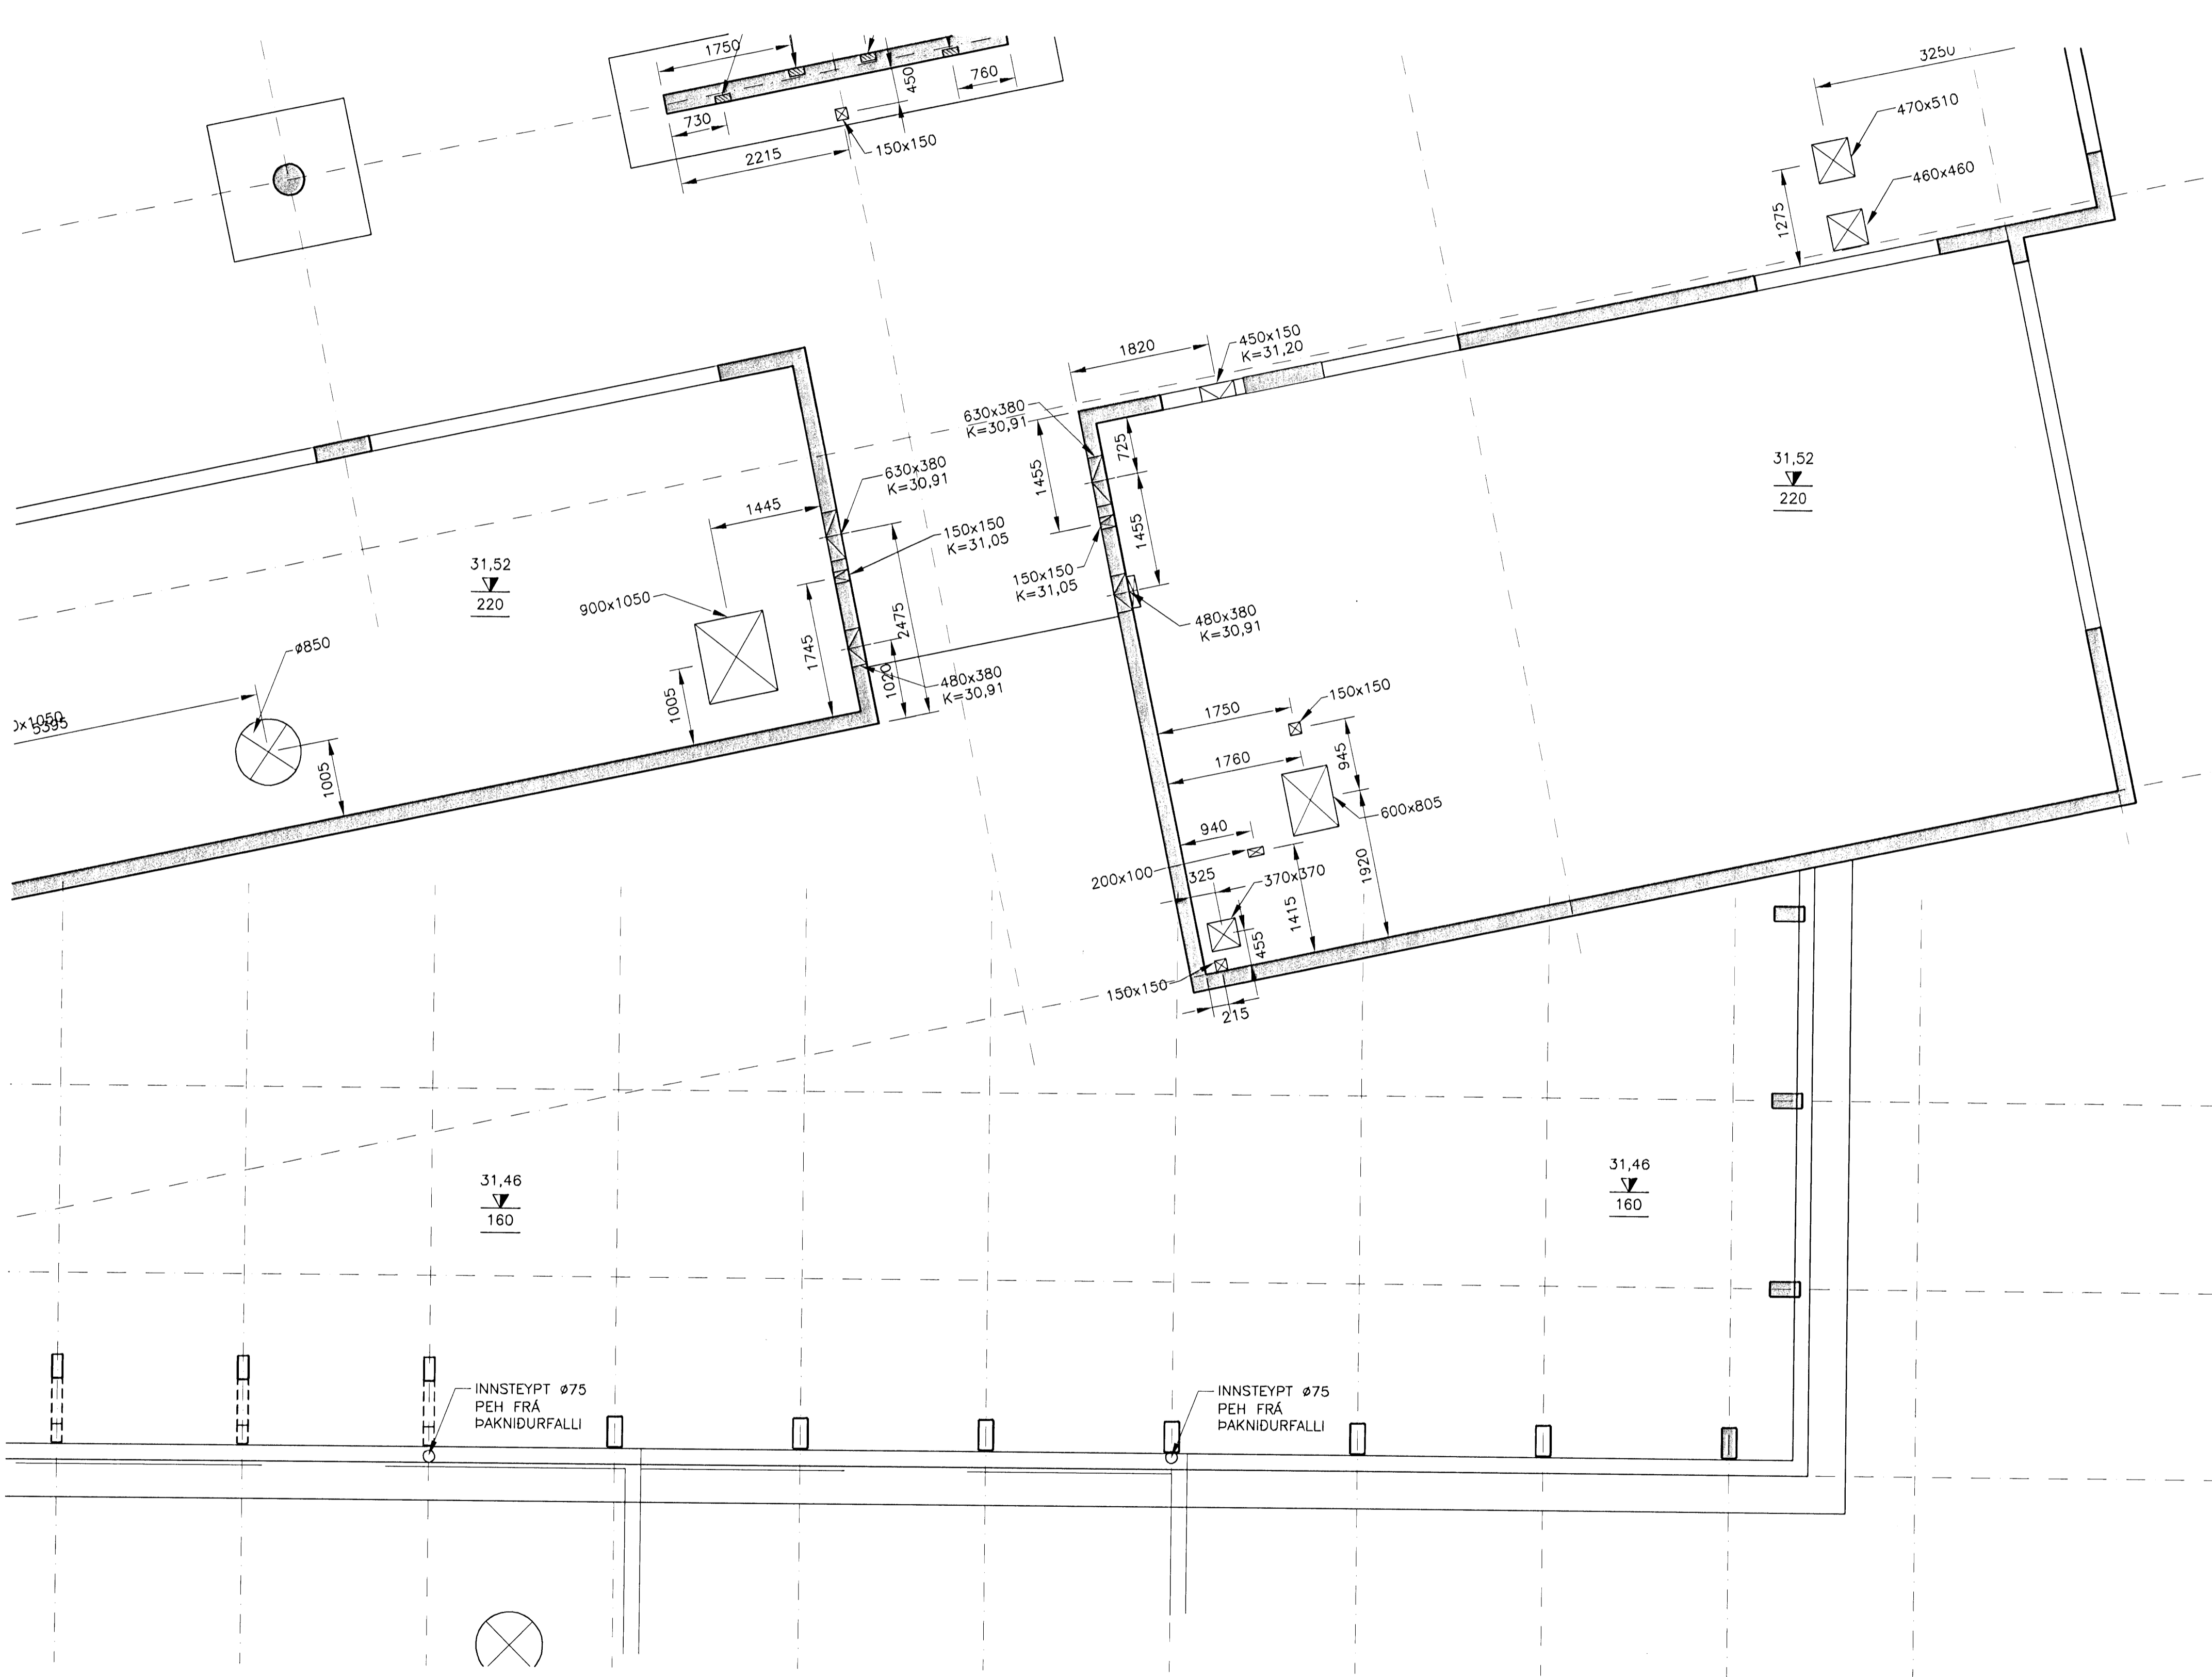

GRUNNMYND
MKV. 1

SKÝRINGAR:

- A x B MERKIR GAT Í PLÖTU
A STÆRD Amm x Bmm
 - RAUF Í SÖKKUL EDA VEGG
Amm DJÚPA OG Bmm
BREIDA NEDRI BRÚN Í
KÓTA 10,00m OG HÆÐ 1000mm
 - A x B MERKIR GAT Í SÖKKUL EDA VEGG,
Amm BREITT OG Bmm Á HÆÐ
NEDRI BRÚN Í KÓTA 10,00m
 - VL AD GAT SÉ FAST VÍÐ LOFT
- ÖLL ÓNEFND MÁL ERU Í mm

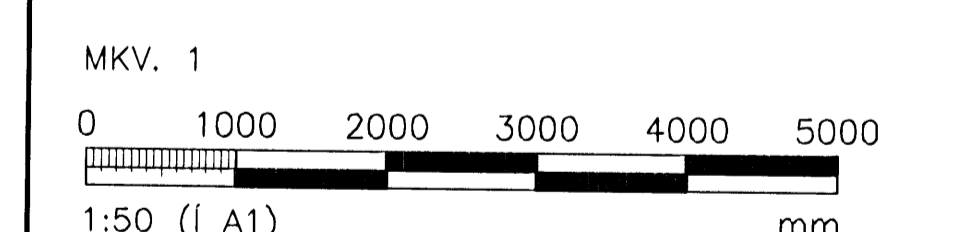

ÖLL AFNOT OG AFRTUN TEIKNINGAR, AD HLUÐA EDA HEILD, ER HÁÐ SKRIFLEGGU LEYFI HÖFUNNA.

VGK HÖNNUN
 GRENSÁSVÉGI 1 · 108 REYKJAVÍK · Sími: 422 3000 · Fax: 422 3001
 VEFANG: www.vgkhonnun.is · NETFANG: vgkhonnun@vgkhonnun.is

HEITI VERKS:
HRAUNVALLASKÓLI 2. ÁF.
 DREKAVELLIR 9, HAFNARFIRÐI

HEITI TEIKNINGAR:
 GATAPLAN:
 3. HÆÐ, GRUNNMYND
 VEGGIR OG LOFTPLATA

MEIÐ	TEIKNAD	GEYMSLUNUMER	VNR
HANNAÐ	LS	MKV	3.151.218
PG	JGG	1:50	NR TEIKNINGAR
DAGS, UNDIRSKRIFTAR:	NAFN OG KT. HÖNNUNAR:		
31.12.2008	VGK - HÖNNUN	430572-0169	B2-948
UNDIRSKRIFT HÖNNUNAR:	UNDIRSKRIFT HÖNNUNAR:	ÚTGÁFA:	
LÁRUS ÁRSÉLSSON	HÓNNUN	200862-5119	R1