


GRUNNMYND  
MKV. 1

Sambýkt bann  
18 AUG 2009  
Byggingafulltrúinn í Hafnarfirði  
Fh. Hrólfur S. Gunnlaugsson

ÚTGÁFUFRILL

NÚMÉR	DAGS	SKÝRINGAR	HANNAÐ
B1	10.10.2006	BYGGINGARTEIKNING	HÓÓ
B2	10.01.2007	MÁLSETNINGAR LAGFERÐAR	HÓÓ
B3	10.01.2008	QÖT LAGFERÐ	HÓÓ
R1	19.08.2008	REYNDARTEIKNING	HÓÓ

UMS. UNDRSKRIFTAR: NAFN OG KT. SAMREYNDINGARHÖNNUNAR:  
UNDRSKRIFT SAMREYNDINGARHÖNNUNAR: *[Signature]*

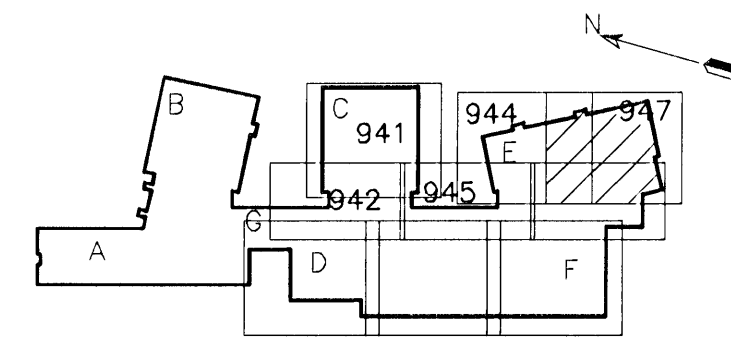


LYKILMYND

SKÝRINGAR:

- A x B B MERKIR GAT Í PLÖTU  
STÆRD Amm x Bmm
- RAUF Í SÖKKUL EDA VEGG  
Amm DJÚPA OG Bmm  
BREIDA NEDRI BRÚN Í  
KÓTA 10,00m OG HÆÐ 1000mm
- A x B  
K=10,00  
H=1000 " GAT Í SÖKKUL EDA VEGG,  
Amm BREITT OG Bmm Á HÆÐ  
NEDRI BRÚN Í KÓTA 10,00m
- A x B  
K=10,00 " AD GAT SÉ FAST VID LOFT
- VL " ÖLL ÖNEFND MÁL ERU Í mm

MKV. 1

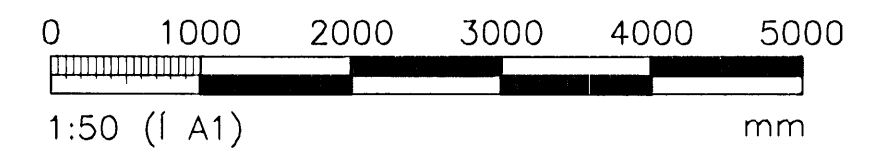

ÖLL AFNOT OG AFRITUN TEKNINGAR, AD HLUFA EDA HEILD, ER HAD SKRIFLEGU LEYFI HÖFNUNAR.

**VGK HÖNNUN**  
 ÖRENSÁSVEGI 1 - 108 REYKJAVÍK - Sími: 422 3000 - Fax: 422 3001  
 VEFANG: www.vgkhonnun.is - NETFANG: vgkhonnun@vgkhonnun.is

HEITI VERKS:  
**HRAUNVALLASKÓLI 2. ÁF.**  
DREKAVELLIR 9, HAFNARFIRÐI

HEITI TEKNINGAR:  
GATAPLAN;  
3. HÆÐ, GRUNNMYND  
VEGGIR OG LOFTPLATA

MILT:	TEKNAÐ:	GEYMSLUNGVER:	VNR:
	LS		3.151.218
HANNAÐ:	YFIRFARÐ:	MGV:	NR. TEKNINGAR:
PG	JGG	1:50	
DAGS. UNDRSKRIFTAR:	NAFN OG KT. HÖNNUNAR:		
31.12.2008	VGK - HÖNNUN	430572-0169	<b>B2-947</b>
UNDRSKRIFT HÖNNUNAR:			ÚTGÁFA:
LÁRUS ÁRSÉLSSON		200862-5119	<b>R1</b>