


Samþykkt þann
18 AUG 2009
 Byggingatvitrúnn í Hafnarfirði
 F.h. Hrölfur S. Gunnlaugsson

| ÓTGÁFUFRILL | | | |
|-------------|------------|------------------------|--------|
| NÚMÉR | DAGS | SKYRINGAR | HANNAÐ |
| B1 | 10.10.2006 | BYGGINGARTEIKNING | HÓÓ |
| B2 | 10.01.2007 | MÁLSETNINGAR LAGFERÐAR | HÓÓ |
| R1 | 19.08.2008 | REYNDARTEIKNING | HÓÓ |

DAGS. UNDRISKRIFAR: NAFN OG KT. SAMRÆMINGARHÖNNUNÐAR:
 UNDRISKRIF SAMRÆMINGARHÖNNUNÐAR: *JHG*

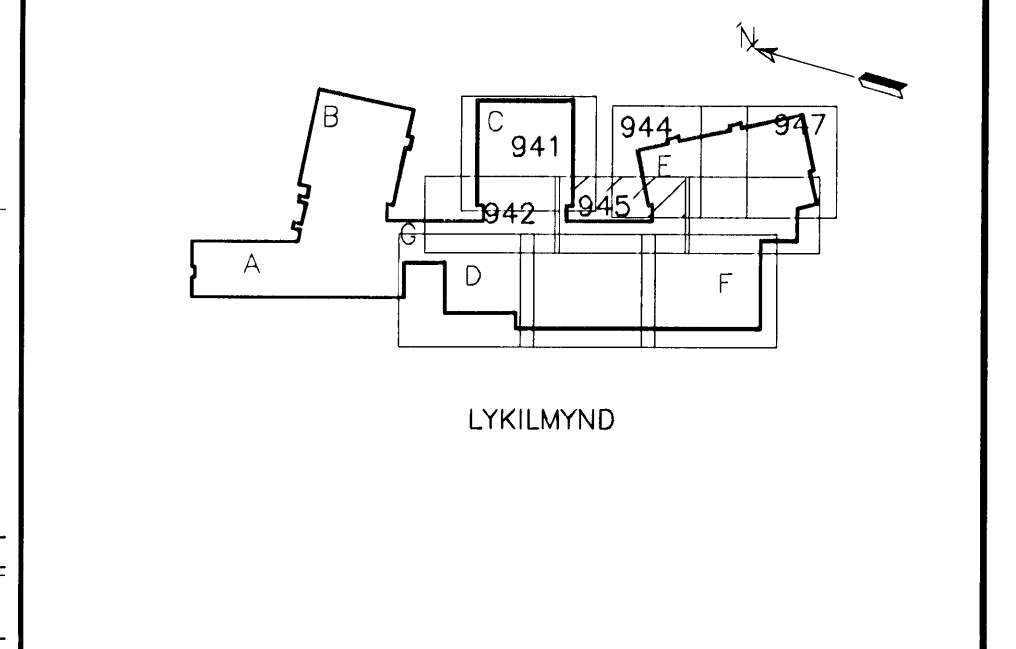

SKÝRINGAR:

A x B B MERKIR GAT Í PLÖTU STÆRD Amm x Bmm

A x B RAUF Í SÖKKUL EDA VEGG Amm DJÚPA OG Bmm BREIDA NEDRI BRÚN Í KÓTA 10,00m OG HÆÐ 1000mm

A x B K=10,00 H=1000 GAT Í SÖKKUL EDA VEGG, Amm BREITT OG Bmm Á HÆÐ NEDRI BRÚN Í KÓTA 10,00m

VL AD GAT SÉ FAST VID LOFT ÖLL ÓNEFND MÁL ERU Í mm

MKV. 1
 0 1000 2000 3000 4000 5000
 1:50 (í A1) mm
 ÖLL AÐNOT OG AFRITUN TEKNINGAR, AD HEUTA EDA HEIÐ, ER HÁÐ SKRIFLEU LEYFI HÖFUNDA.

VGK HÖNNUN
 GRENSÁSVEGI 1 - 108 REYKJAVÍK - Sími: 422 3000 - Fax: 422 3001
 VEFANG: www.vgkhonnun.is - NETFANG: vgkhonnun@vgkhonnun.is

HEITI VERNIS:
HRAUNVALLASKÓLI 2. ÁF.
DREKAVELLIR 9, HAFNARFIRDI

HEITI TEKNINGAR:
GATAPLAN;
3. HÆÐ, GRUNNMYND
VEGGIR OG LOFTPLATA

| | | | | | |
|-----------------------|------------------------|-------------|--------------|----------------|-----------|
| MÁLI: | TEKNIÐ: | LS | GEMSLUNGMÉR: | VNR: | 3.151.218 |
| FRANND: | YRIFARIG: | JGG | MKV: | NR. TEKNINGAR: | |
| DAGS. UNDRISKRIFAR: | NAFN OG KT. HÖNNUNÐAR: | VGK-HÖNNUN | 430572-0169 | B2-945 | |
| UNDRISKRIF HÖNNUNÐAR: | LÁRUS ARSÆLSSON | 200862-5119 | ÓTGAFA: | R1 | |

GRUNNMYND
 MKV. 1