


Sampþykkt þann
 18 AUG 2009
 Byggingatulltrúnni í hvarnarfirði
 Fh. Hrólfur S. Gunnlaugsson


ÓTGÁFUFRILL			
NÚMÉR	DAGS	SKÝRINGAR	HANNAÐ
B1	10.10.2006	BYGGINGARTEIKNING	HÓÓ
B2	10.01.2007	MÁLSETNINGAR LAGFERÐAR	HÓÓ
B3	10.01.2008	GÖT LAGFERÐ	HÓÓ
R1	19.08.2008	REYNDARTEIKNING	HÓÓ

DAGS. UNDRISKRIFTAR: NAFN OG KT. SAMRÆMINGARHÖNNUNÐAR:
 UNDRISKRIFT SAMRÆMINGARHÖNNUNÐAR: *[Signature]*

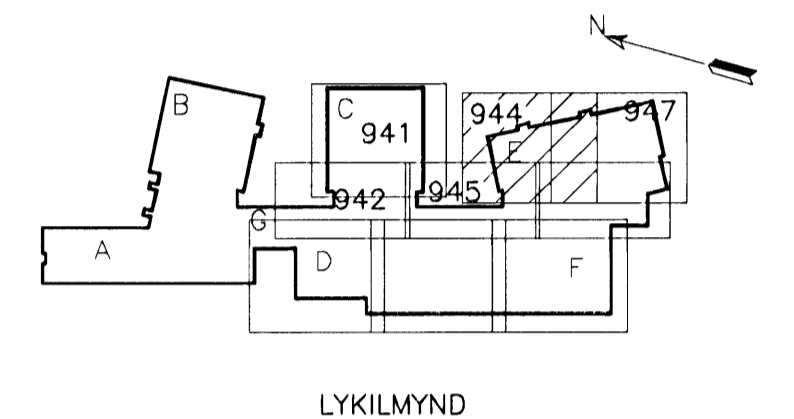

SKÝRINGAR:

- A x B B MERKIR GAT Í PLÖTU
A STÆRD Amm x Bmm
 - RAUF Í SÖKKUL EDA VEGG
Amm DJÚPA OG Bmm
BREIDA NEDRI BRÚN Í
KÓTA 10,00m OG HÆÐ 1000mm
 - A x B GAT Í SÖKKUL EDA VEGG,
Amm BREITT OG Bmm Á HÆÐ
NEDRI BRÚN Í KÓTA 10,00m
 - VL AD GAT SÉ FAST VID LOFT
- ÖLL ÓNEFND MÁL ERU í mm

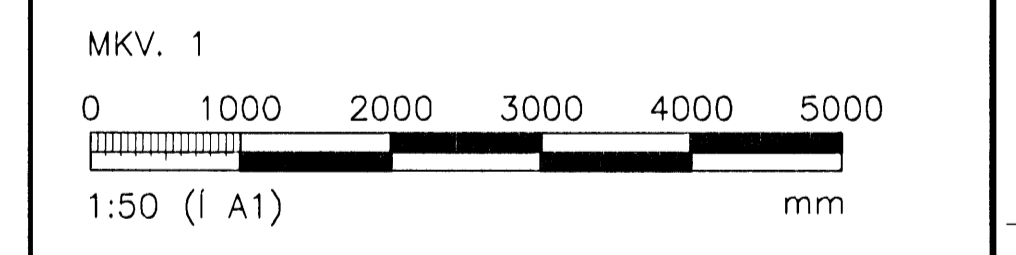

ÖLL AÐNOT OG AFRITUN TEIKNINGAR, AD HLUTA EDA HELD, ER HÁÐ SKRIFLEGGU LEYFI HÖFUNDA.

VGK HÖNNUN
 GRENSÁSVEGI 1 · 108 REYKJAVÍK · Sími: 422 3000 · Fax: 422 3001
 VEFfang: www.vgkhonnun.is · Netfang: vgkhonnun@vgkhonnun.is

HEITI VERKS:
HRAUNVALLASKÓLI 2. ÁF.
 DREKAPELLIR 9, HAFNARFIRÐI

HEITI TEIKNINGAR:
 GATAPLAN:
 3. HÆÐ, GRUNNMYND
 VEGGIR OG LOFTPLATA

MELT:	TEIKNAD:	LS	DEYMSLUNUMER:	VNR:	3,151,218
HANNAÐ:	YFIRFARÐ:	JGG	MKV:	NR. TEIKNINGAR:	1:50
DAGS. UNDRISKRIFTAR:	NAFN OG KT. HÖNNUNAR:	VGK - HÖNNUN	430572-0169	B2-944	
UNDRISKRIFT HÖNNUNAR:	LÁRUS ÁRS&LSSON		200862-5119	ÓTGÁFA:	R1

GRUNNMYND
 MKV. 1